


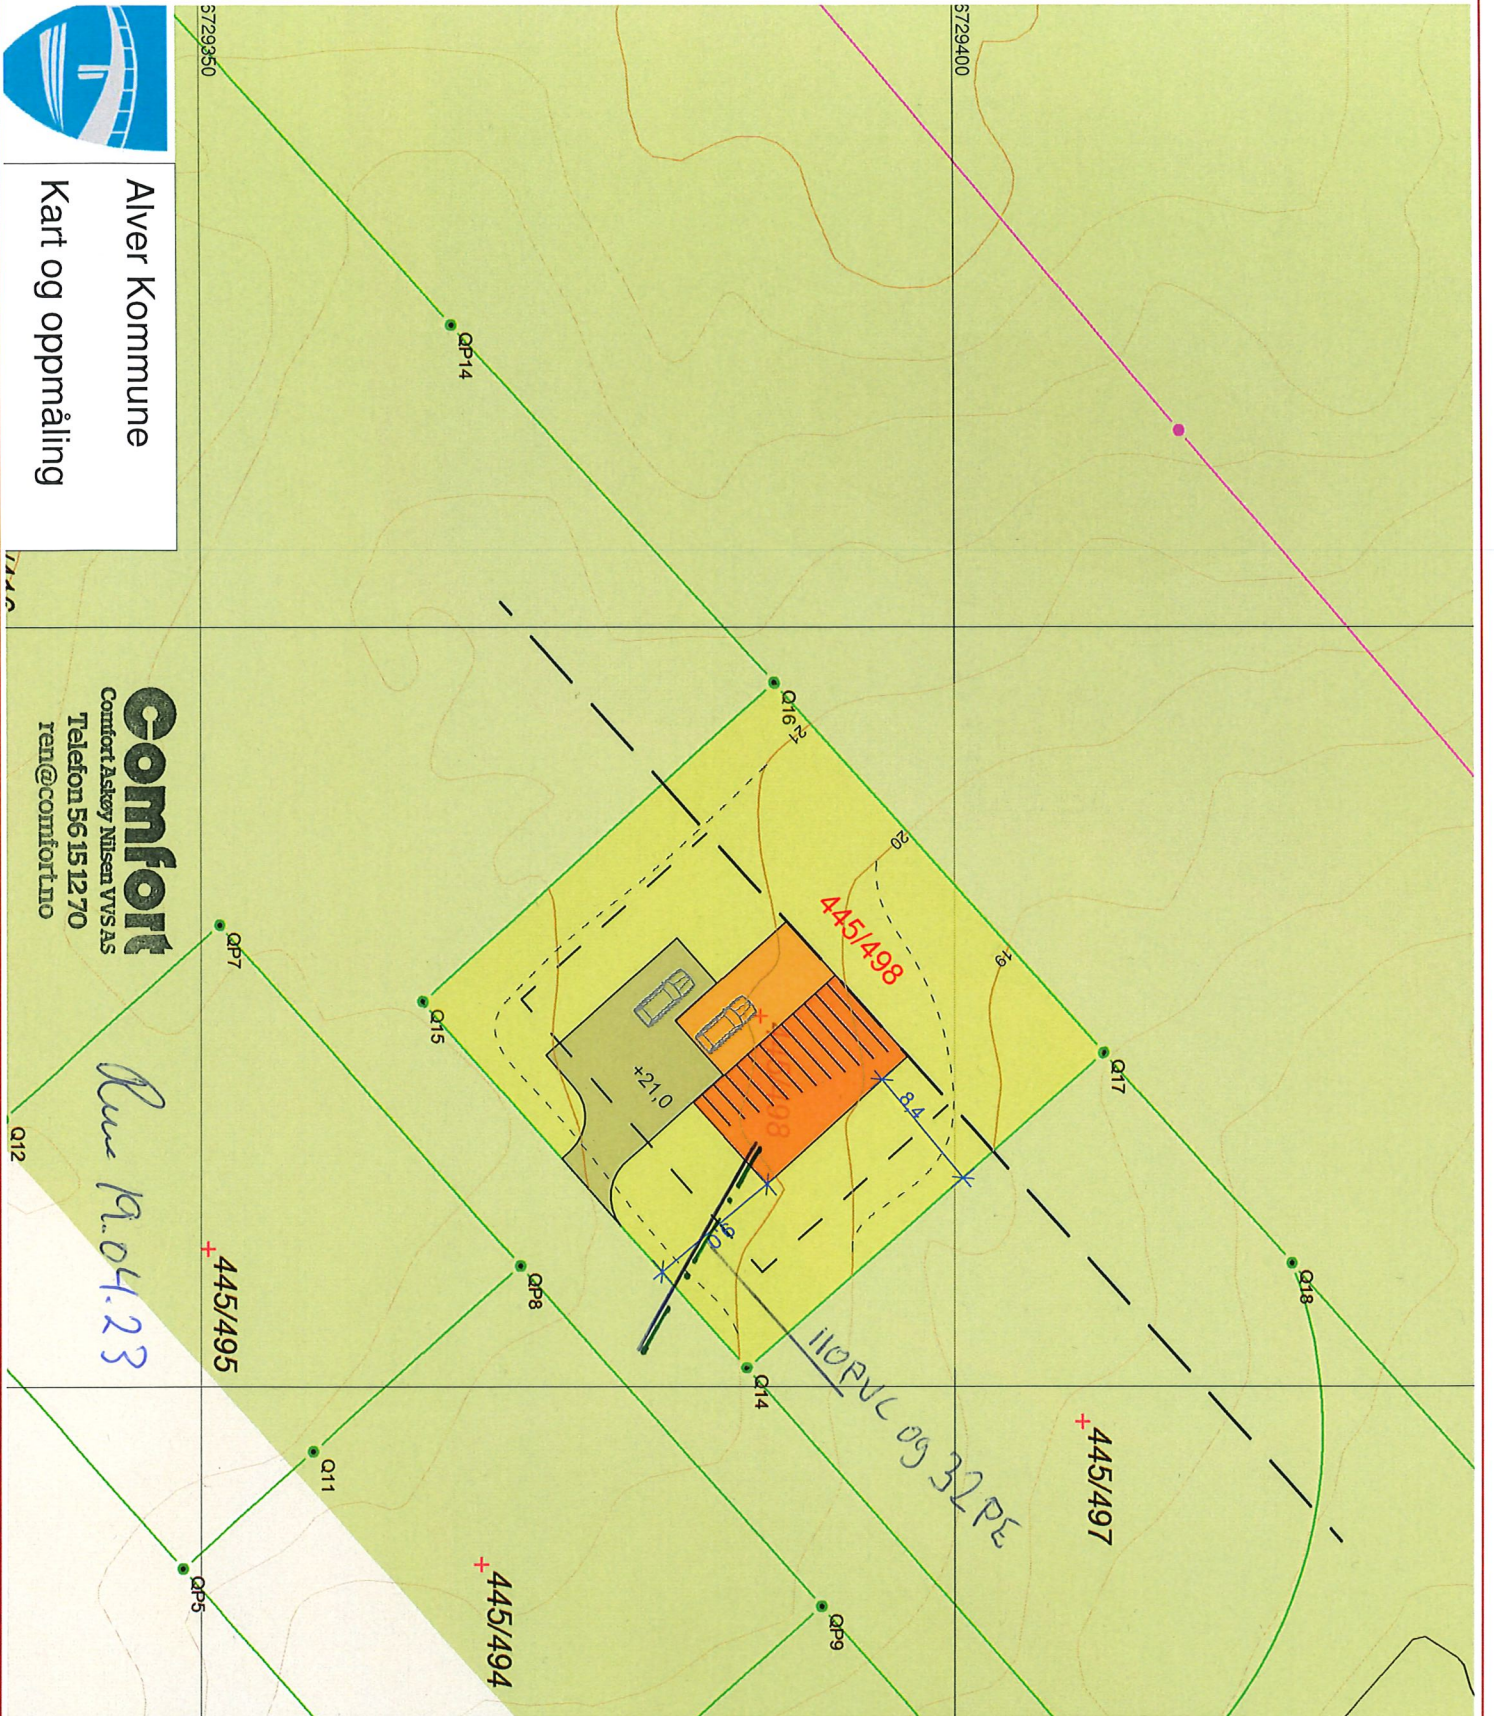

Alver Kommune
Kart og oppmåling

comfort
Comfort Askøy Nilsen VVS AS
Telefon 56 15 12 70
ren@comfort.no

Rene 19.04.23



ALVER KOMMUNE :

Langhøyane, MANGER
Situasjonskart

FLORVAAG HUS

Florvaag Hus AS, Minde alle 43,
www.florvaaghus.no

Tilakshaver :

Grethe Farestvedt & Roald Hagen

DATA / TOMT :

G.nr. 445 B.nr. 498

Areal eiendom: 1020,8m²

TEGNFORKLARING

- TOMT
- PROSJEKTERT BOLIG
- PROSJEKTERT BALKONG
- PARKERING / ADKOMST BOLIG

STREKSYMBOLENER M.V.

--- REG. BYGGELINJE

- - - REG. BYGGELINJE

Mål : 1:500
enebolig

Tegn nr.:

Utarbeidet: CM1 Dato : 15.06.2021 Kontrollert :

Rev.	Dato.	Rev. gjelder	Sign.
02			
03			
05			
06			
07			