

Kartvedlegg til protokoll for oppmålingsforretning

Alver Kommune



Eigedom
349/14

Saks nr
20232613


Oppdragnr

Rekvirent
Ådlandsvik Jostein


Forretningsdato
21/4/2023

Landmålar
Kjell Rune Standal

Målestokk 1:500

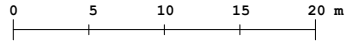

Beskriving/avtalar:

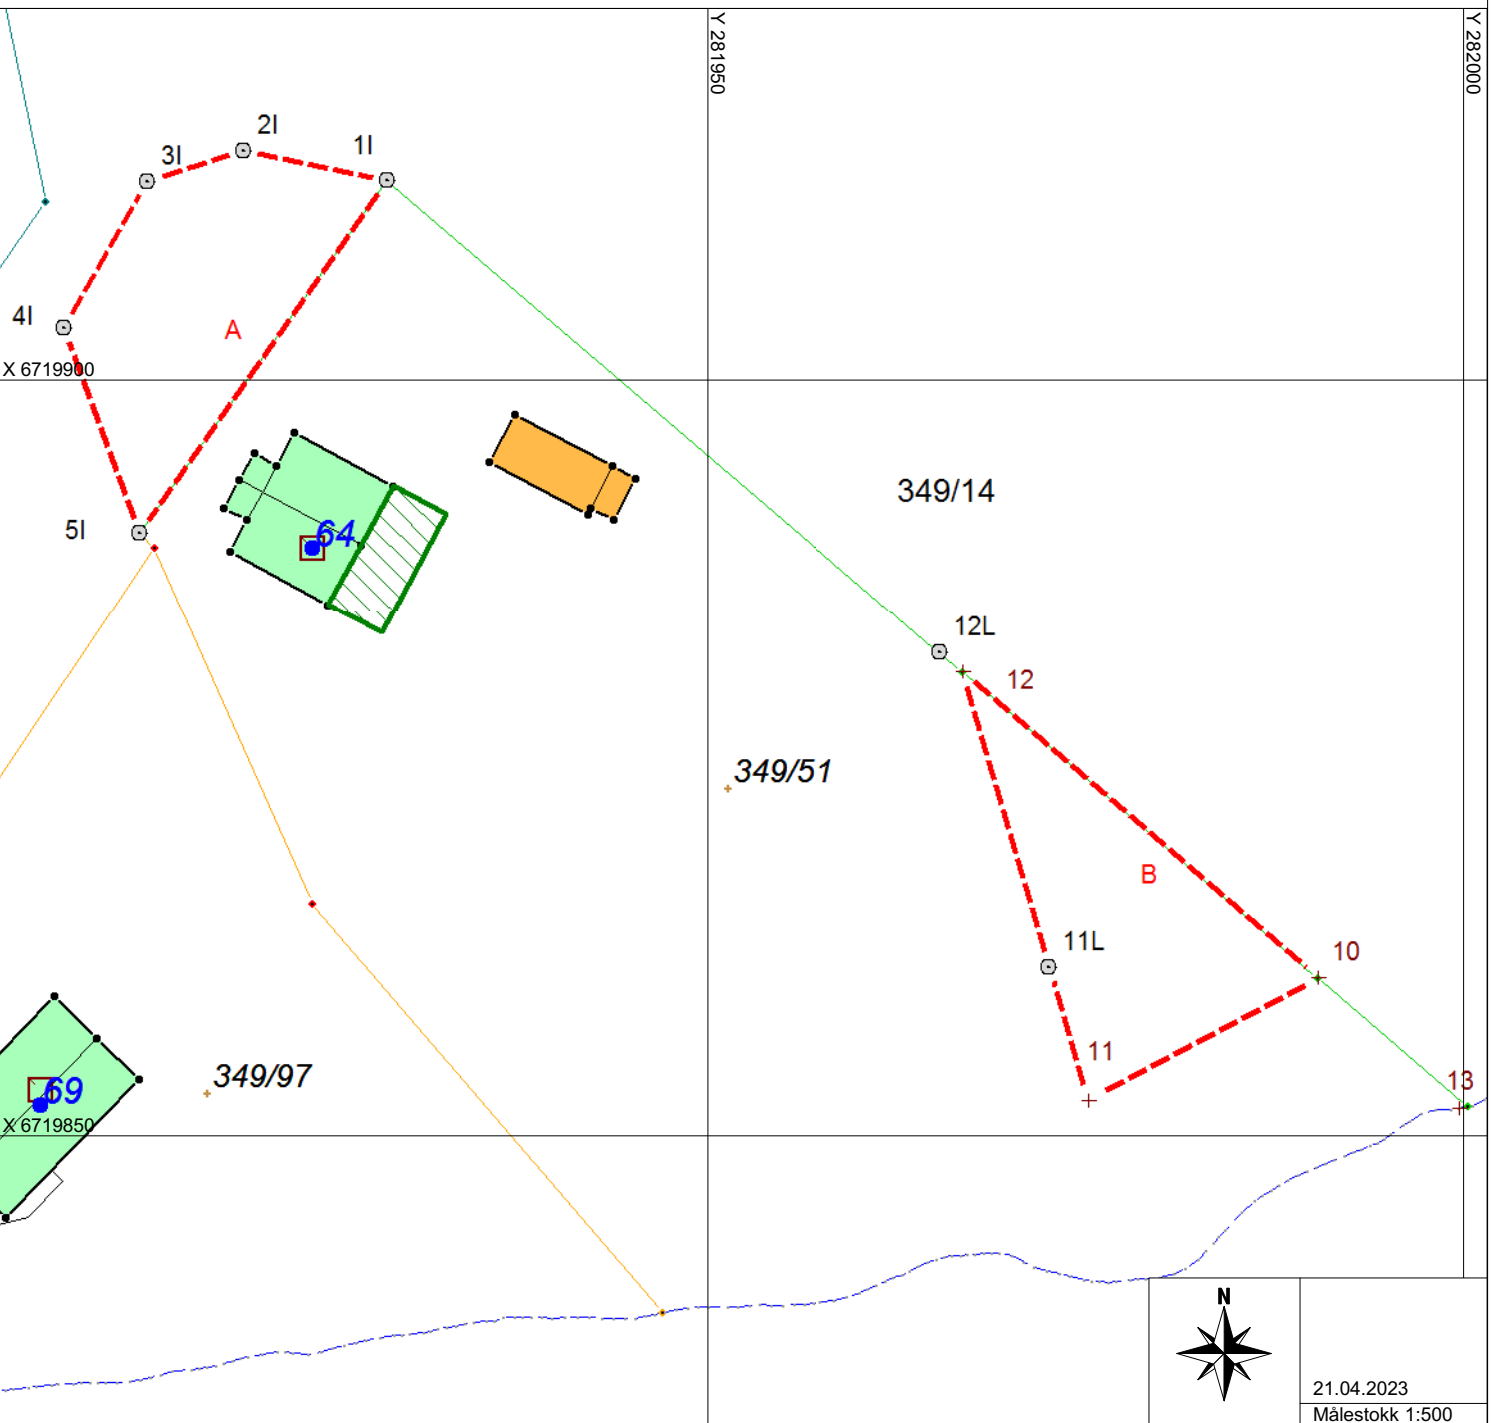

21.04.2023
Målestokk 1:500