




Snitt A - A

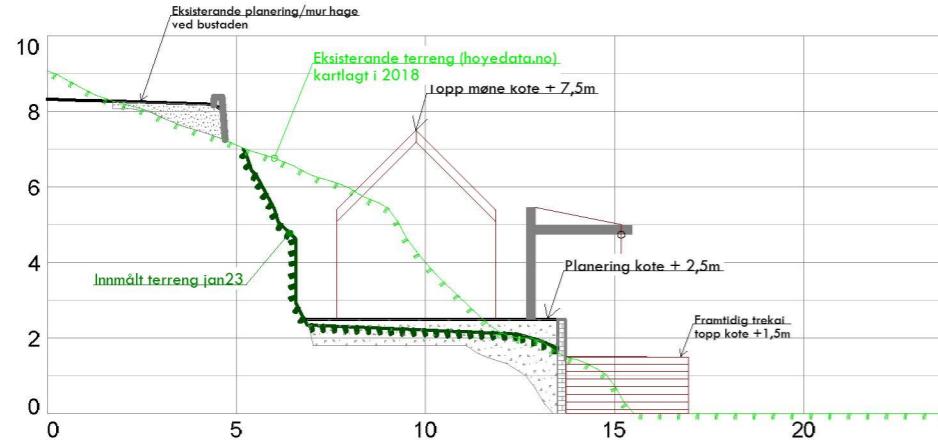

Snitt B- B

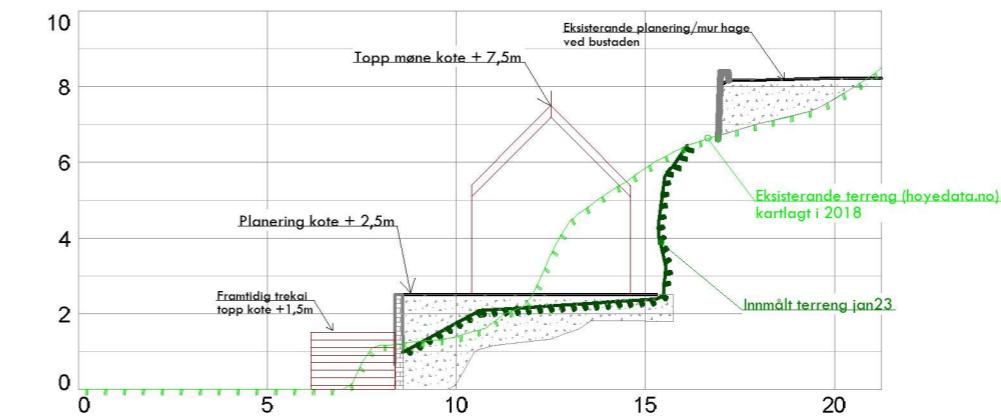

Snitt C - C

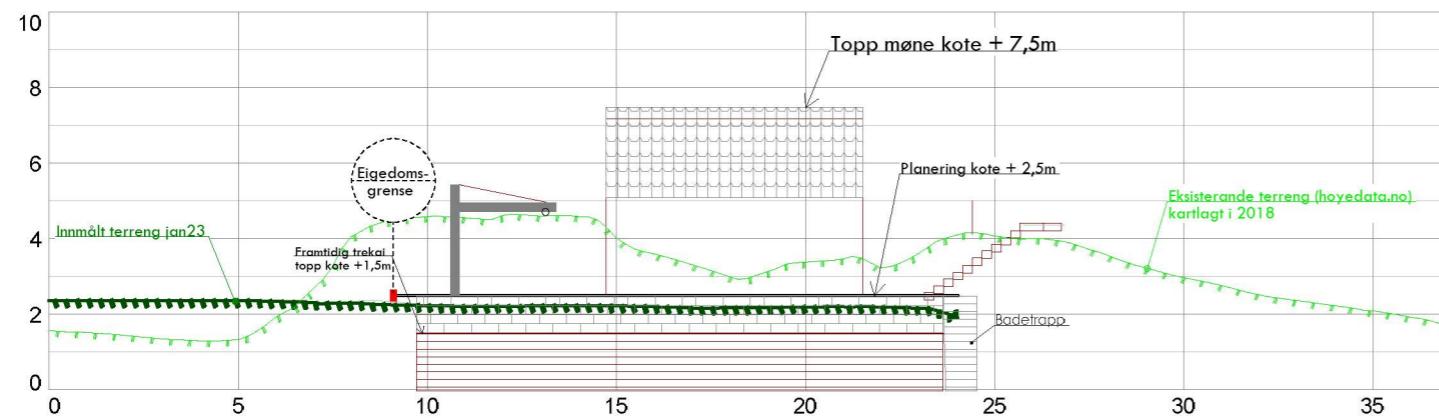

Norbohus Villanger & Sønner As Kvassnesveien 45 5914 Istdalstø			
Kilde terrenodata: hoyedata.no dato nedlastning: 10.01.2023 Koordinatsystem: UTM zone32/ Euref 89 Hegdegrunnlag: NN 2000			
SH OPPMÅLING 1 Epost: post@jh-oppmaeling.no Tlf 472 99 092			
Snitt sit.plan nytt naust, rev B Gnr 195, bnr 67 Tiltakshavar: Torbjørg G Gjerstad og Alexander B Gjerstad			Erstatning for: Erstattet av:
Henvisning: 23004	Beregning:		Alver kommune