


Fra: olebakkebo@gmail.com
Sendt: onsdag 26. april 2023 10:21
Til: Postmottak Alver; Einar Aase
Emne: Disp 58/9 Alver

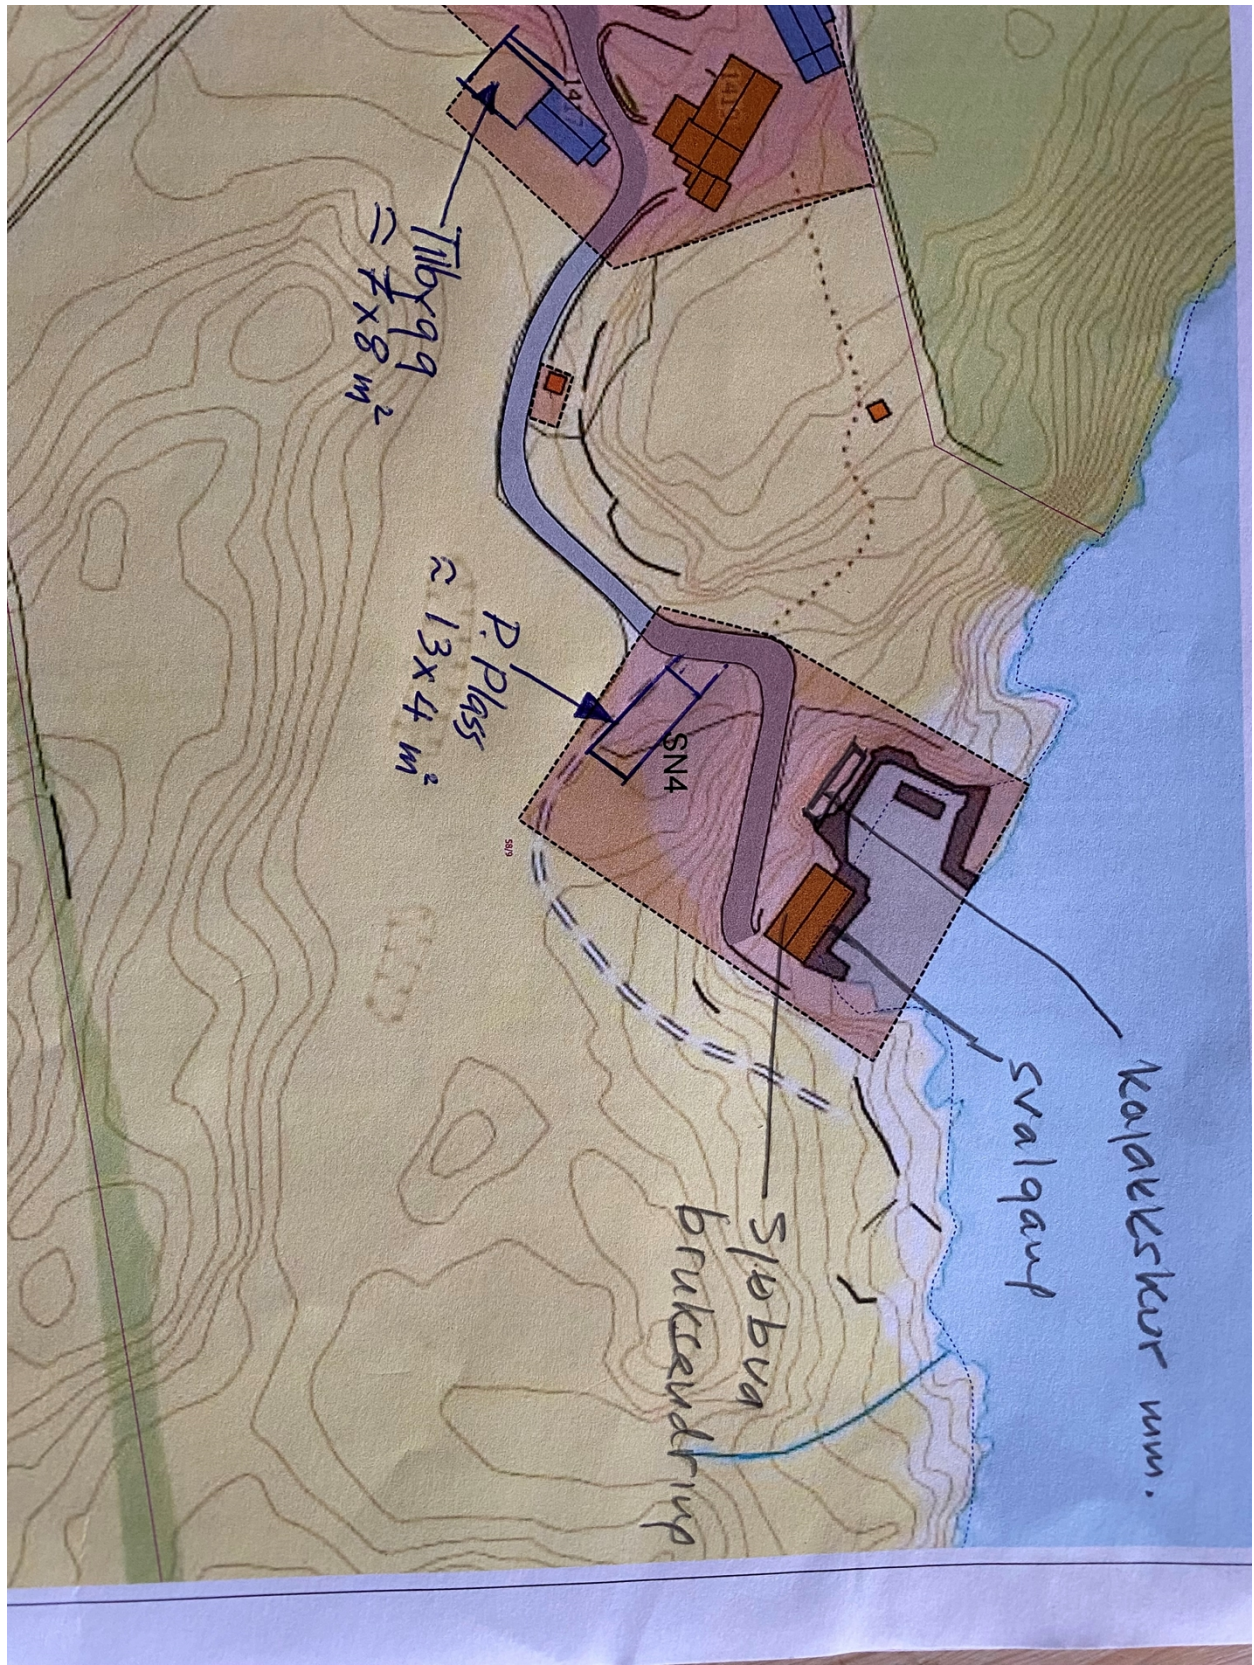

Kartutsnitt som viser

1. sjøbua
 2. svalgang
 3. Kajakskur mm
- Sendt fra min iPhone