

SITUASJONSKART

Gnr/Bnr: gnr 36, bnr 27

Adresse:

Eigar/søkar:

Kvalitet:

Gjeldande plan:

Planformål:

Vår referanse:

Sign.




Målestokk: 1:500
Dato: 13.02.2013

MELAND
KOMMUNE



- | | | | |
|--|------------------------|--|------------|
| | Gjerde | | Bolighus |
| | Usikker eigedomsgrense | | Andre bygg |
| | Målt eigedomsgrense | | |

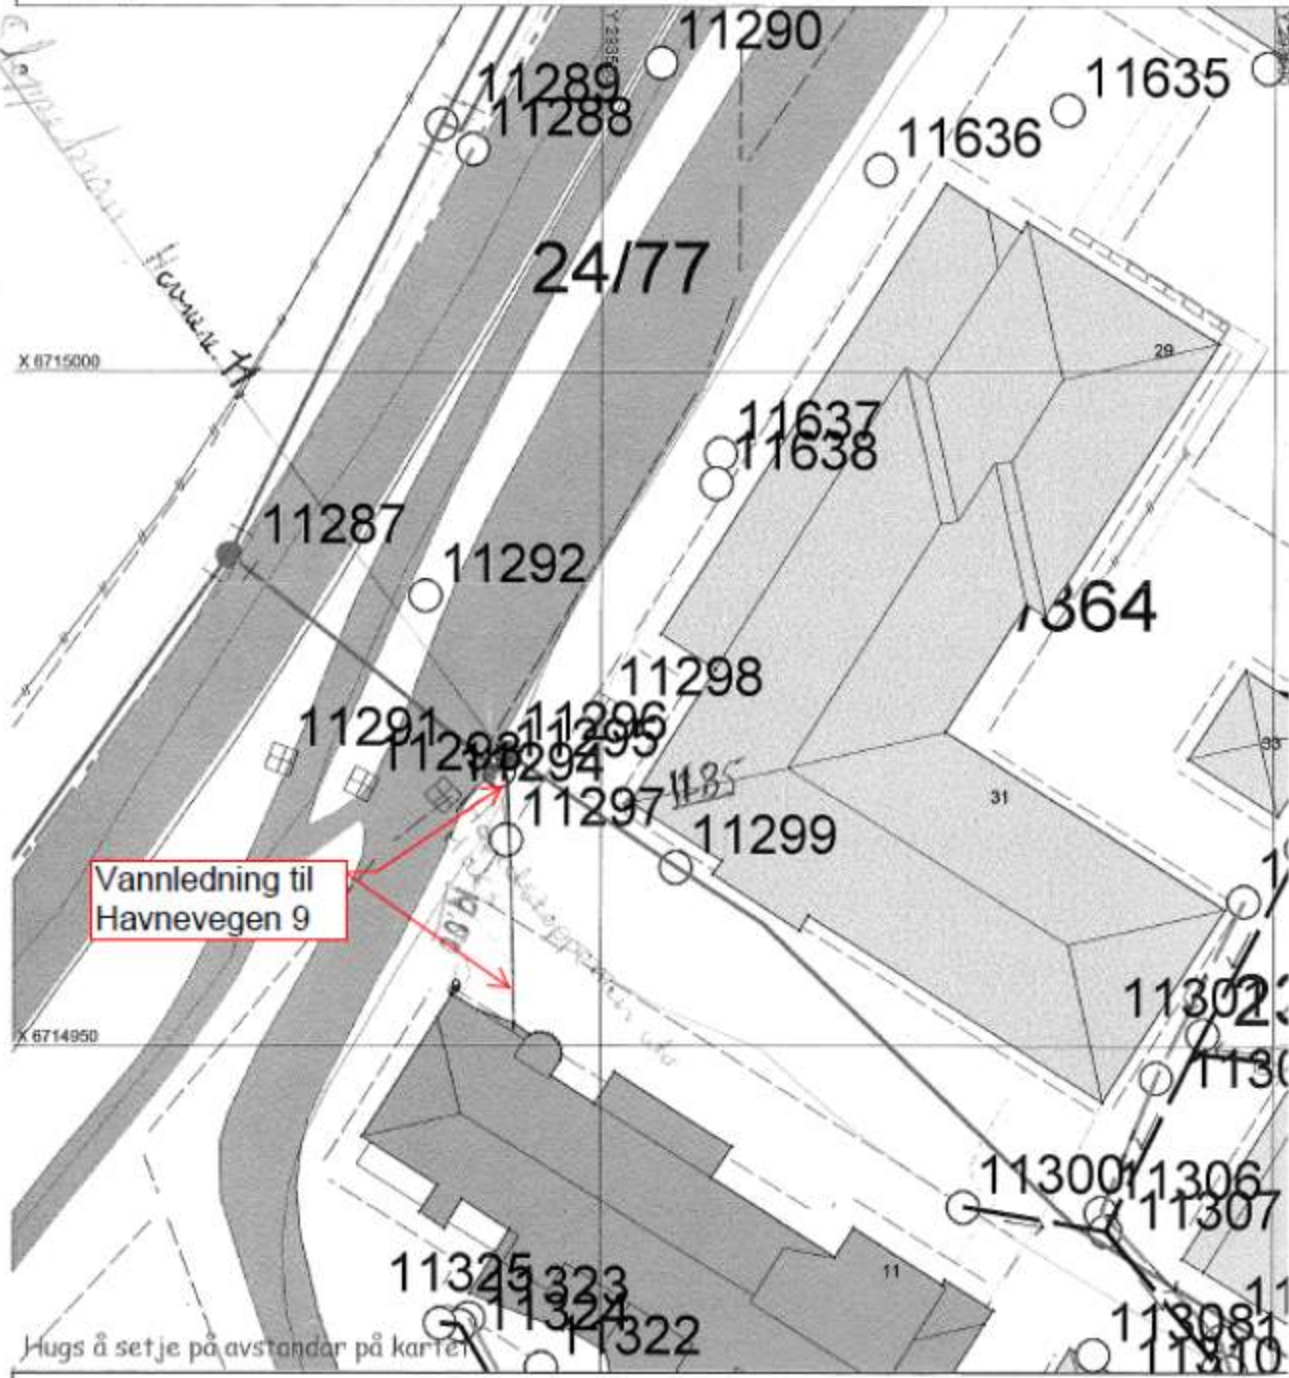

Hugs å setje på avstandar på kartet