



Kommunens saksnr.

14/2408 - 14/1727

## Søknad om ferdigattest

Pbl § 21-10, SAK10 §§ 8-1 og 8-2

byggesaken.no SØK-blanketter

Søknaden gjelder							
Elendom/ byggsted	Gnr.	Bnr.	Festenr.	Seksjonsnr.	Bygningsnr.	Bolignr.	Kommune
	45	439					Radøy
	Adresse			Postnr.	Poststed		
	Selfallet			5936	Manger		

Ferdigattest	
Tilfredsstillert tiltaket kravene til ferdigattest?	<input checked="" type="checkbox"/> Ja <input type="checkbox"/> Nei Hvis nei, fyll ut informasjonen nedenfor.
Det gjenstår følgende arbeider av mindre vesentlig betydning som vil bli utført innen 14 dager:	Dato
Type arbeider	
Bekreftelse på at disse arbeidene er utført vil være kommunen i hende innen:	Dato

Oppdatert dokumentasjon	
Er det foretatt ikke søknadspårlige endringer/justeringer i forhold til tillatelsen?	
<input type="checkbox"/> Ja <input checked="" type="checkbox"/> Nei	Hvis ja, vedlegg oppdatert situasjonsplan, tegninger eller dokumentasjon som viser hva som er utført.

Sluttrapport for avfall	
Sluttrapport av	Dato
vedlegges søknaden	
Ansvarlig søker forplikter seg til å påse at sluttrapporten blir ajourført og oppbevart.	
Vedlegg nr. K -	

Varmesystem				
Energiforsyning		Varmefordeling		Ikke relevant
<input checked="" type="checkbox"/> Elektrisitet	<input type="checkbox"/> Sol	<input type="checkbox"/> Vannbåren gulvvarme	<input type="checkbox"/> Luftoppvarming	
<input checked="" type="checkbox"/> Biobrensel	<input type="checkbox"/> Gass	<input type="checkbox"/> Vannbåren radioator	<input checked="" type="checkbox"/> Kamin/ovn/peis	
<input type="checkbox"/> Varmepumpe - luft	<input type="checkbox"/> Olje/parafin	<input checked="" type="checkbox"/> Elektriske varmekabler	<input type="checkbox"/> Annet	
<input type="checkbox"/> Varmepumpe - berg/sjø	<input type="checkbox"/> Annet	<input type="checkbox"/> Elektriske panelovner		
<input type="checkbox"/> Fjernvarme/spillvarme				

Erklæring	
<input checked="" type="checkbox"/>	Det bekreftes at tilstrekkelig dokumentasjon som grunnlag for driftsfasen er overlevert byggverkets eier

Vedlegg				
Beskrivelse av vedlegg	Gruppe	Nr. fra - til	Ikke relevant	
Situasjonsplan, avkjøringsplan	D	-	<input checked="" type="checkbox"/>	
Tegninger, plan, snitt, fasade	E	-	<input checked="" type="checkbox"/>	
Redegjørelser/kart	F	-	<input checked="" type="checkbox"/>	
Gjennomføringsplan	G	1 - 1	<input type="checkbox"/>	
Sluttrapport for avfallsplan og miljøsaneringsbeskrivelse	K	-	<input checked="" type="checkbox"/>	
Boligspesifikasjon i matrikkelen	H	-	<input checked="" type="checkbox"/>	
Uttalelser fra andre offentlige myndigheter	I	-	<input checked="" type="checkbox"/>	
Andre vedlegg	Q	1 - 1	<input type="checkbox"/>	

Underskrifter					
Ansvarlig søker for tiltaket (for tiltak etter pbl § 20-1)			Tiltakshaver (bare for tiltak uten ansvarlig søker pbl § 20-2)		
Foretak	Ing Taule AS		Navn	Christian Fanebust og Linda Kristin Glomnes	
Kontaktperson	Telefon	Mobiltelefon	Kontaktperson	Telefon	Mobiltelefon
Kari Atle Taule	56358555	90866110	Christian Fanebust		99323416
E-post	atle@ing-taule.no		E-post	christian_fanebust@hotmail.com	
Dato	Underskrift		Dato	Underskrift	
6/5-15	Kari Atle Taule		6/5-15	Christian Fanebust	
Gjentas med blokkbokstaver	Ing Taule AS		Gjentas med blokkbokstaver	Christian Fanebust og Linda Kristin	

## Gjennomføringsplan

for tiltak **Christian Fanebust**



Etendom/ byggested	Gnr. 45	Bnr. 439	Festnr.	Seksj.nr.	Bygn.nr.	Kommune Radøy	Adresse	Dato 6/5-15	Signatur, ansv. søker <i>Ing. Taule</i>	Postnr. 5936	Poststed Manger
Beskrivelse av fagområde, ansvarsområde, tiltaksklasse (i hhv. prosjektering, utførelse og uavhengig kontroll)							Kryss for planlagt samsvarserklæring / kontrollertklæring erstattes med dato når denne foreligger				

Alle fagområder i tiltaket	Beskrivelse hentet fra søknad om ansvarsrett (2)	Tiltaks- klasse (3)	Foretakets navn og org.nr. (4)	Søknad om igangsettings- tillatelse/et- trinn søknad (5) - (6)				Søknad om midlertidig bruksfyllatelse (7)	Søknad om ferdigattest (8)	Sett kryss når arbeidet innen ansvarsområdet er avsluttet (9)
				Søknad om rammetillatelse	Søknad om igangsettings- tillatelse/et- trinn søknad	Søknad om midlertidig bruksfyllatelse	Søknad om ferdigattest			
	<b>PROSJEKTERING</b>									
PRO	Arkitektur, grunn/terreng, betong, tømmer, radon, mur, våtrom	1	Ing. Taule AS - 988103381		26/8-14					X
PRO	Balansert ventilasjon	1	Systemair AS - 929387384		26/8-14					X
PRO	Utvendig stikkledning og sanitæranlegg i bolig	1	Stendal VVS AS - 980626180		26/8-14					X
PRO	Plassering	1	Oppmåling Vest AS - 987321679		26/8-14					X
Kontroll	Kontroll PRO våtrom	1	Trio Bygg Bergen AS - 982904285		26/8-14					X
	<b>UTFØRING</b>									
UTF	Grunn- og terrengarbeid	1	Entrep. Rune Ulvatn AS-853167452					6/5-15		X
UTF	Plassering/ utstikking	1	Vest Oppmåling AS- 987321679					6/5-15		X
UTF	Betong og mur	1	Christian Fanebust- sjølvbygger					6/5-15		X
UTF	Radon	1	Jørgen Helland - 979713274					6/5-15		X
UTF	Flis, membran våtrom	1	Hella Betong AS - 979290918					6/5-15		X
UTF	Tømmer og ventilasjon	1	Ing. Taule AS - 988103381					6/5-15		X
UTF	Utvendig stikkledning og sanitæranlegg i bolig	1	Stendal VVS AS - 980626180					6/5-15		X
Kontroll	Kontroll UTF Våtrom og tetthet	1	Trio Bygg Bergen AS					6/5-15		X



Radøy, gnr 55 bnr 32,  
Data på innmålt grunnmur

20.10.2014

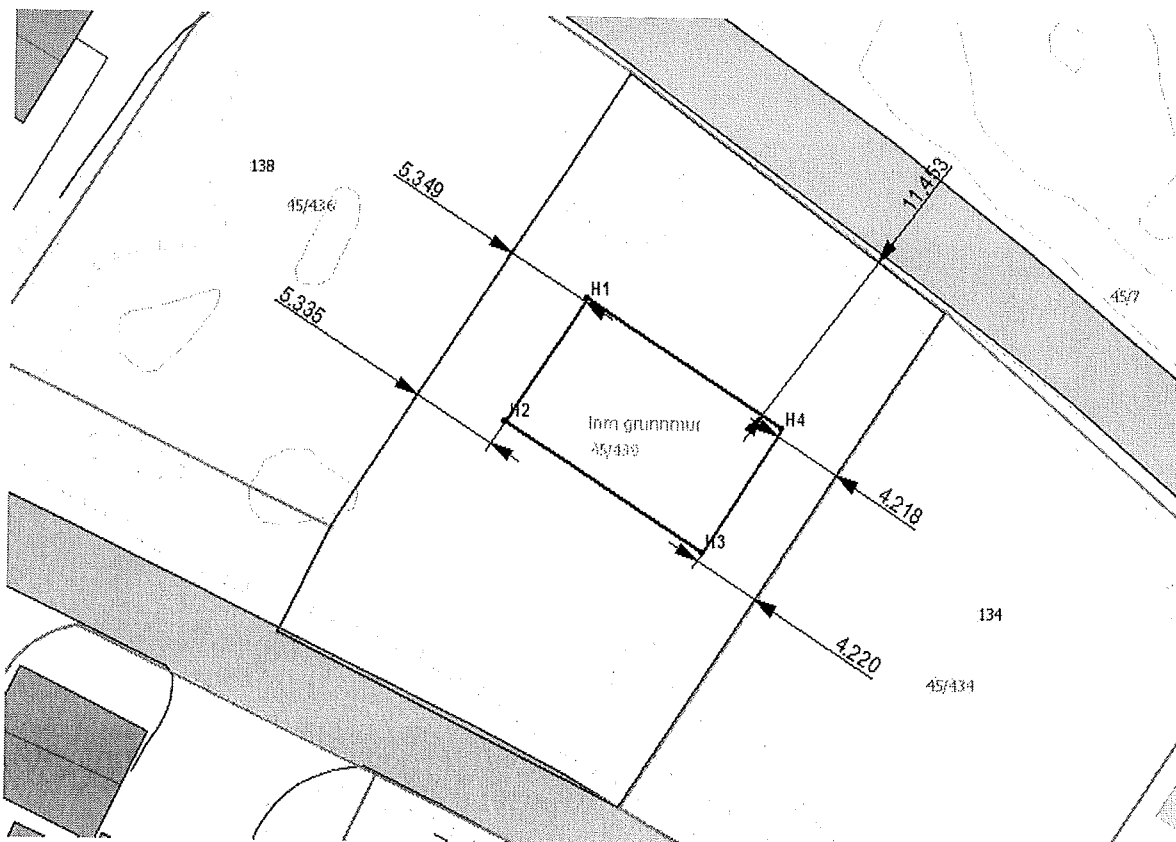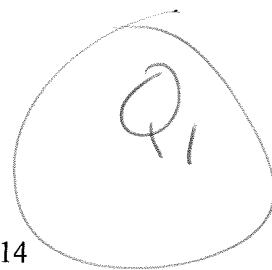

PunktID	N-koord.	Ø-koord.	Høyde
H1	6728905,69	282546,94	16,76
H2	6728898,31	282542,18	16,75
H3	6728890,63	282554,10	16,75
H4	6728898,00	282558,85	16,75