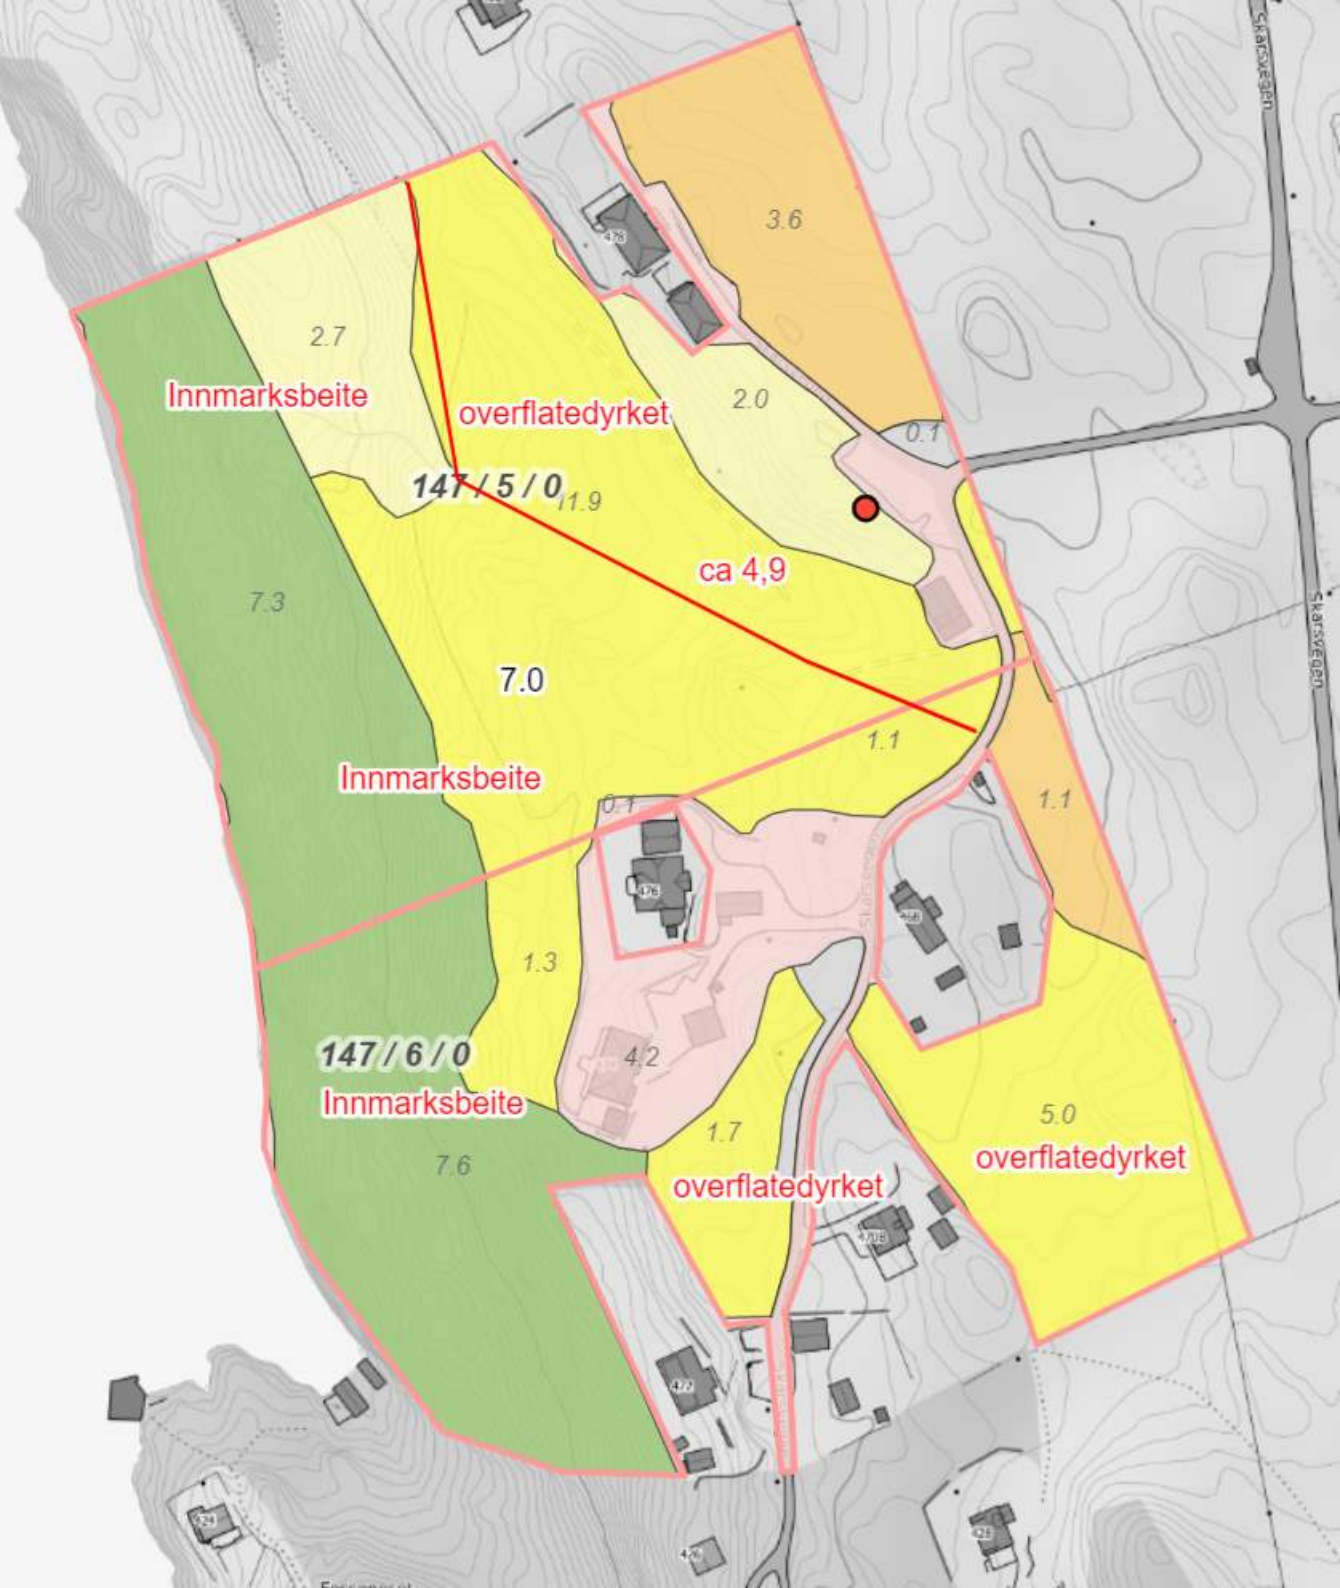
3.6
2.7
Innmarksbeite
overflatedyrket
2.0
0.1
147 / 5 / 0
11.9
ca 4,9
7.3
7.0
1.1
Innmarksbeite
0.1
1.1
1.3
147 / 6 / 0
Innmarksbeite
4.2
1.7
5.0
overflatedyrket
7.6
overflatedyrket
Skarsvegen
Skarsvegen