


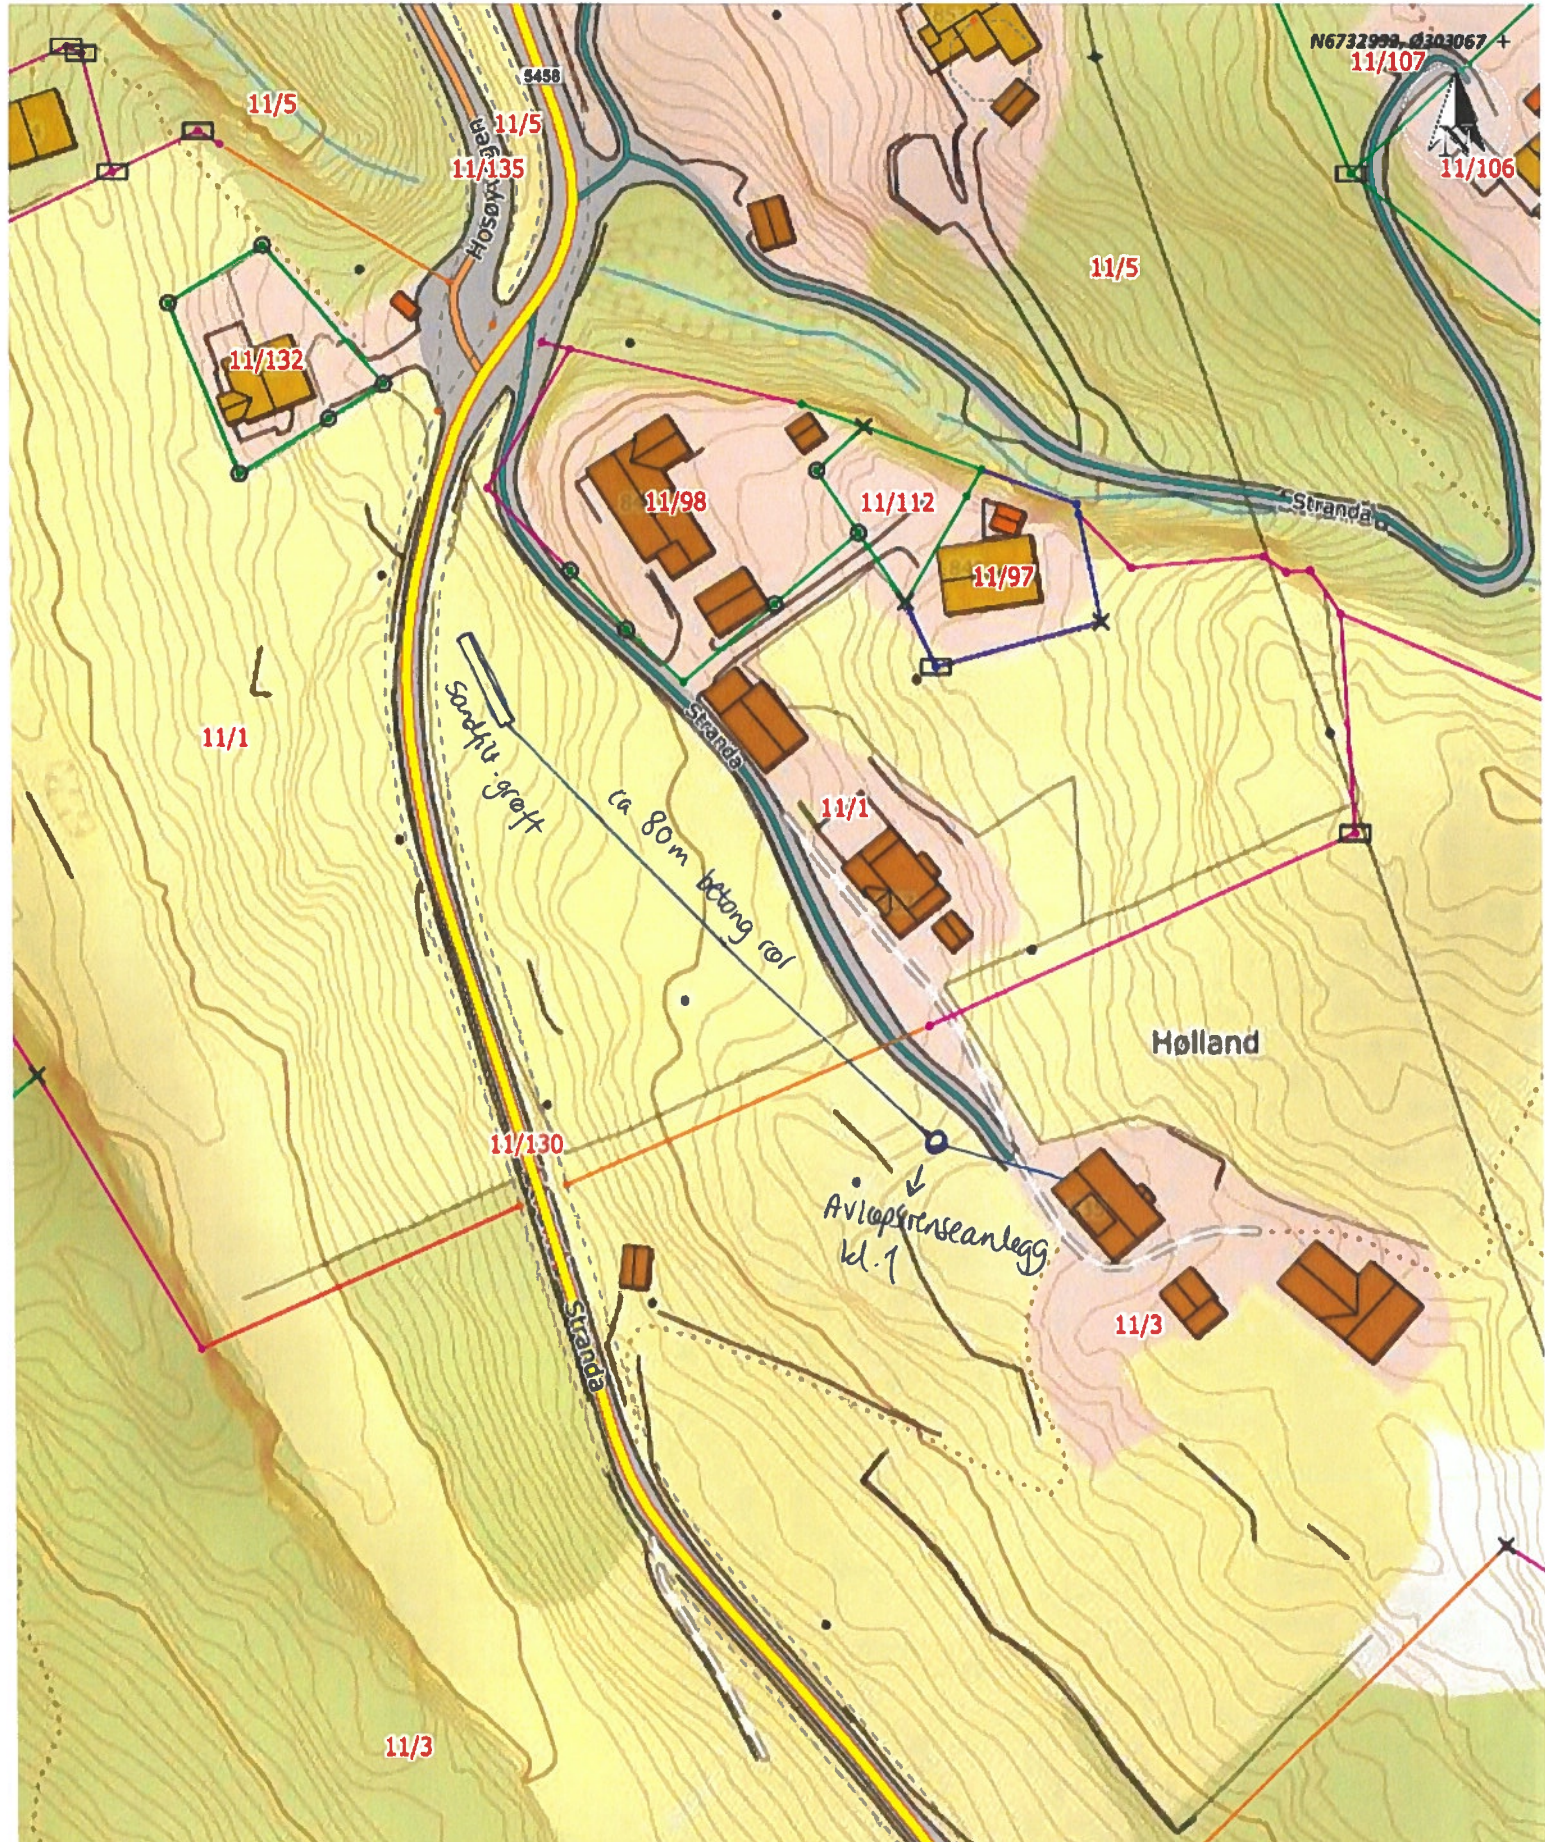

Situasjonskart -
Turid Hølleland
GBnr. 11/3 Hølland

Nhdigi.no

Dato: 06-03-2023

Målestokk: 1:1 000

30m

+ N6732645, Ø302867

Data fra Kartverket, Norge Digitalt og Nordhordland digitalt