
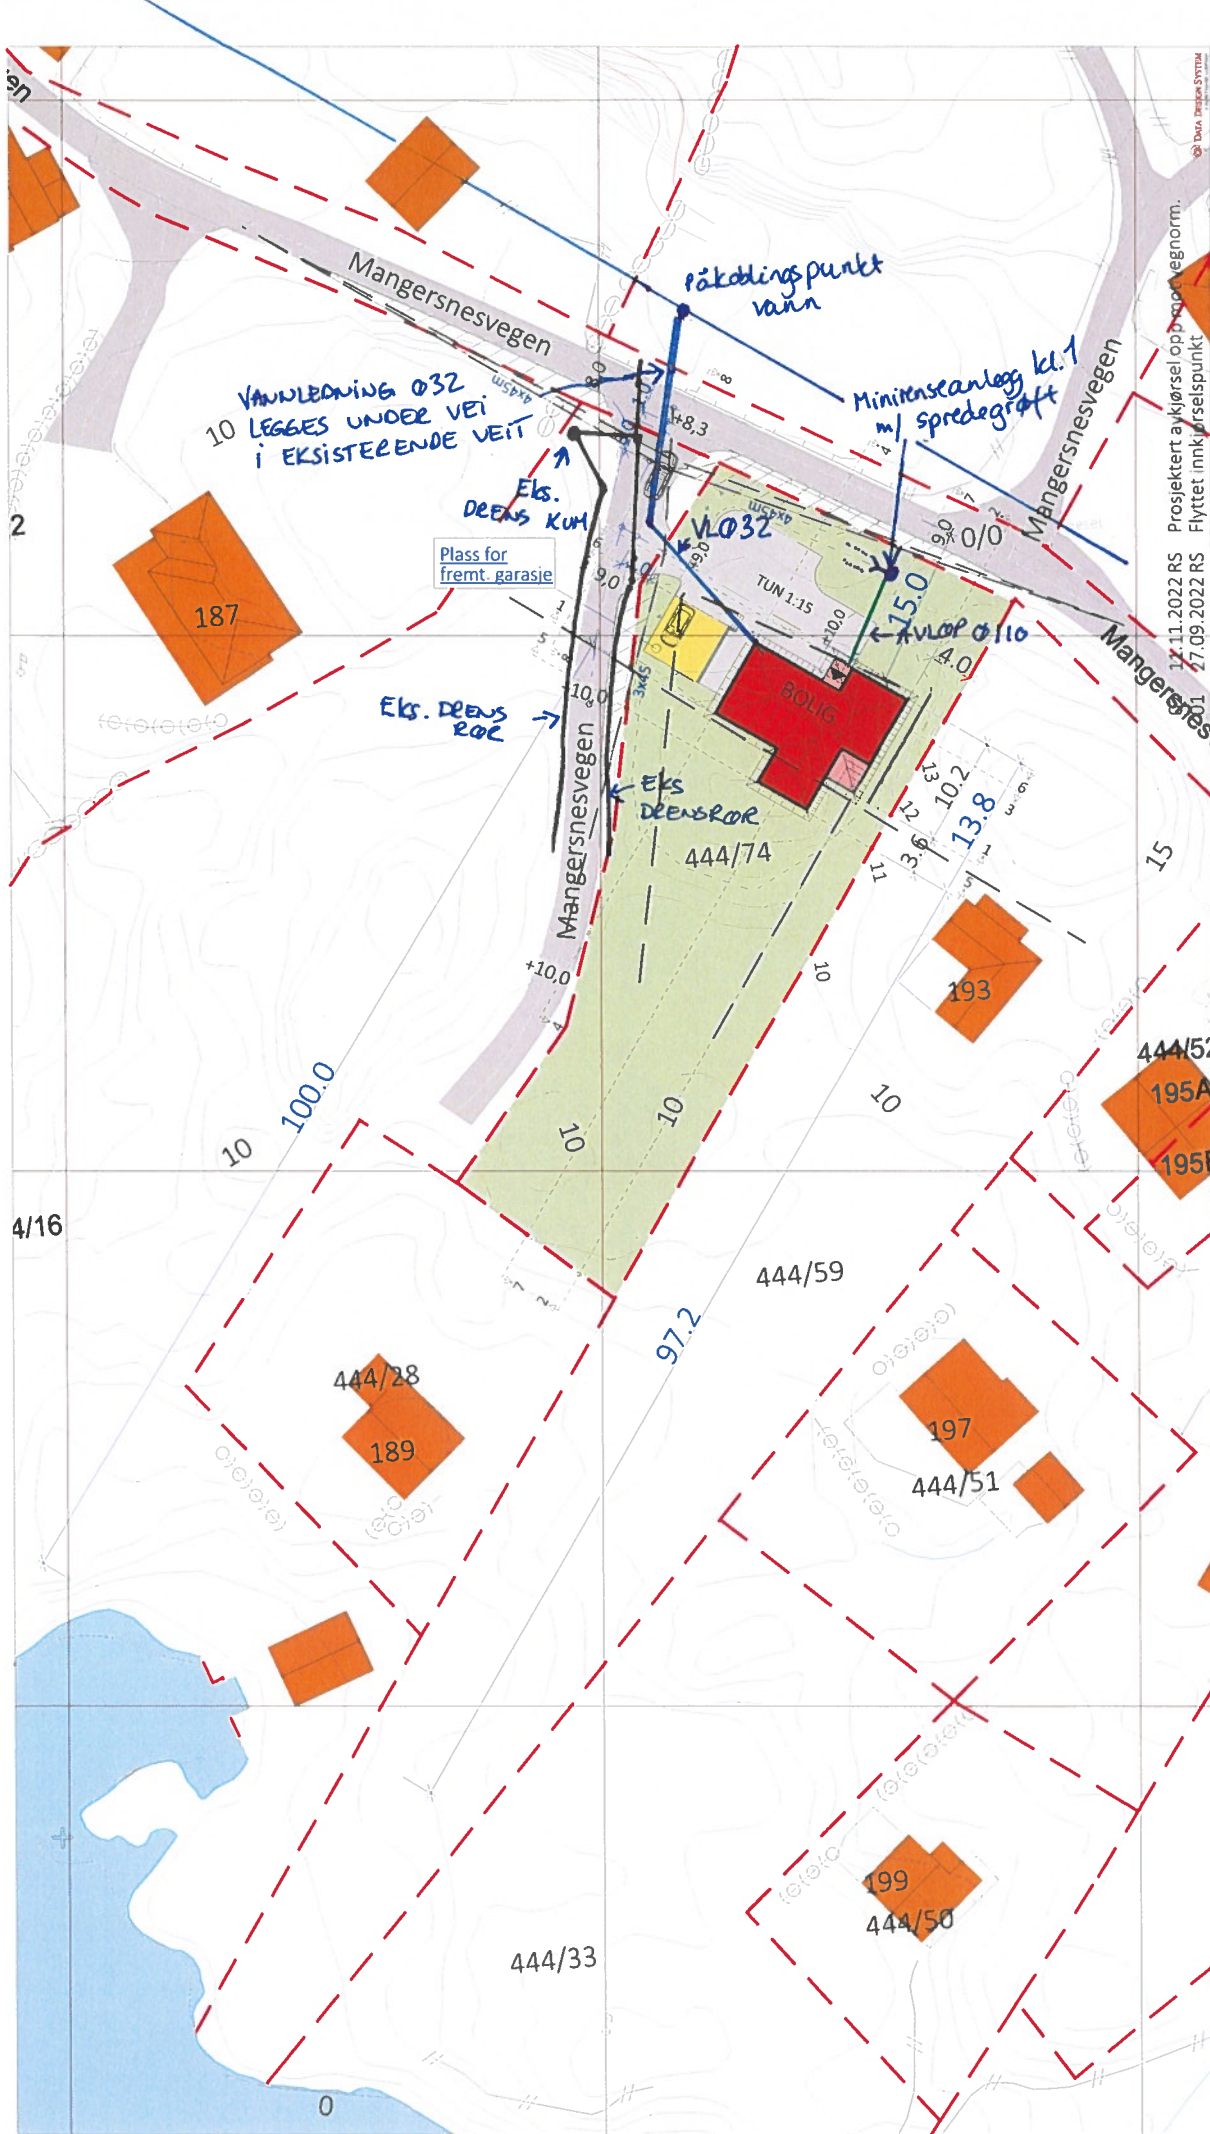


<p><b>Situasjonskart -</b>          Ny enebolig - Stevnebø          GBnr. 444/74          Mangersnes</p>		<p>Dato: 10-05-2023</p> <p>Målestokk: 1:500</p> <p>15m</p>
--	--	--



Prosjekt ID: 22-076  
 Tegning nr.: 500  
 Målestokk: --- A3  
 Dato: 05.08.2022  
 Tegnet av: RS  
 Tlf: 40006375  
 Tlf: 56349460

Prosjekt: BOLIG - ONYX 1+ Herskapeilig  
 Tegning vedr.: SITUASIONSKART  
 Tittelshaver: VENKE ASKELAND GUNDERSEN & OVE GUNDERSEN  
 Byggested: ALVER, Mangersnesvegen  
 G.nr.: 444 B.nr.: 74  
 Arkitekt: E.A. SMITH AS AVD HIBA HUS - 5239 RÅDAL  
 Leverandør: STEVNEBØ BYGGEVARE AS - 5937 BØVÅGEN

ONYX 1+  
 Herskapeilig  
 TEK 17 01.07.2017

17.11.2022 RS Prosjektert avkjørsel opp på vegnorm.  
 27.09.2022 RS Flyttet innkjørselspunkt