



Vidar Dyrøy Andreassen
Vardevegen 80
5953 FONNES

Referanser:

Dykkar: 5c861e7f-205d-45fd-b943-16e50d0ef7fd

Vår: 23/2281 - 23/32087

Saksbehandlar:

Adrian David Olaussen

adrian.david.olausen@alver.kommune.no

Dato:

27.04.2023

Svar på søknad om flytting av avkjørsel - KV 1167 til eiendommen gbnr 85/3 Kvalvåg

Tiltak: Flytting av eksisterende avkjørsel for to boenheter.
Byggested: Onesvegen 9 og 11.
Tiltakshaver: Vidar Dyrøy Andreassen
Ansvarlig søker: Vidar Dyrøy Andreassen


Saksutgreiing:

I forbindelse med søknad om riving og oppføring av nytt våningshus på Onesvegen 11, søkes det om flytting av vei og innkjørsel. Dette for å bedre siktsone i avkjørselen, og betre ein vanskelig tilkomst veg for lastebil transport til og fra gården. Onesvegen 9 vil også bruke den nye innkjørselen.

Tillatelse er gitt på følgjande vilkår:

- Vedtaket gjeld bare for påkopling av avkøyrslle til kommunal veg. For *etablering av avkøyrslle skal det ligge føre løyve etter plan og bygningsloven.*
- Siktsone følger av vegnomal N100 og er satt til minimum 4x45m. Siktsone kan ikkje nyttast til parkering eller hensetting av sikthindringar som er høgare enn 0,5m over kommunalt vegnivå. Siktsona skal til ein kvar tid haldast vedlike av eigar/brukarane av avkjørslen.
- Avkjørslen skal være opparbeida slik at den tilfredsstillar tekniske krav til avkøyrslle. Det vert blant anna sett krav til geometrisk utforming av avkøyrslle, sikt, svingradius, drenering under avkjørslle og at ein skal kunne snu på eigen grunn. Utfyllande informasjon om krava til sikt og utforming av avkøyrslle er å finne på kommunen si heimeside: www.alver.kommune.no.

- Eksisterende avkjørsel til Onesvegen 9 og 11 skal fysisk fjernes. Det skal opparbeides grøft langs kommunal veg.
- Også avkjørselen markert under må fjernes på grunn av for dårlig sikt. Vegmynde anser denne som trafikk farlig. Landbrukskjøretøy må bruke den nye avkjørselen.

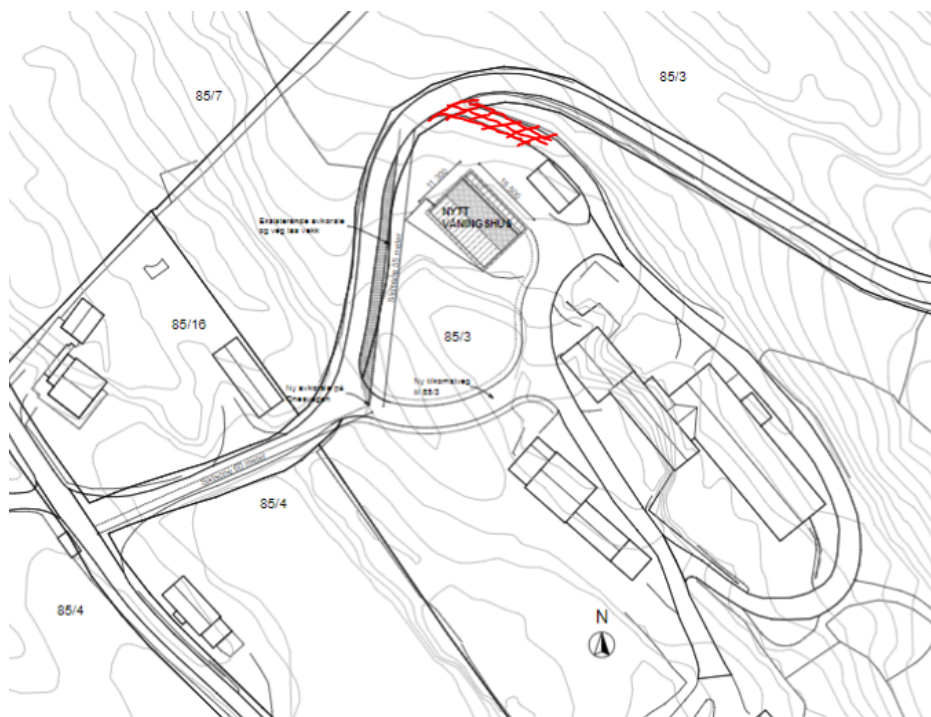

Figur 1 Avkjørselen skravert i rødt må fjernes.

Løyvet er gitt med heimel i veglova §§ 40 til 43, forskrift om «alminnelige regler om bygging og vedlikehold av avkjørsle fra offentlig veg» og vegnormal N100.

Utfyllende informasjon om krava til sikt og utforming av avkjørsle er å finne på kommunen si heimeside: www.alver.kommune.no

Klage

Vedtaket er eit enkeltvedtak etter reglane i lov om offentlig forvaltning (fvl) jf. veglova § 11. Vedtaket kan klagast på til kommunen, jf. fvl. §§ 28-36. Klagefristen er 3 veker, jf. fvl § 29 (1). Det er nok at klagen er postlagt innan fristen går ut. Klagen skal sendast skriftleg til kommunen. I klagen skal det gå fram kva det vert klaga på i vedtaket, og kva endringar ein ønskjer. Klagen skal grunngjevast. Før det kan reisast søksmål om vedtaket er gyldig eller krav om erstatning, må høve til å klage på vedtaket vere nytta fullt ut, jf. fvl. § 27b.

Mynde

Saka er handsama og avgjort administrativt i medhald av delegert mynde, jf. kommunelova § 23 nr 4 og gjeldande delegasjonsreglement.

Bortfall av løyve

Er arbeidet med avkjørsla ikkje sett i gang innan 3 år etter at løyvet er gitt, fell løyvet bort, jf. veglova § 40 4.ledd.

Med helsing

Alver kommune Samferdsel, veg-, vatn- avløp-
forvaltning

Arne Helgesen
Avdelingsleiar

Adrian David Olaussen
Rådgjevar

Dette dokumentet er elektronisk godkjent og har difor ingen signatur.

Mottakarar:

Vidar Dyrøy Andreassen

Vardevegen 80 5953

FONNES