

## Kjell Rune Standal

---

**Fra:** Per Wangensten <Pewan@mail.com>  
**Sendt:** tirsdag 16. mai 2023 14:40  
**Til:** Kjell Rune Standal  
**Emne:** Fw: VS: Gbnr 96/12 i Alver kommune.  
**Vedlegg:** 39307060-40560-17494-128-112.pdf

Hei Kjell Rune,

Sjå e-post frå Solberg der han viser til den gamle brua, og skissa han har lagt ved (scroll forbi skyldskiftet).

Vh Per

**Sent:** Wednesday, April 08, 2020 at 10:03 AM  
**From:** "Sverre Solberg" <sverre.solberg@alver.kommune.no>  
**To:** "pewan@mail.com" <pewan@mail.com>  
**Subject:** VS: Gbnr 96/12 i Alver kommune.

Hei Per !

Vedlagt finn du scanna skyldskifte over gbnr 96/12 som avtalt på tlf. i går.

Trur det burde vera ein rimeleg sjangs for å finna dei fleste av desse gamle grensemerka i marka, om ein leitar på rett stad.

"Kanskje merkestein med vidner ved den gamle brui" er den vanskelegaste å finna ?

Ser ut for at det har kome ny bru/avkjøyrslø 30 - 35 m lenger sør på eit seinare tidspunkt ?

Har i tillegg prøvd å laga ei "prinsipp-skisse" på det eine vedlagte kartet, som syner hovudbodskapen i skyldskiftet.

Sjå vedlegg !

God påske og lukke til med leiting gamle grensemerker i marka når hytte-karantenen er over etter påske!


Mvh.

Sverre Solberg | Avdelingsingeniør Kart og Oppmåling  
Telefon: 563 75 621 - 977 36 578  
Innbyggjarservice: +47 56 37 50 00  
[www.alver.kommune.no](http://www.alver.kommune.no)

-----Opprinnelig melding-----

**Fra:** Sverre Solberg  
**Sendt:** onsdag 8. april 2020 09:40  
**Til:** Sverre Solberg  
**Emne:** Her kjem ditt innskanna dokument

Dokumentet vart skanna på ei Ricoh maskin

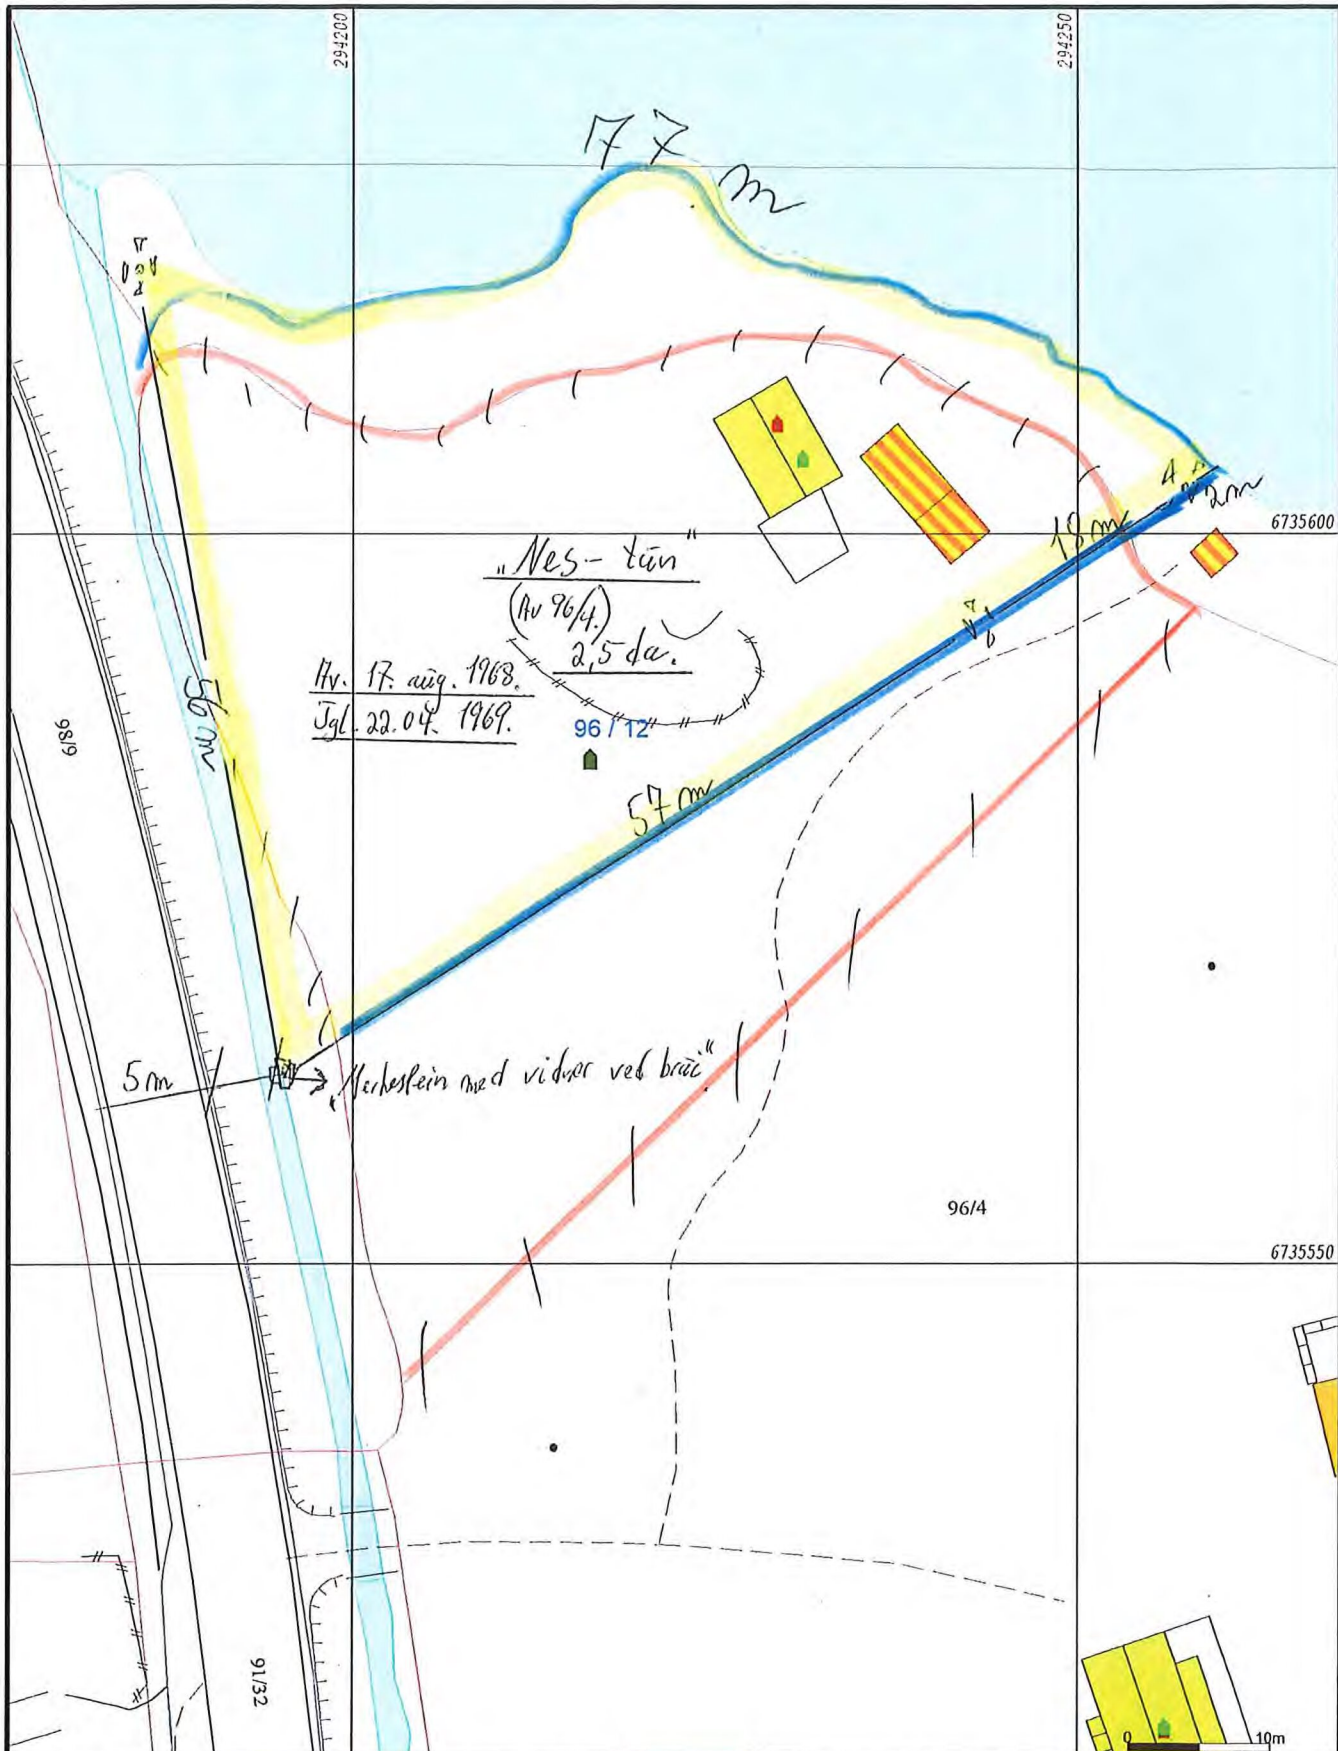

— Målte Grenser  
 — Registrerte Grenser  
 - - - Udefinert grenser  
 - - - Terrengmålte grense  
 + Konstruert grensepunkt  
 ■ Bolig  
 ■ Bustad m/leilighet

■ Våningshus  
 ■ Større bustader  
 ■ Hytte/feriehus  
 ■ Garasje/utleiehus  
 ■ Industri/lager  
 ■ Andre bygg

Kross i fjell.  
 Merbestein m/vidner

S. Solberg



Alver kommune  
 Kart og Oppmåling  
 Grunnkart. "Prinsipp-skisse"  
 G.nr. 96, b.nr. 12.

Dato: 2020.04.08  
 Sign: SSO

N  
 Skalenøk  
 1:500

Beliggenhet og høyder må oppfattes som orienterende.  
 Koordinatsystem: UTM(EUREF89) - SONE 32 (EPSG:32632)  
 Høydesystem: (EPSG:)