

Fra: Per Wangensten <Pewan@mail.com>
Sendt: fredag 5. mai 2023 10:09
Til: Postmottak Alver
Kopi: jarle wangensten
Emne: Grenser og oppmåling
Vedlegg: Skjerm bilde grense.JPG


Hei,

Dette gjeld eigedom 4631-96/4. Eigar av 96/4 og nabo i nord 96/12 er samd om kor grensa mellom dei to eigedommane går, og at den er i samsvar med skuldskiftet.

Grense som ligg inne i matrikkelen mot nabo 96/12 i nord er grovt feil i høve den rette grensa (skuldskifte), og avviket er på cirka fleire mål. Jamvel det gamle pumpehuset fell på "feil" grunn. Illustrasjon vedlagd. Eg har kontakte Statens Kartverk om dette, og dei viser meg til dykk - at kommunen har opplyst dei om feil grense.

Ber om at kommunen rettar opp i dette. Ring meg gjerne for ein prat, 97711421.

Beste helsing
Per Wangensten

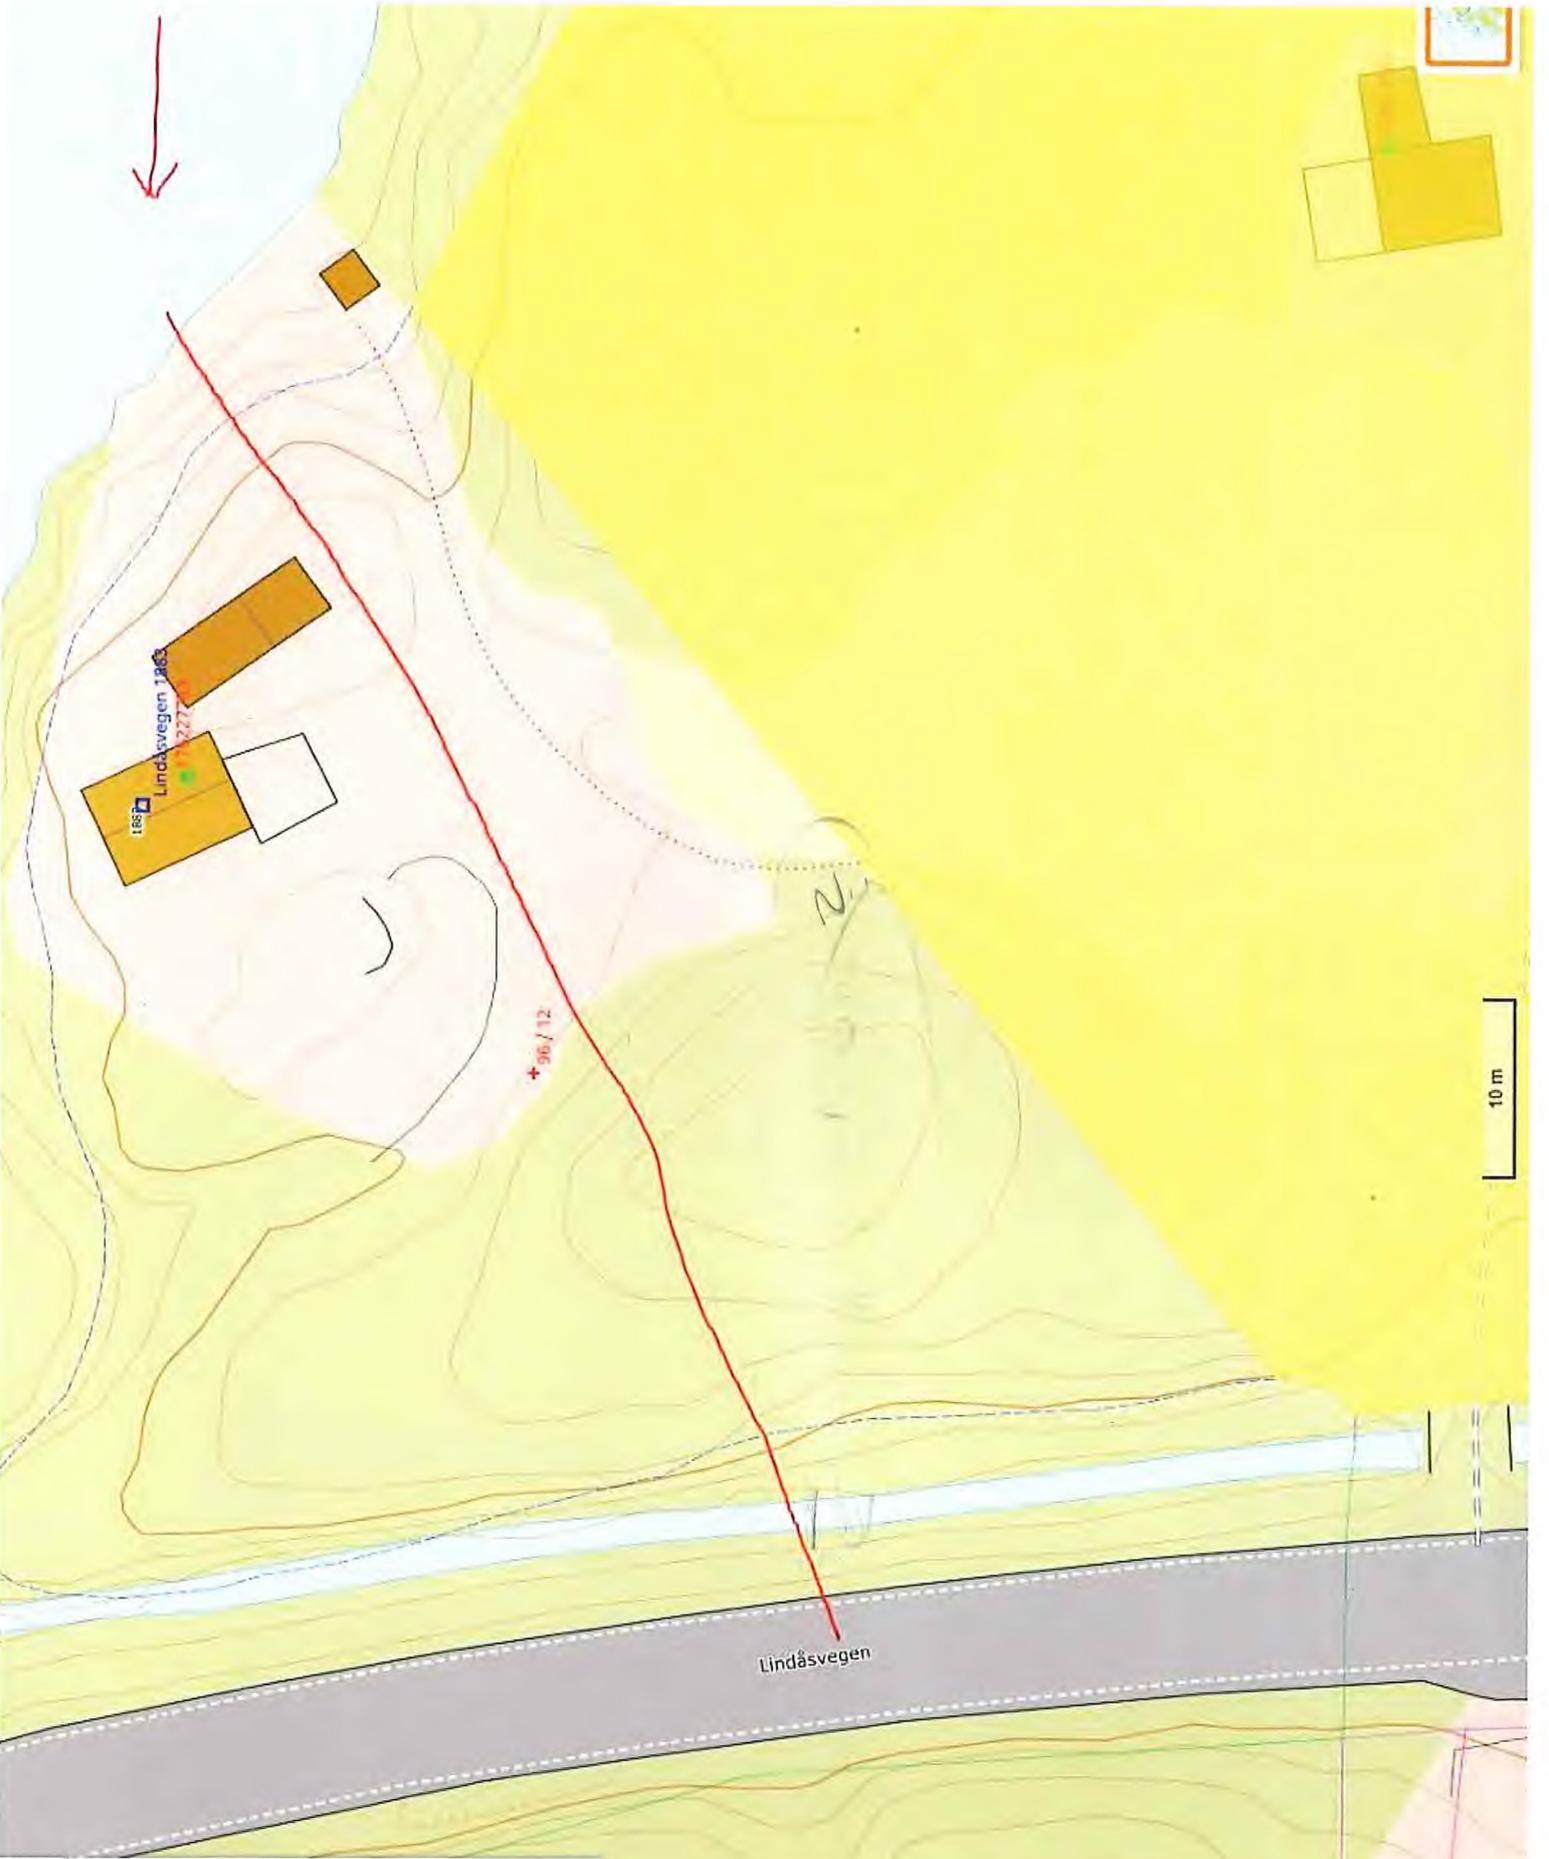

10 m

Lindåsvegen

+ 96 / 12

Lindåsvegen 1883

1883

Lindåsvegen 1880

+ 98 / 4

1880

VIS MER INFORMASJON

teierendom

R

RMASJON

X Q

