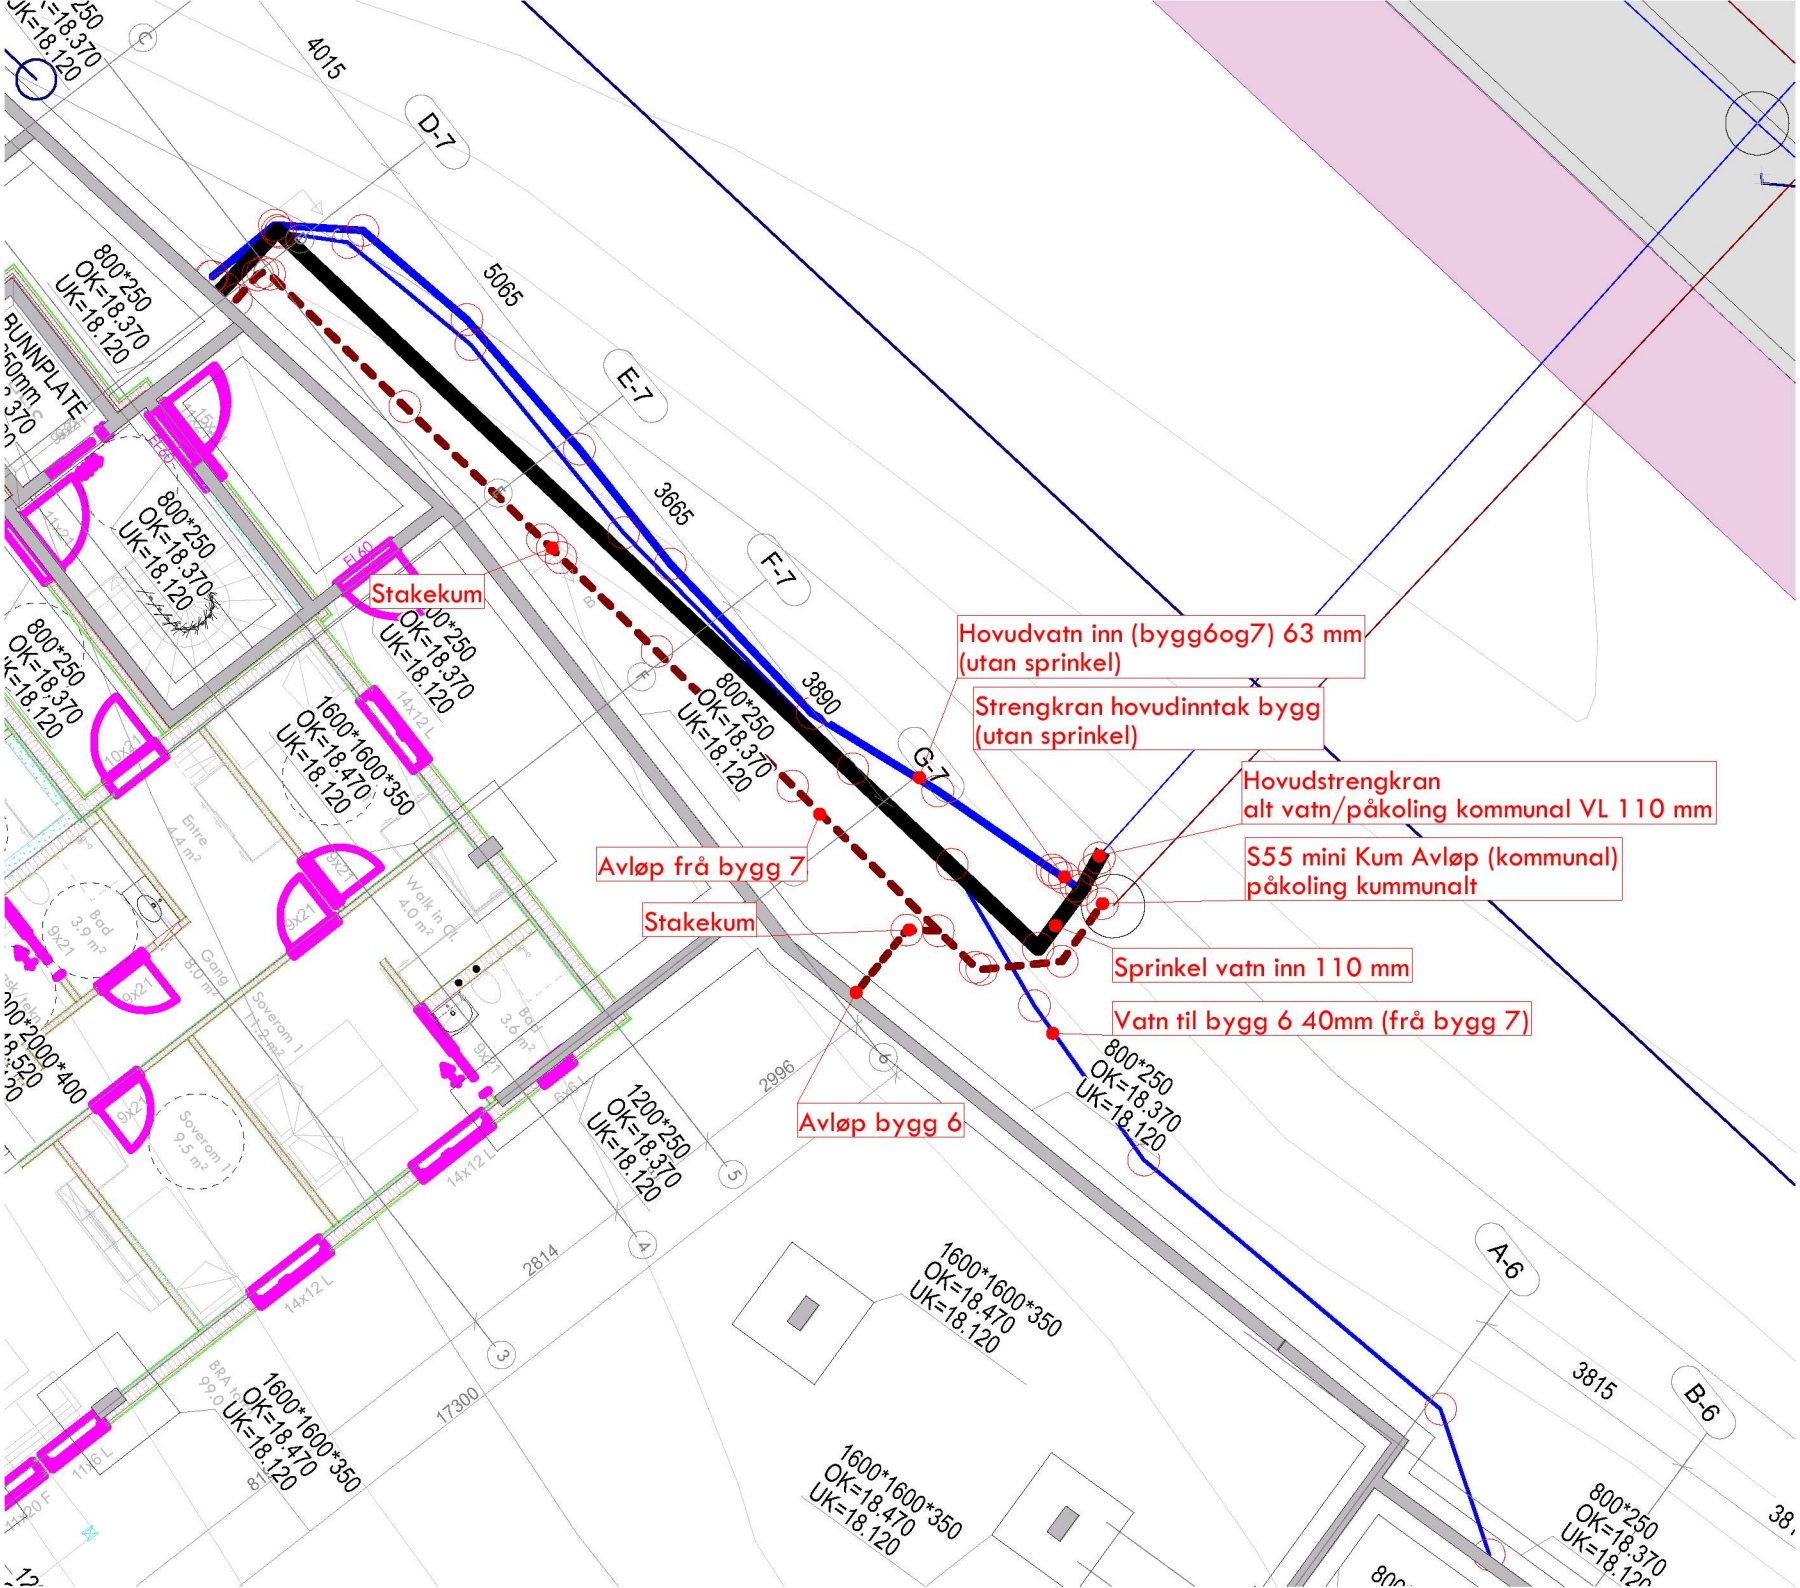
Hovudvatn inn (bygg6og7) 63 mm
(utan sprinkel)
Strengkran hovudinntak bygg
(utan sprinkel)
Hovudstrengkran
alt vatn/påkoling kommunal VL 110 mm
S55 mini Kum Avløp (kommunal)
påkoling kummunalt
Sprinkel vatn inn 110 mm
Vatn til bygg 6 40mm (frå bygg 7)
Avløp frå bygg 7
Avløp bygg 6
Stakekum
Stakekum
800*250
OK=18.370
UK=18.120
1600*1600*350
OK=18.470
UK=18.120
1200*250
OK=18.370
UK=18.120
800*2000*400
D-7
E-7
F-7
G-7
A-6
B-6
4015
5065
3665
3890
3815
2996
2814
17300