



Tilaksnavner		Per Søfteland		Plan/snitt	
Prosjekt		Enebolig m/uteleie		318/72 Alver Kommune	
Byggeplass/adresse		Dalstøvegen 52		byggemelding	
		5918 Fektaung		Dato	
				17.03.2023	
				Revisjon	
				24.05.23	
				Tegn av	
				Rune Kristofersen	
				Kontroll	
				R-K	
				Scale	
				1 : 100	


**3**  
Snitt 1  
1 : 100

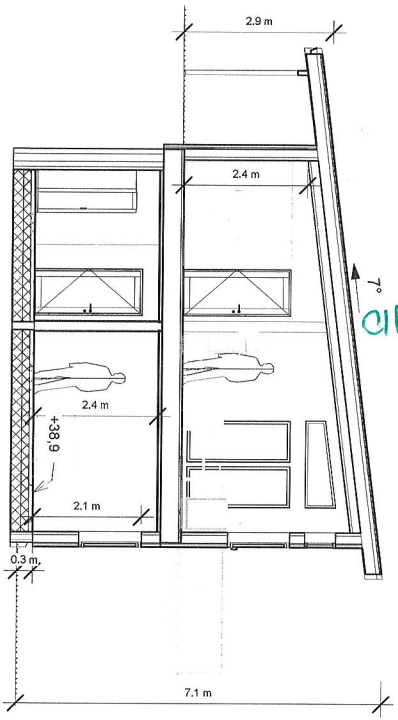


**1**  
U. etg  
1 : 100

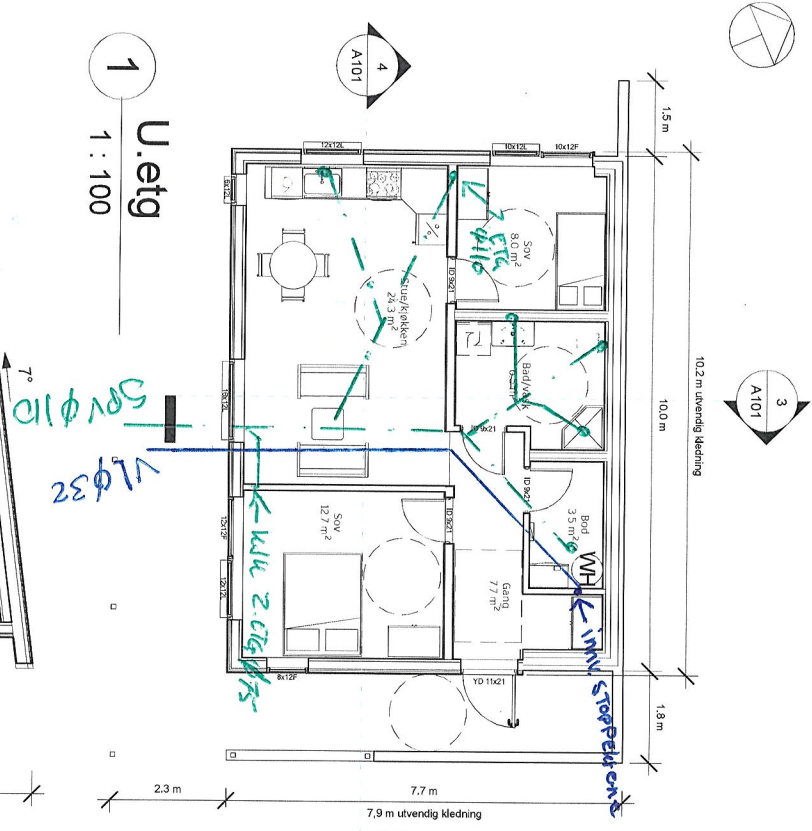

**4**  
Snitt 2  
1 : 100

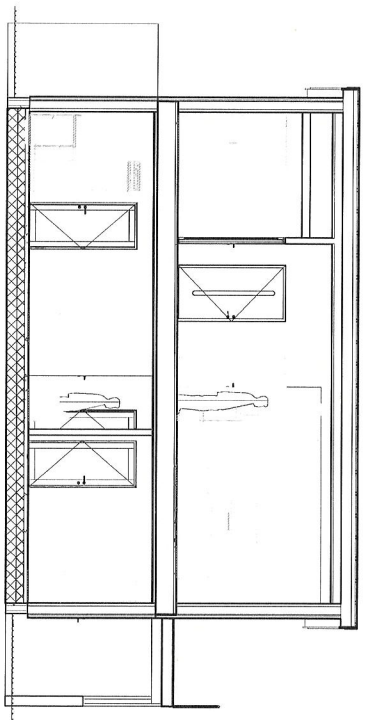

**2**  
H. etg  
1 : 100

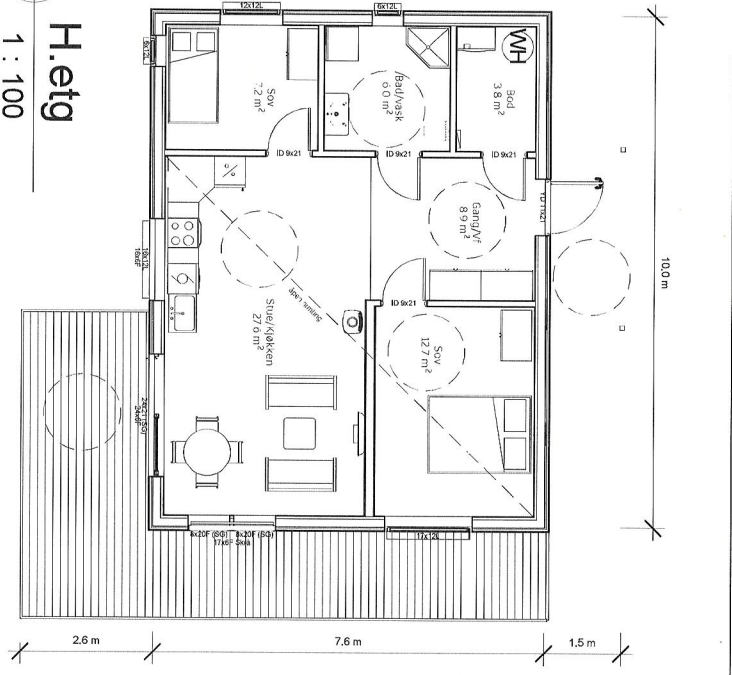

**Areal tabell**

Etasje	Type	Areal
U. etg	BR4 (P-rom)	63.2
U. etg	BR4 (S-rom)	3.5
U. etg	åpent overbygd areal	22.5
H. etg	BR4 (P-rom)	65.7
H. etg	BR4 (S-rom)	3.8
H. etg	åpent overbygd areal	5.2
<b>Sum BR4</b>		<b>163.9m<sup>2</sup></b>
<b>BYA</b>		<b>106.2m<sup>2</sup></b>

**Merknad**

For isolasjonsmengder og U-verdier, Se varmeappsberegninger

Måsetting på utside murløstendeverk

Svøfargere monteres iht. Sintef byggforsk detaljblad 523.931

BYA er beregnet til utside underliggende støtete.

Sportsbod forutsettes bygget før det søkes om ferdigattest