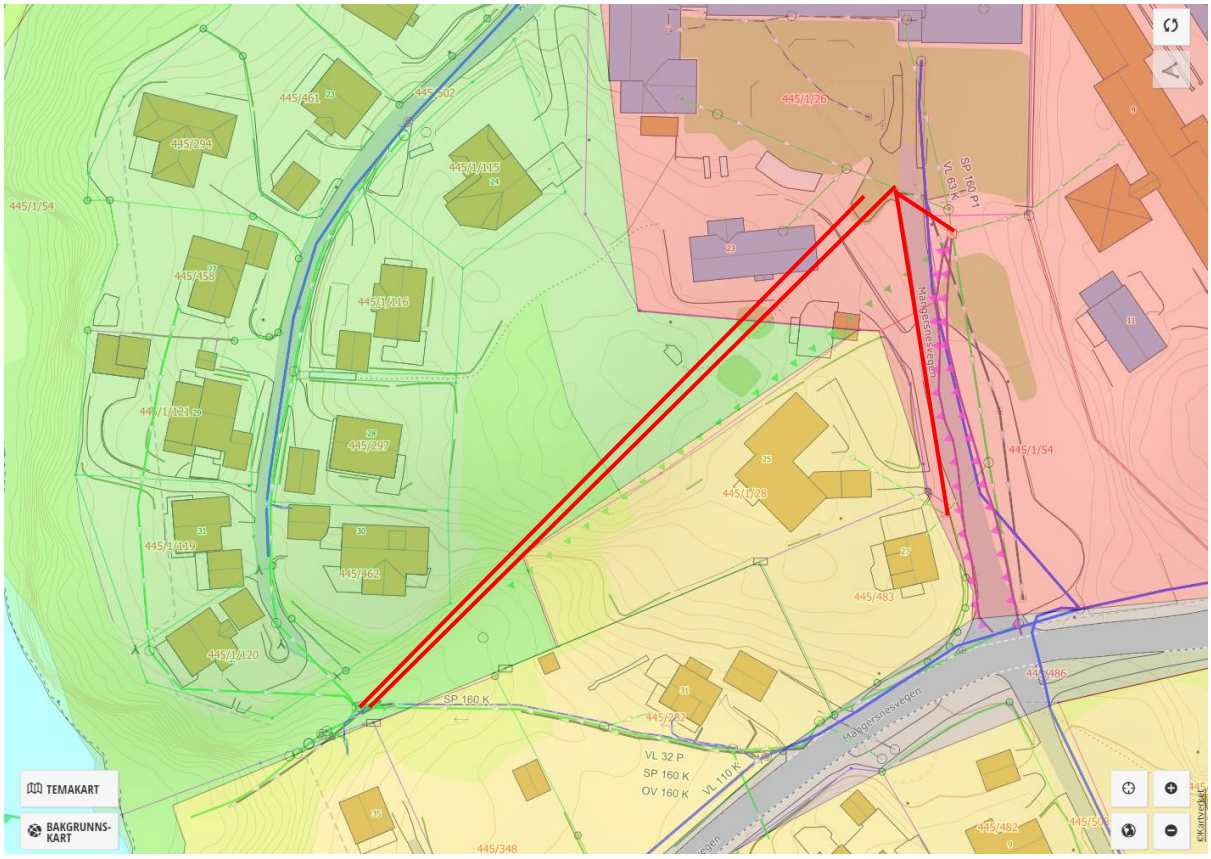
445/461
445/502
445/294
445/1/115
445/1/54
445/158
445/1/116
445/1/121
445/297
445/1/119
445/462
445/1/120
445/1/26
SP 160 P1
VL 63 K
445/1/54
445/1/28
445/483
445/486
SP 160 K
445/272
VL 32 P
SP 160 K
OV 160 K
VL 110 K
Høgersnesvegen
445/482
445/348
TEMAKART
BAKGRUNNS-
KART