


1
Tomtebolig for Mjuebakane AS
På Tomt.nr. 1, 2, 3 og 4
Gnr. 9.Bnr. 28
i Meland kommune
Tegn.Byggm.Steinar Thunold
M.1:100

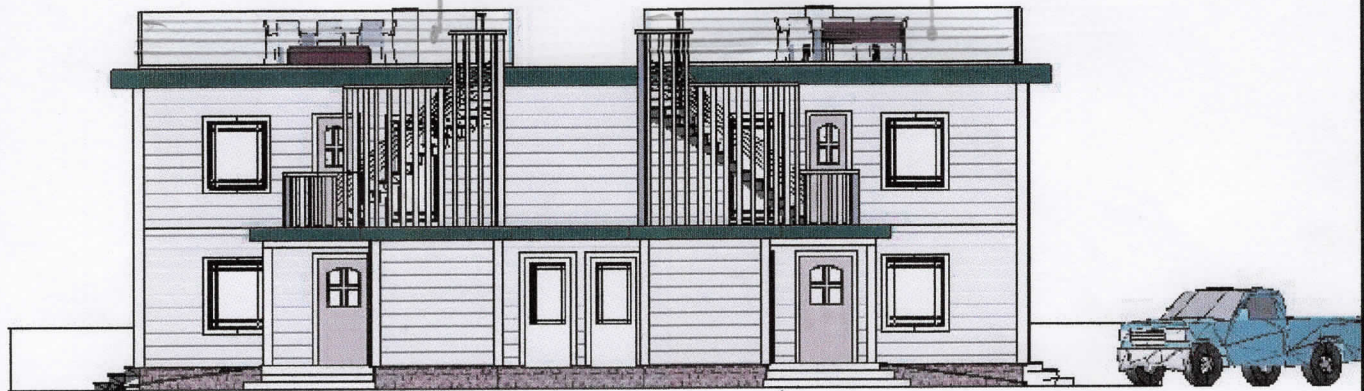

2
3
4
Nord-Øst

Endra frø glass til sprinkler av tre



1
2
3
4
Mot Nord

1

2

3

4