

From: "Ingrid Raniseth" <ingrid.raniseth@alver.kommune.no>
Sent: Thu, 1 Jun 2023 09:08:29 +0000
To: "Ingar Hals" <Ingar.Hals@vlfk.no>
Subject: VS: Feil i plankartet som gjeld automatisk freda kulturminne askeladden id.ID 281670 som er merka som område for føresegn #18 og #19 i plankartet.

Hei,
Sjå e-post under. Å gjere endringar medan planen ligg ute på høyring er ikkje heilt gunstig.

Med helsing

Ingrid Raniseth | Rådgjevar Planforvaltning
Telefon: 56 17 11 73 /+47 45 32 43 41

Innbyggjarservice: +47 56 37 50 00
www.alver.kommune.no




ALVER
KOMMUNE

Frå: Sigrun Wølstad <Sigrun.Wolstad@vlfk.no>
Send: torsdag 1. juni 2023 10:28
Til: Ingrid Raniseth <ingrid.raniseth@alver.kommune.no>
Kopi: Morten Ramstad <morten.ramstad@uib.no>; Karoline Hareide Breivik <Karoline.Hareide.Breivik@vlfk.no>; Lasse Klæboe Kristensen <Lasse.Kleboe.Kristensen@vlfk.no> **Emne:** Feil i plankartet som gjeld automatisk freda kulturminne askeladden id.ID 281670 som er merka som område for føresegn #18 og #19 i plankartet.

Hei, Ingrid

Eg ser at Askeladden ID 281670 som er merka som område for føresegn #18 og #19 i plankartet, ligg feil i plankartet. Utstrekninga er for liten, område vist med rosa linje nedanfor, er det som skal visast som område for føresegn #18. Eg kan ikkje senda saka over til museet for tilråding før dette er retta, kan de sende meg oppdatert plankart så raskt som mogleg slik at vi kan sende over saka? Fint om dykk også kan rette område for føresegn vist som #15 til omsynssone H570 i plankart og føresegn.

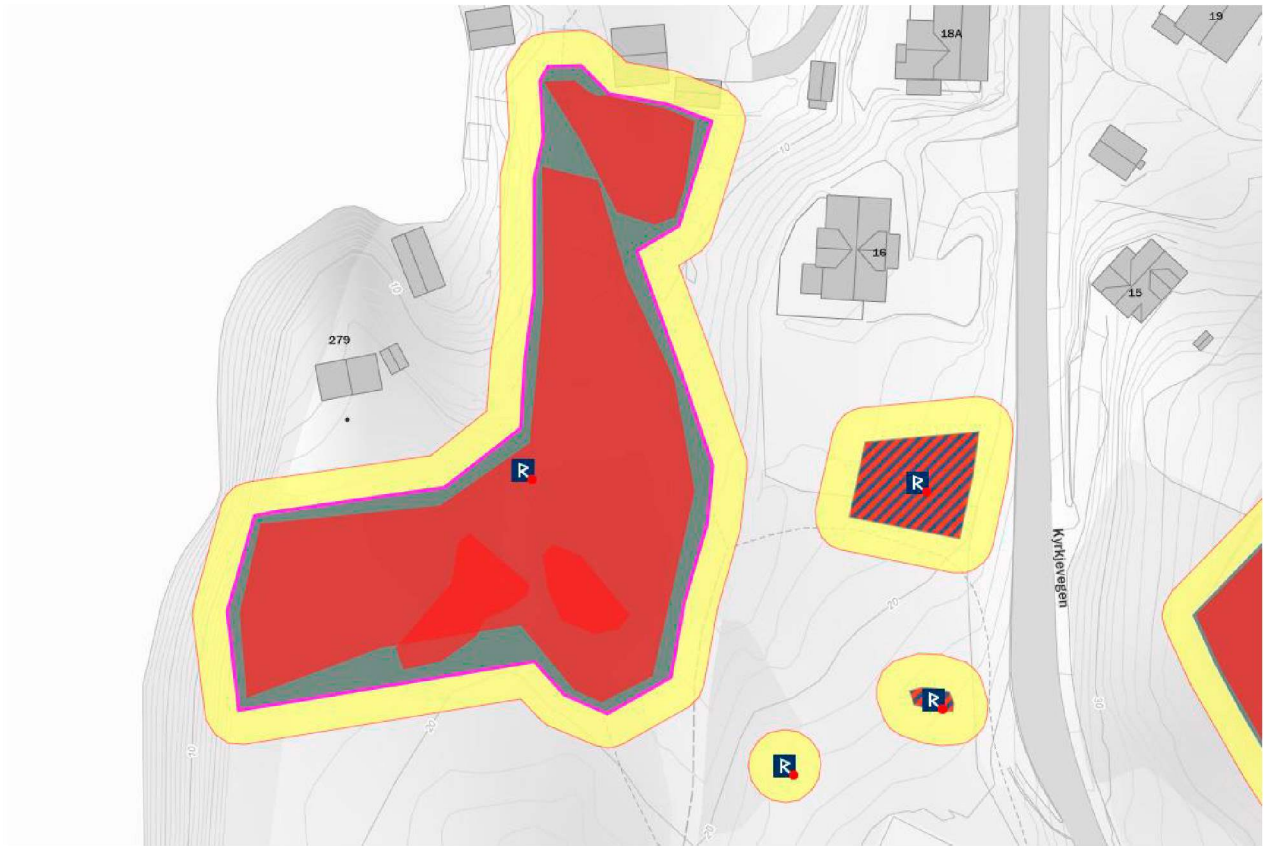

Med helsing

Sigrun Wølstad
seniorrådgjevar

seksjon for kulturarv
avdeling for kultur og folkehelse



Tlf: 969 44 535
www.vestlandfylke.no

Ver merksam på at all dialog på e-post kan bli journalført.