


A 03
1 Fasade Vest

19773
19592
utvendig kledning

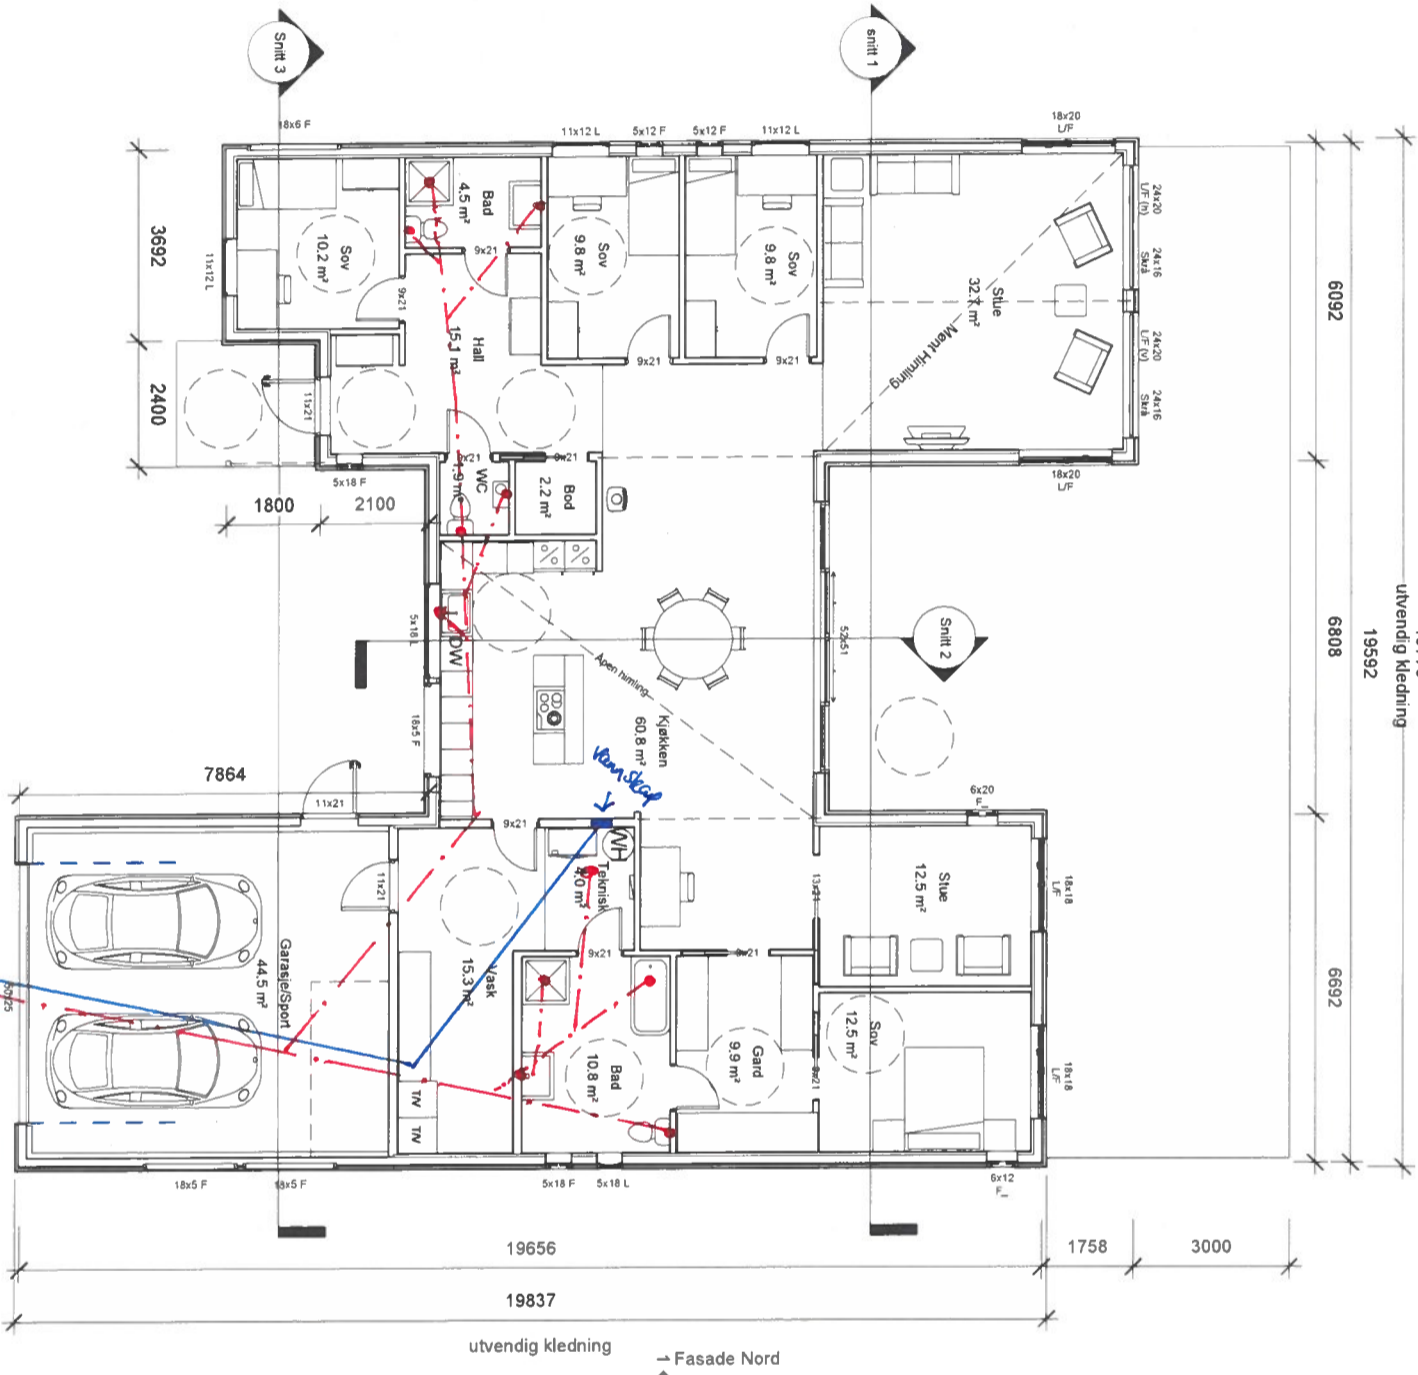

1
1 : 100
plan 1. etg

A 03
2 Fasade Øst



Bygningsplan pr. 6/6-23

Areal tabell		
Etasje	Type	Areal
1. etg	Apent overbygd areal	3,6
	Garasje/carport, liv bod	44,5
	Sekunderrom	16,1
	Primærom	204,5
Sum BRA		268,7 m²
BYA		298,4 m²

Merknad
For isolasjonsmengder og U-verdier, se varmeisolasjonsregning
Måling på utside mur/stenderverk
Snøfjengere monteres iht. Snief byggforsk detaljblad 525.931
BYA er beregnet til utside underliggende støtte.

NORDBOHUS
VILLANGER & SØNNER

Tilsketnavn: Anita Milde og Johannes Dale
Prosjekt: EAT - Milde og Dale
Byggeplass/Adresse: Nøtlevågen, 5938 Sæbøvågen

Plan 1. etg (A2)
Byggetillatelseplaner: 09.01.2023
Revisjon: 20.02.2023
Tegn av: Rune K.
Kontroll: Rune K.

A 01

1 : 100