

**For matrikkelenhet:**

Kommune: 4631 - ALVER
Gårdsnummer: 424
Bruksnummer: 330

Utskriftsdato/klokkeslett: 12.06.2023 kl. 13:23

Produsert av: Kjell Rune Standal - Alver

Attestert av: Alver kommune

Orientering om matrikkelbrev

Matrikkelbrevet er hjemlet i «Lov om egedomsregistrering» (matrikkelova) av 17. juni 2005. Etter definisjonen i matrikkelovens § 3 d) er matrikkelbrevet en attestert utskrift av matrikkelen som viser alle registrerte opplysninger om en matrikkelenhet ved oppgitt dato.

Om fullstendighet og nøyaktighet i matrikkelbrevet

Matrikkelen ble etablert ved konvertering av data fra tidligere registre. Det kan variere hvor gode disse dataene er med hensyn på fullstendighet og nøyaktighet. I enkelte tilfeller kan grensepunkt og grenselinjer mangle helt eller delvis eller være feil registrert. Det kan også være feil og mangler ved registrert bygnings- og adresseinformasjon. Fullstendighet og stedfestingsnøyaktighet er generelt bedre innenfor enn utenfor tettbygd strøk. Vær oppmerksom på at for mange matrikkelenheter og bygg hefter usikkerhet ved arealet som oppgis.

For utfyllende informasjon: www.kartverket.no/matrikkelbrev

Matrikkelenhet

Matrikkelenhetstype: Grunneiendom
Bruksnavn:
Etableringsdato: 06.06.2023
Skyld: 0
Er tinglyst: Ja
Har festegrunner: Nei
Er seksjonert: Nei

Arealrapport

Tekst	Areal	Kommentar
Beregna areal for 424 / 330	378,2 m2	

Eierforhold

Tinglyste eierforhold

Rolle	Status	Føds.d./org.nr	Navn	Bruksenhet	Adresse	Andel
Hjemmelshaver		301063	MELLINGEN HARALD KASPAR		RADØYVEGEN 2735 5937 BØVÅGEN	1 / 1

Oversikt over teiger

(EUREF89 UTM Sone 32)

Løpenr	Type	Hovedteig	Nord	Øst	Høyde	Areal	Merknader
1	Teig	Ja	6736843	277656		378,2 m2	

Forretninger der matrikkelenheten er involvert

Forretning	Forretningsdokumentdato	Status	Tinglysing	Endret dato	Matrikkelføring
Forretningstype	Kommunal saksreferanse				Signatur Dato
Årsak til feilretting	Nettadresse (URL)				
	Annen referanse				
Opprett ny grunneiendom ved fradeling	05.05.2023	Tinglyst		08.06.2023	kjestan 08.05.2023
Oppmålingsforretning	22/6000				
		Rolle	Matrikkelenhet		Arealendring
		Avgiver	4631 - 424/13		-378,3
		Mottaker	4631 - 424/330		378,2
		Berørt	4631 - 424/329		0

Landmålernummer Navn

000303 KJELL RUNE STANDAL

Forretninger der matrikkelenheten er berørt

Forretning Forretningstype Årsak til feilretting	Forretningsdokumentdato Kommunal saksreferanse Nettadresse (URL) Annen referanse	Status	Tinglysing	Endret dato	Matrikkelføring Signatur Dato
Opprett ny grunneiendom ved fradeling	05.05.2023	Tinglyst		08.06.2023	kjestan 08.05.2023
Oppmålingsforretning	22/6000	Rolle	Matrikkelenhet		Arealendring
		Avgiver	4631 - 424/13		-473,3
		Mottaker	4631 - 424/331		473,4
		Berørt	4631 - 424/330		0

Landmålernummer	Navn
000303	KJELL RUNE STANDAL

Adresser

Adresstype	Adressenavn Adressetilleggsnavn	Adressekode Kildekode	Adressenr Koord.syst. Nord	Øst	Kretser	Atkomstpunkt
Vegadresse	Nordbøvegen	6054	129		Grunnkrets: 0705 Haugland Stemmekrets: 20 HORDABØ Kirkesokn: 07070701 Radøy Postnr.område: 5937 BØVÅGEN Tettsted: 5231 Haugland	Nei
			EUREF89 UTM Sone 32 6736844	277664		

Aktive bygg som er registrert på matrikkelenheten

Bygningsnr: 176 159 537	Bebygd areal:	60	Ant. boliger:	0	Datoer
Løpenr:	Bruksareal bolig:	0	Ant. etasjer:	1	Rammetillatelse:
Repr.punkt: Koordinatsystem: EUREF89 UTM Sone 32	Bruksareal annet:	48	Vannforsyning:		Igangsettingstillatelse:
Nord: 6736844 Øst: 277665	Bruksareal totalt:	48	Avløp:		Tatt i bruk:
Bygningsendringskode:	Bruttoareal bolig:	0	Har heis:	Nei	Midlertidig brukstillatelse:
Bygningstype: Camping/utleiehytte	Bruttoareal annet:	0			Ferdigattest:
Næringsgruppe: Omsetning og drift av fast eiendom	Bruttoareal totalt:	0			
Bygningsstatus: Tatt i bruk	Alternativt areal:	0			
Energikilder:	Alternativt areal 2:	0			
Oppvarming:					

Etasjer

Etasje	Antall boenheter	BRA bolig	BRA annet	BRA totalt	BTA bolig	BTA annet	BTA totalt	Alt. areal	Alt. areal 2
H01	0	0	48	48	0	0	0	0	0

Bruksenheter

Adresse	Bruksenhetsnummer	Bruksenhetstype	Bruksareal	Ant. rom	Kjøkkentilgang	Bad	WC	Matrikkelenhet
6054 Nordbøvegen 129	H0101	Annet enn bolig	48	2	Kjøkken	1	1	424/330

Oversiktskart for 424 / 330

Målestokk 1:1 000
EUREF89 UTM Sone 32

6736900

6736850

6736800

424 / 330

N

40m

277550

277600


277650

277700

277750

Teig 1 (Hovedteig) 424 / 330

Målestokk 1:250
EUREF89 UTM Sone 32

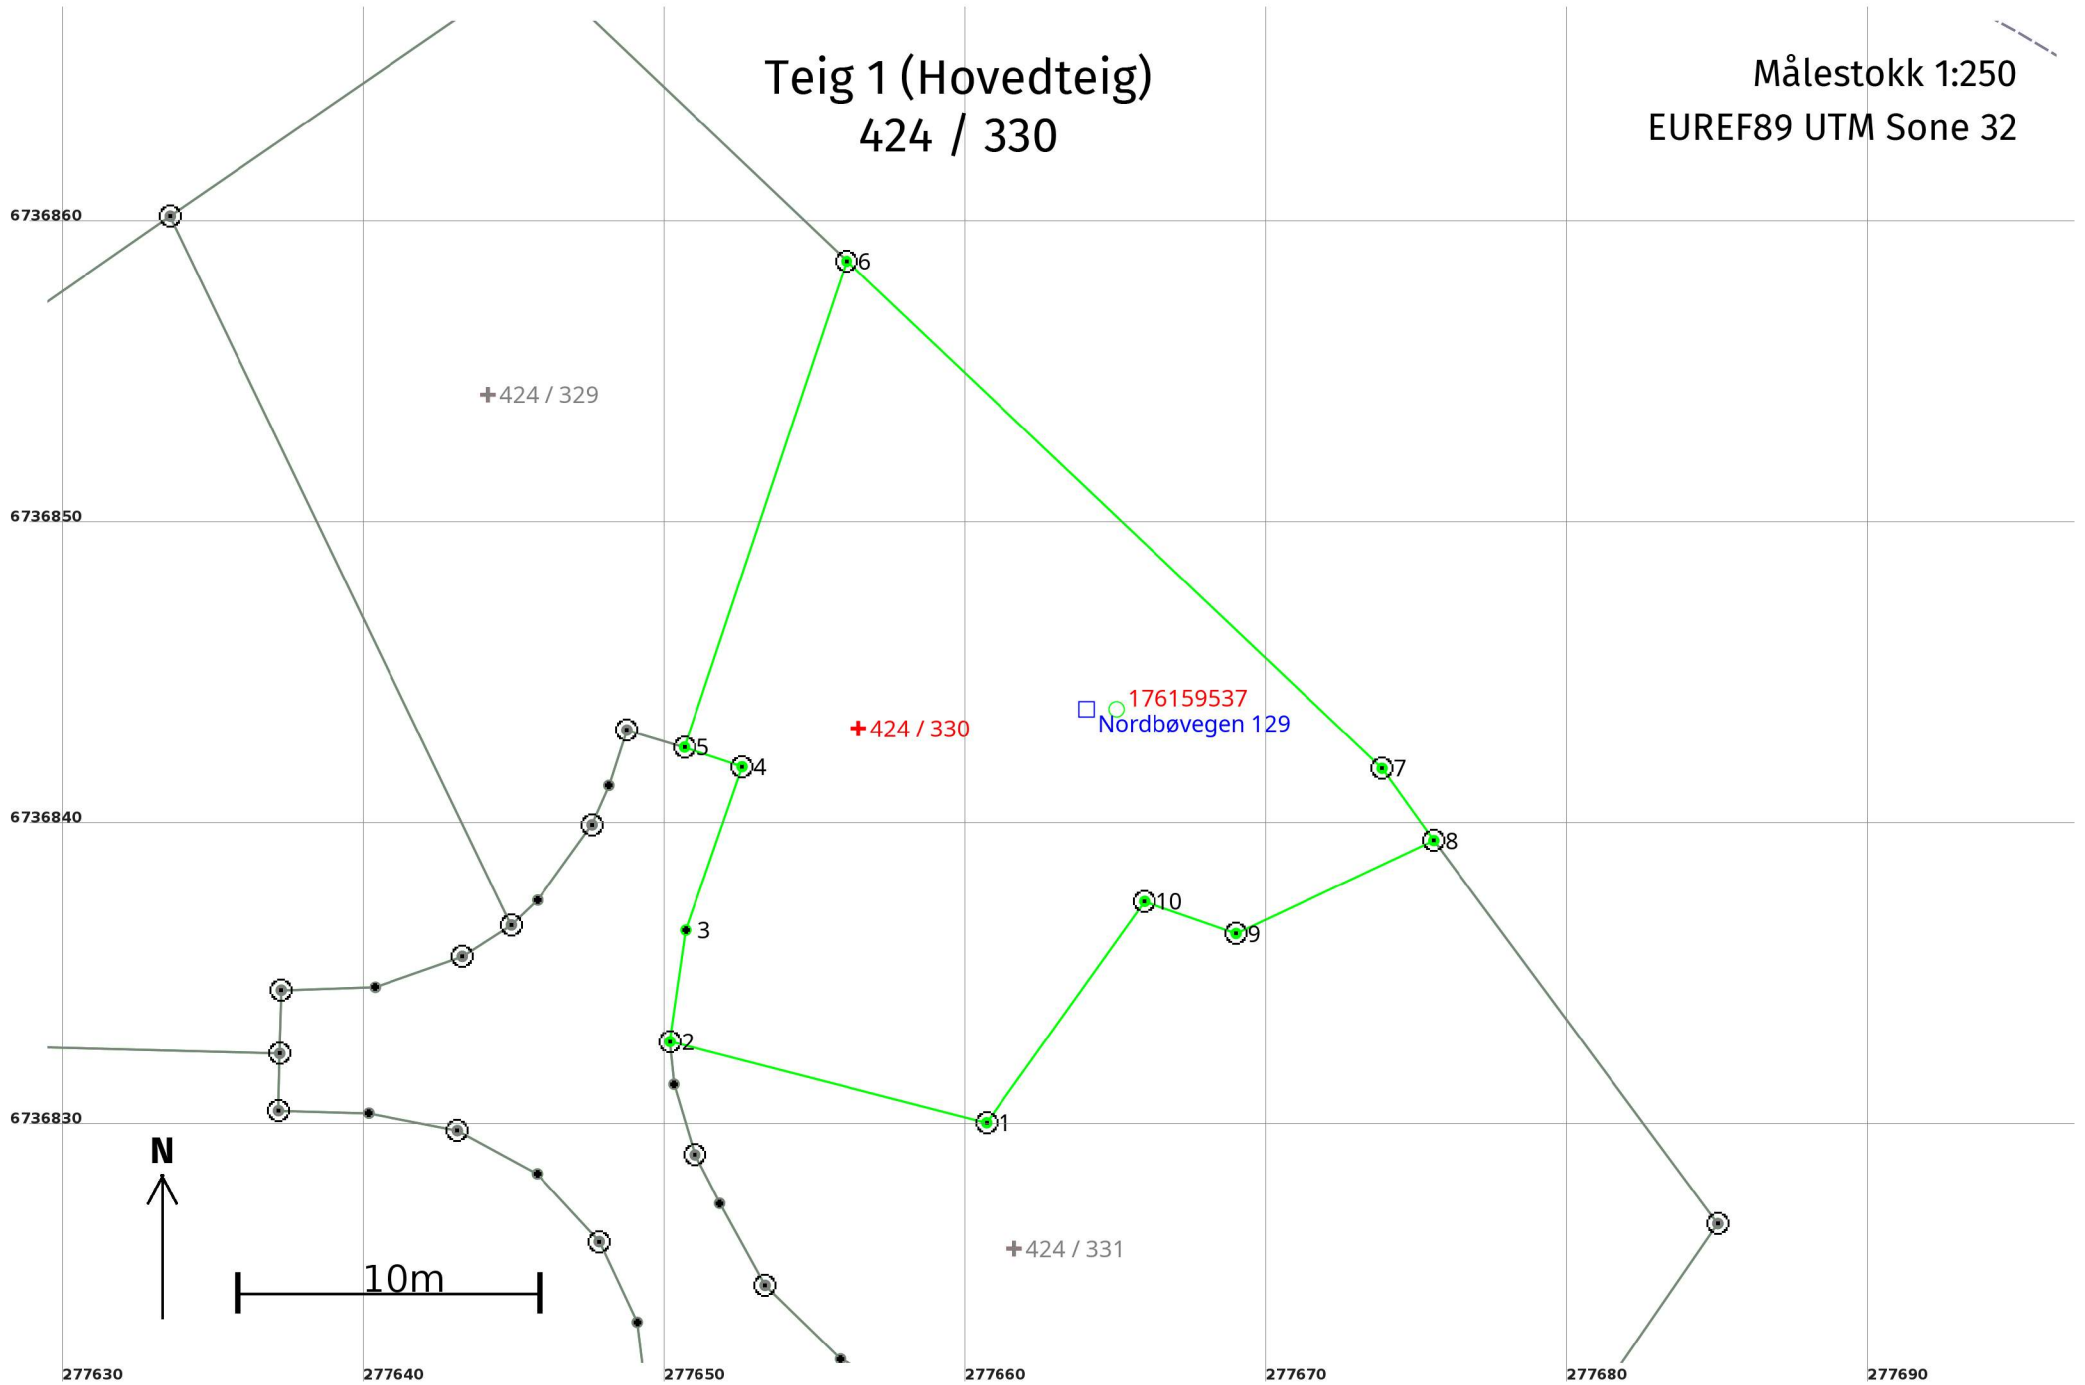

Areal og koordinater

Areal: 378,2

Arealmerknad:

Representasjonspunkt:

Koordinatsystem: EUREF89 UTM Sone 32

Nord: 6736843

Øst: 277656

Grensepunkt / Grenselinje

Ytre avgrensing

Løpenr	Nord	Øst	Grensemerke nedsatt i / Lengde (m)	Grensepunkttype / Linjeinformasjon	Målemetode	Nøyaktighet (SD i cm)	Radius
1	6736830,27	277660,68	10,85	Jord Offentlig godkjent grensemerke	96 GNSS: Fasemåling (Real time kinematic)	10	
2	6736832,97	277650,17	3,74	Fjell Offentlig godkjent grensemerke	96 GNSS: Fasemåling (Real time kinematic)	10	
3	6736836,67	277650,70	5,74	Umerket	96 GNSS: Fasemåling (Real time kinematic)	10	
4	6736842,09	277652,57	2,03	Fjell Offentlig godkjent grensemerke	96 GNSS: Fasemåling (Real time kinematic)	10	
5	6736842,74	277650,65	17,01	Fjell Offentlig godkjent grensemerke	96 GNSS: Fasemåling (Real time kinematic)	10	
6	6736858,87	277656,04	24,49	Jord Offentlig godkjent grensemerke	96 GNSS: Fasemåling (Real time kinematic)	10	
7	6736842,03	277673,82	2,94	Jord Offentlig godkjent grensemerke	96 GNSS: Fasemåling (Real time kinematic)	10	
8	6736839,64	277675,53	7,25	Jord Offentlig godkjent grensemerke	96 GNSS: Fasemåling (Real time kinematic)	10	
9	6736836,55	277668,97	3,22	Jord Offentlig godkjent grensemerke	96 GNSS: Fasemåling (Real time kinematic)	10	
10	6736837,62	277665,93	9,03	Jord Offentlig godkjent grensemerke	96 GNSS: Fasemåling (Real time kinematic)	10	