

Oversiktskart for 424 / 330

Målestokk 1:1 000
EUREF89 UTM Sone 32

6736900

6736850

6736800

424 / 330

N

40m

277550

277600


277650

277700

277750

Teig 1 (Hovedteig) 424 / 330

Målestokk 1:250
EUREF89 UTM Sone 32

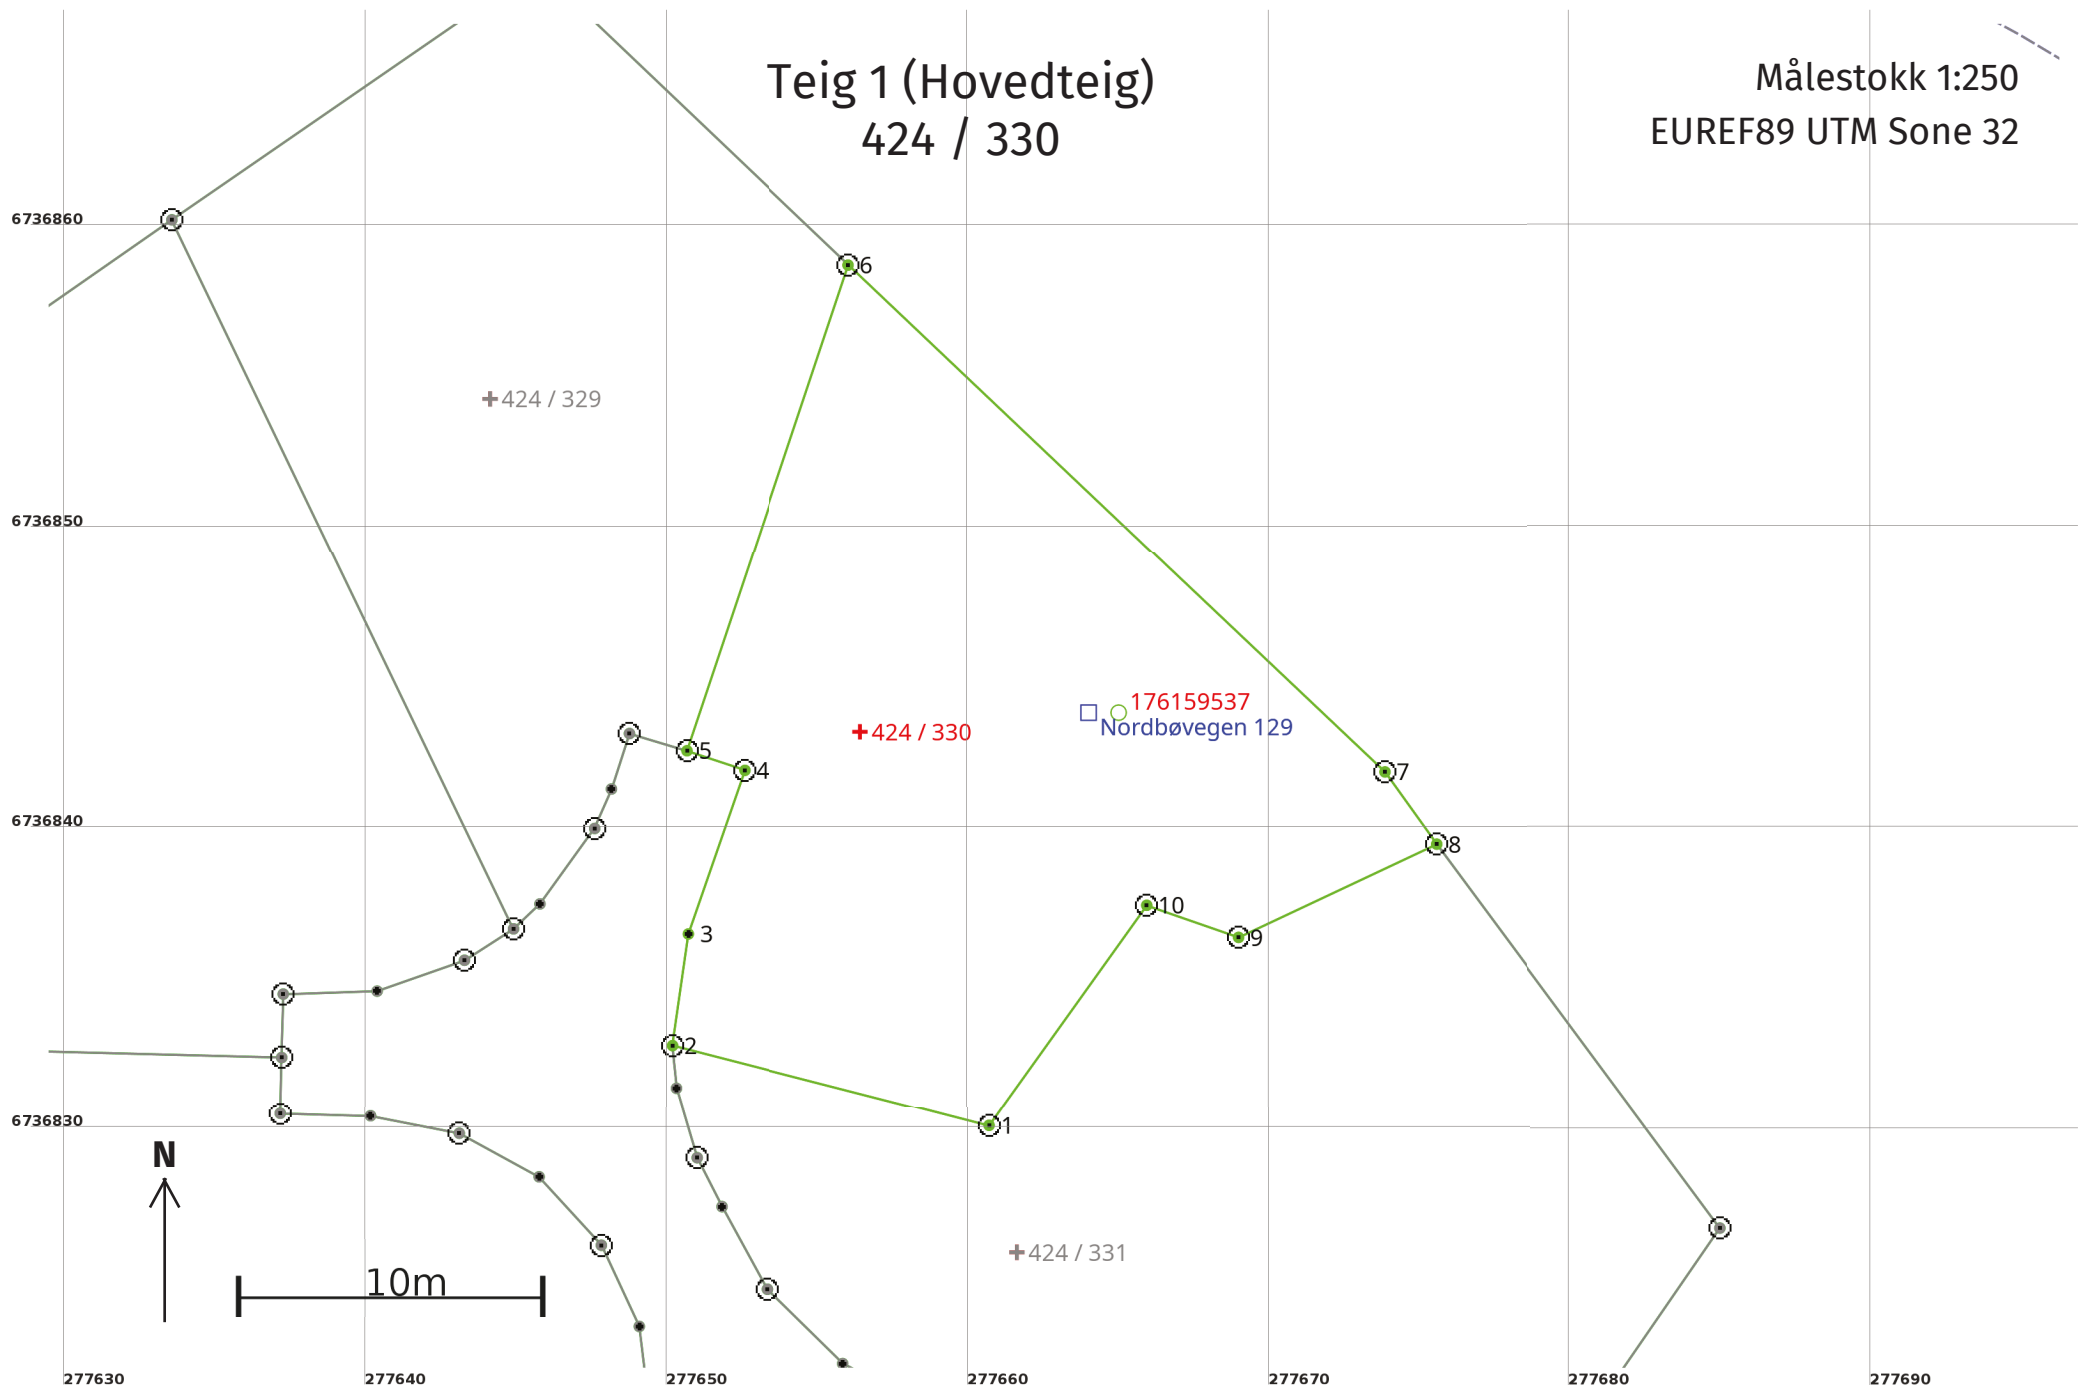

Areal og koordinater

Areal: 378,2

Arealmerknad:

Representasjonspunkt: **Koordinatsystem:** EUREF89 UTM Sone 32

Nord: 6736843

Øst: 277656

Grensepunkt / Grenselinje

Ytre avgrensing

Løpenr	Nord	Øst	Grensemerke nedsatt i / Lengde (m)	Grensepunkttype / Linjeinformasjon	Målemetode	Nøyaktighet (SD i cm)	Radius
1	6736830,27	277660,68	Jord 10,85	Offentlig godkjent grensemerke	96 GNSS: Fasemåling (Real time kinematic)	10	
2	6736832,97	277650,17	Fjell 3,74	Offentlig godkjent grensemerke	96 GNSS: Fasemåling (Real time kinematic)	10	
3	6736836,67	277650,70	Umerket 5,74		96 GNSS: Fasemåling (Real time kinematic)	10	
4	6736842,09	277652,57	Fjell 2,03	Offentlig godkjent grensemerke	96 GNSS: Fasemåling (Real time kinematic)	10	
5	6736842,74	277650,65	Fjell 17,01	Offentlig godkjent grensemerke	96 GNSS: Fasemåling (Real time kinematic)	10	
6	6736858,87	277656,04	Jord 24,49	Offentlig godkjent grensemerke	96 GNSS: Fasemåling (Real time kinematic)	10	
7	6736842,03	277673,82	Jord 2,94	Offentlig godkjent grensemerke	96 GNSS: Fasemåling (Real time kinematic)	10	
8	6736839,64	277675,53	Jord 7,25	Offentlig godkjent grensemerke	96 GNSS: Fasemåling (Real time kinematic)	10	
9	6736836,55	277668,97	Jord 3,22	Offentlig godkjent grensemerke	96 GNSS: Fasemåling (Real time kinematic)	10	
10	6736837,62	277665,93	Jord 9,03	Offentlig godkjent grensemerke	96 GNSS: Fasemåling (Real time kinematic)	10	