

Kartvedlegg til protokoll for oppmålingsforretning

Alver Kommune

N

Eigedom
424/13

Saks nr
20226000


Oppdragnr

Rekvirent
Mellingen Harald Kaspar


Forretningsdato
5/5/2023

Landmålar
Kjell Rune Standal

Målestokk 1:500

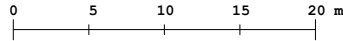

Beskriving/avtalar:

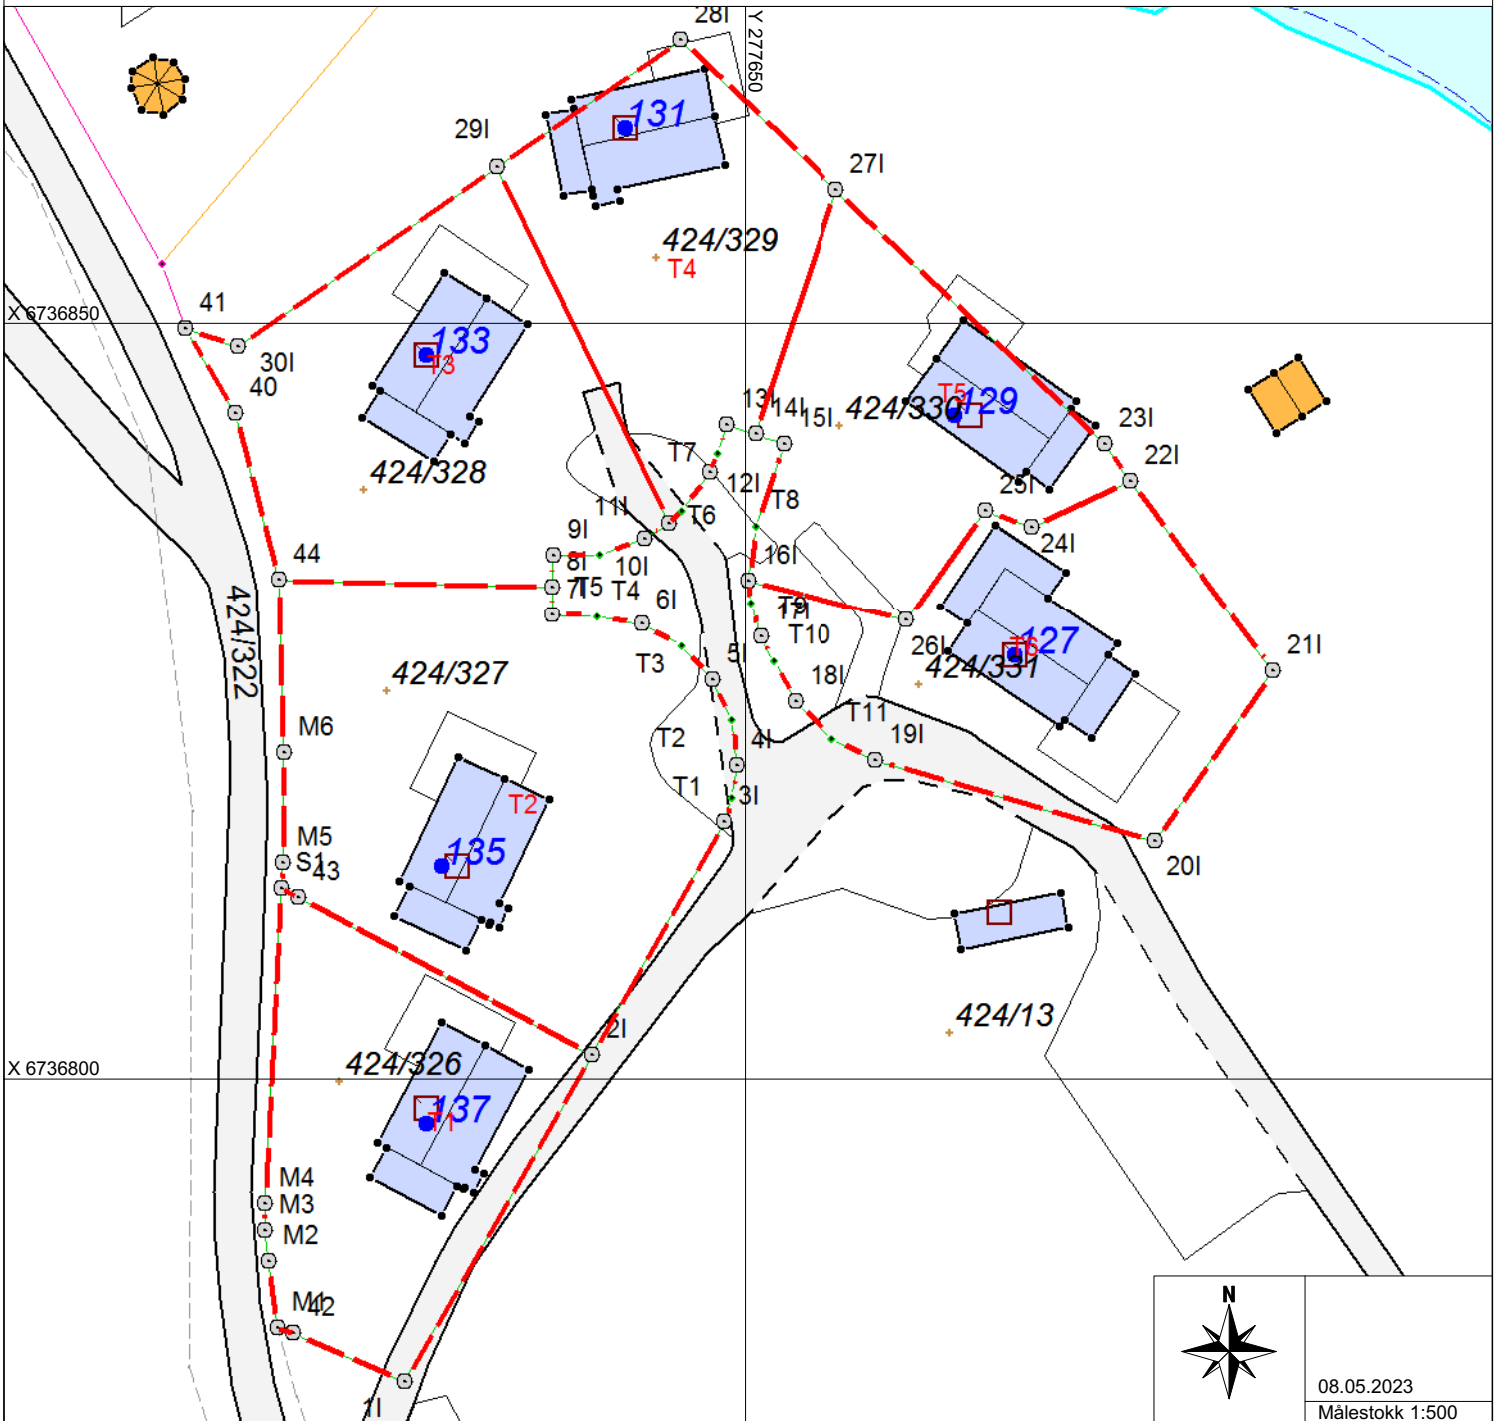

08.05.2023
Målestokk 1:500