


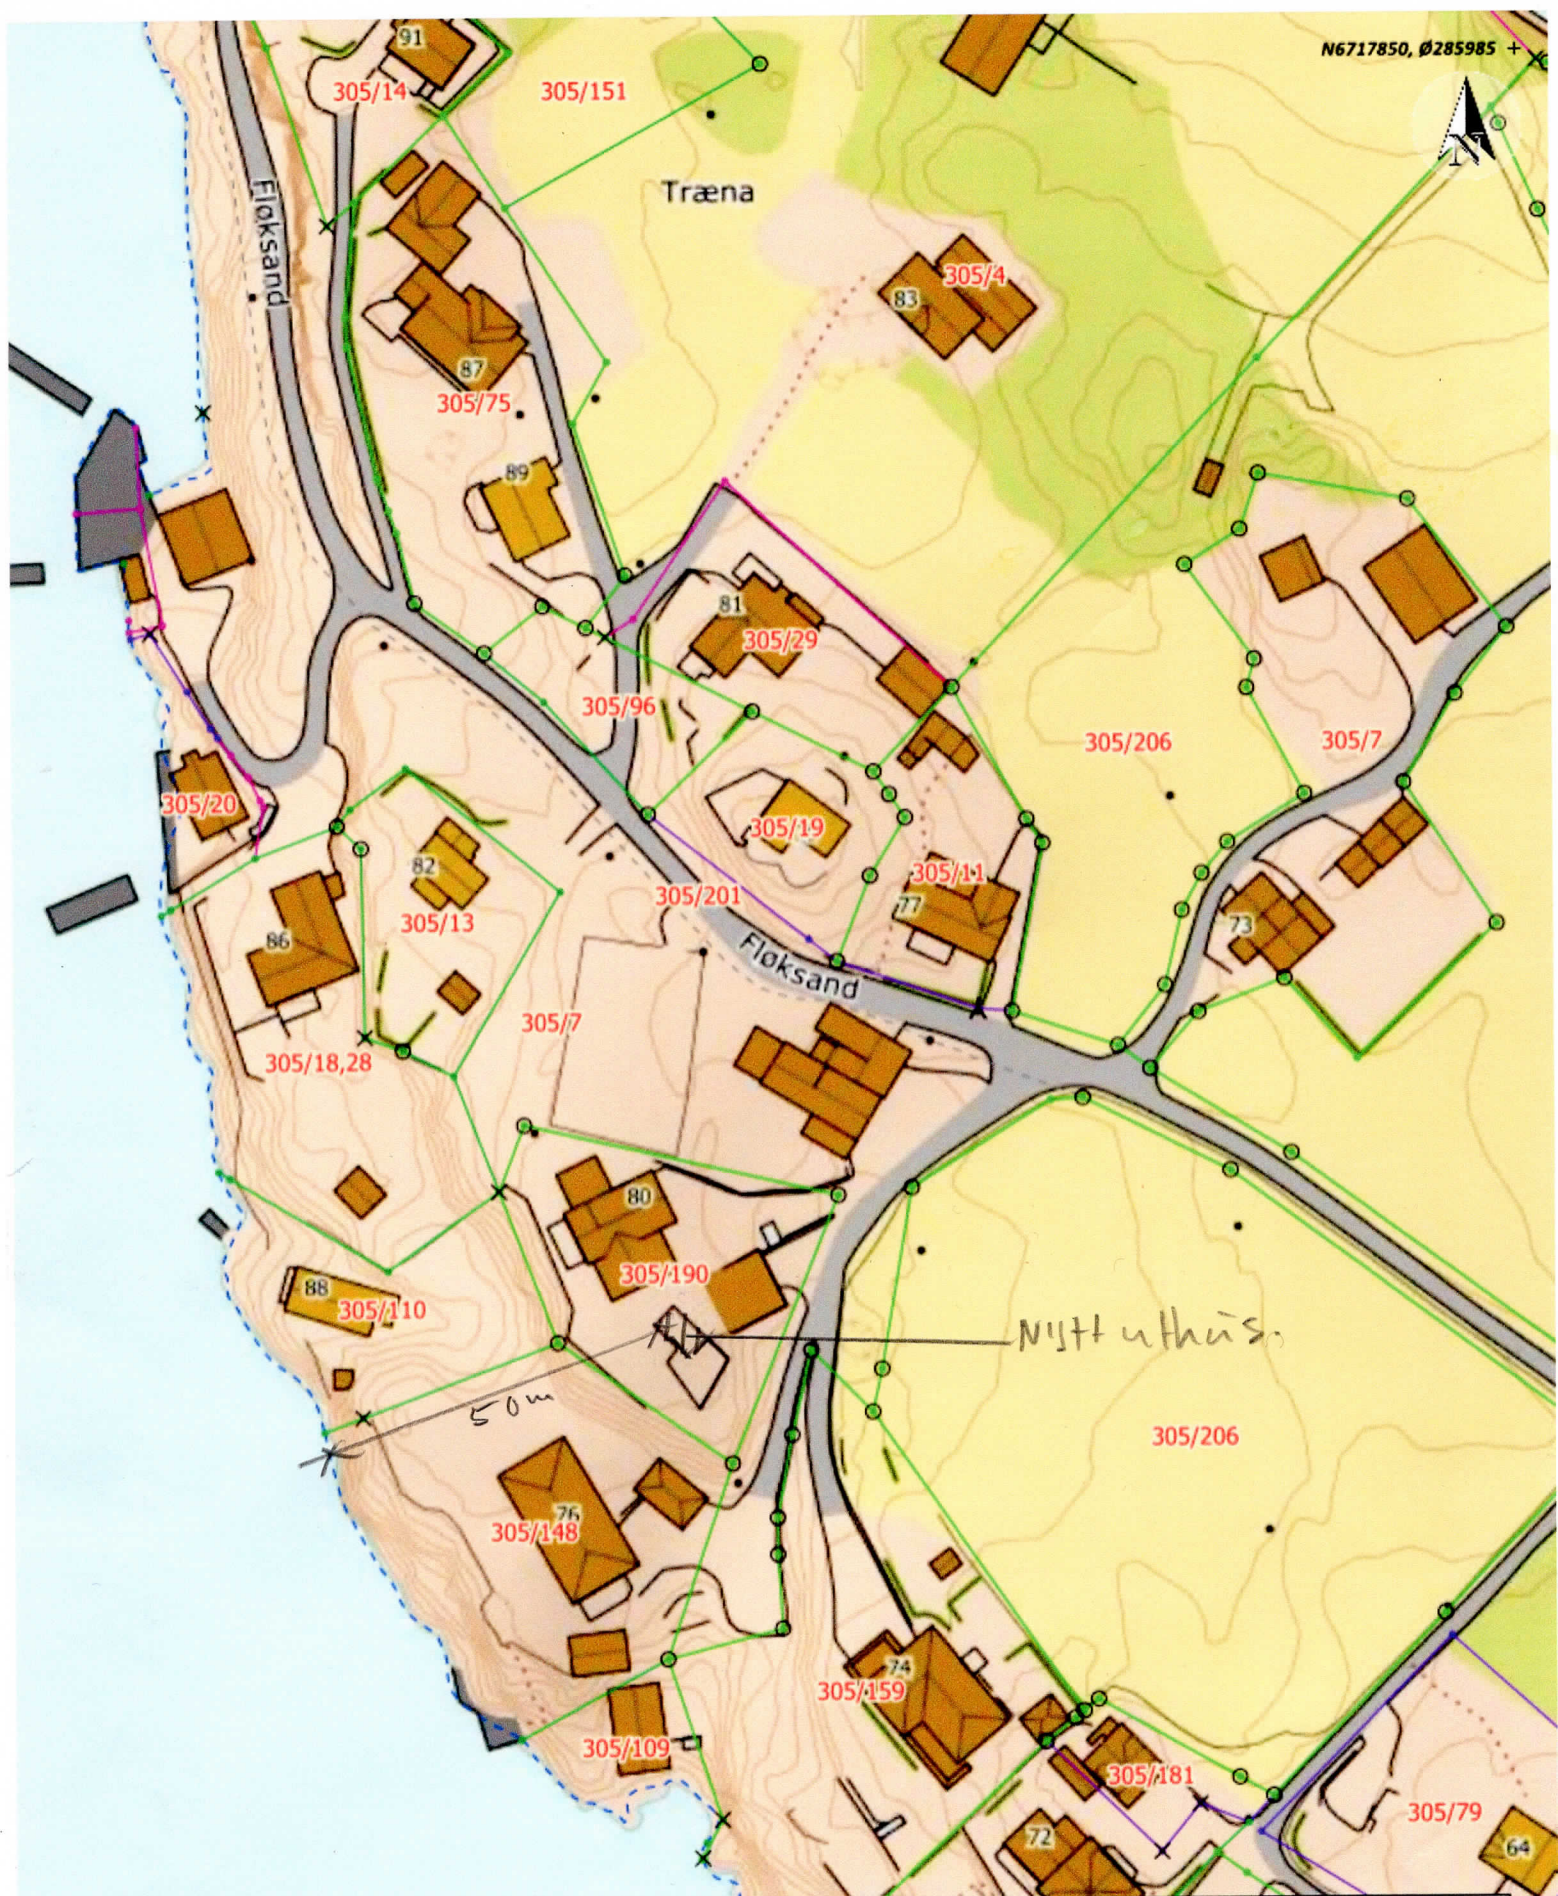

Situasjonskart -

Nytt utthús
ghr. 305 bnr. 190

Flekhaug 16.05.23 1/2

Ndigi.no

Dato: 14-05-2023

Målestokk: 1:1 000

30m