



ALVER
KOMMUNE

Alver Kommune
Vegavdeling
Postboks 4
5906 FREKHAUG

Referanser:
Dykkar:
Vår: 23/3001 - 23/46668

Saksbehandlar:
Hanne Marie Evensen
hanne.marie.evensen@alver.kommune.no

Dato:
14.06.2023

Oversender søknad om dispensasjon til utfale - gbnr 137/212 Alver

Tiltak: garasje
Byggjestad: Gbnr: 137/212
Tiltakshavar: Ulf Peter Lundin
Ansvarleg søker: Ulf Peter Lundin



Viser til vedlagt søknad som er mottaken hos oss 09.06.2023.
Vi ber om at eventuelle merknader til saka vert sendt oss innan 12.07.2023.

Planstatus

Eigedommen ligg i regulert område innanfor det som i reguleringsplanen for Alversund utmark. Gnr. 137, planid: 1263-22011973, er definert som bustad.

Det er bl.a. søkt om dispensasjon frå regulert byggegrense mot kommunal veg.

Det er opplyst at det vil byggjes ca 2 m utover regulert byggegrense.

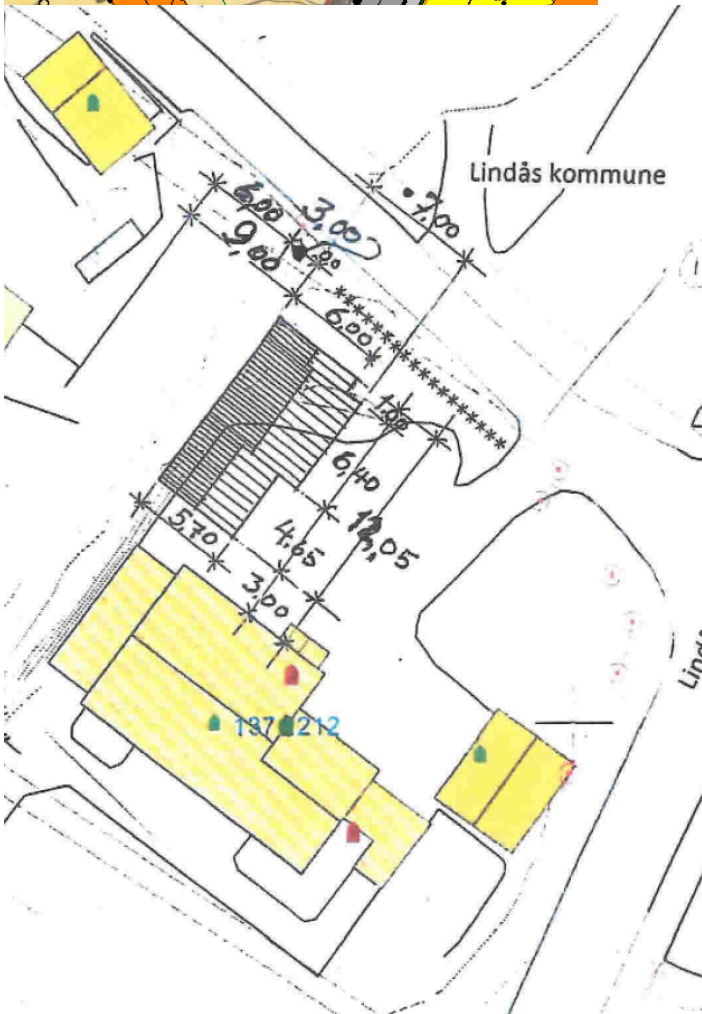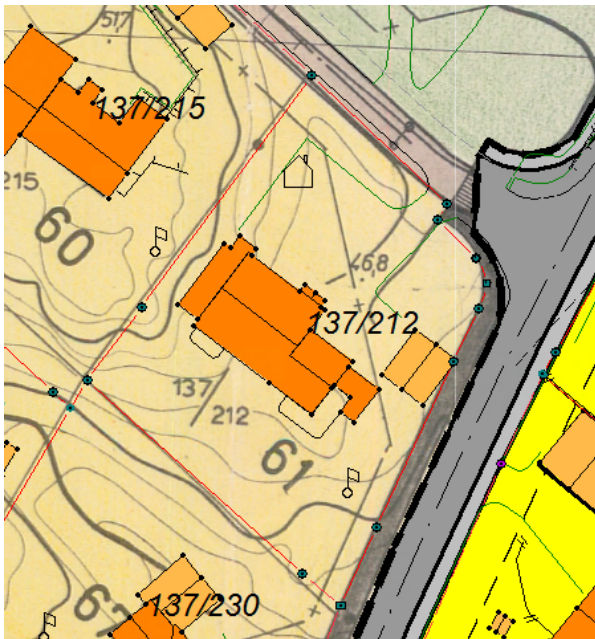

Med vennleg helsing
Alver kommune, Plan og byggesak

Are Frøysland Grande
Avdelingsleiar

Hanne Marie Evensen
Rådgjevar

Dette dokumentet er elektronisk godkjent og har difor ingen signatur.

Mottakarar:

Alver Kommune

Postboks 4

5906

FREKHAUG