

## Søknad om ferdigattest

Pbl § 21-10, SAK10 §§ 8-1 og 8-2

Søknaden gjelder							
Eiendom/ byggested	Gnr.	Bnr.	Festenr.	Seksjonsnr.	Bygningsnr.	Bolignr.	Kommune
	498	88					ALVER
	Adresse				Postnr.	Poststed	
	Hellandsvegen 350				5936	Manger	

Ferdigattest	
Tilfredsstillert tiltaket kravene til ferdigattest?	<input checked="" type="checkbox"/> Ja <input type="checkbox"/> Nei Hvis nei, fyll ut informasjonen nedenfor.
Det gjenstår følgende arbeider av mindre vesentlig betydning som vil bli utført innen 14 dager:	Dato <input type="text"/>
Type arbeider	
Bekreftelse på at disse arbeidene er utført vil være kommunen i hende innen:	Dato <input type="text"/>

Oppdatert dokumentasjon	
Er det foretatt ikke søknadspiktige endringer/justeringer i forhold til tillatelsen?	
<input type="checkbox"/> Ja <input checked="" type="checkbox"/> Nei	Hvis ja, vedlegg oppdatert situasjonsplan, tegninger eller dokumentasjon som viser hva som er utført.

Sluttrapport for avfall		
Sluttrapport av	Dato <input type="text"/>	vedlegges søknaden
		Vedlegg nr. K -
Ansvarlig søker forplikter seg til å påse at sluttrapporten blir ajourført og oppbevart.		

Varmesystem				
Energiforsyning		Varmefordeling		<input checked="" type="checkbox"/> Ikke relevant
<input type="checkbox"/> Elektrisitet	<input type="checkbox"/> Sol	<input type="checkbox"/> Vannbåren gulvvarme	<input type="checkbox"/> Luftoppvarming	
<input type="checkbox"/> Biobrensel	<input type="checkbox"/> Gass	<input type="checkbox"/> Vannbåren radiator	<input type="checkbox"/> Kamin/ovn/peis	
<input type="checkbox"/> Varmepumpe - luft	<input type="checkbox"/> Olje/parafin	<input type="checkbox"/> Elektriske varmekabler	<input type="checkbox"/> Annet	
<input type="checkbox"/> Varmepumpe - berg/sjø	<input type="checkbox"/> Annet	<input type="checkbox"/> Elektriske panelovner		
<input type="checkbox"/> Fjernvarme/spillvarme				

Erklæring	
<input checked="" type="checkbox"/>	Det bekreftes at tilstrekkelig dokumentasjon som grunnlag for driftsfasen er overlevert byggherrens eier

Vedlegg				
Beskrivelse av vedlegg	Gruppe	Nr. fra – til	Ikke relevant	
Situasjonsplan, avkjøringsplan	D	-	<input checked="" type="checkbox"/>	
Tegninger, plan, snitt, fasade	E	-	<input checked="" type="checkbox"/>	
Redegjørelser/kart	F	-	<input checked="" type="checkbox"/>	
Gjennomføringsplan	G	1 - 1	<input type="checkbox"/>	
Sluttrapport for avfallsplan og miljøsaneringsbeskrivelse	K	-	<input checked="" type="checkbox"/>	
Boligspesifikasjon i matrikkelen	H	-	<input checked="" type="checkbox"/>	
Uttalelser fra andre offentlige myndigheter	I	-	<input checked="" type="checkbox"/>	
Andre vedlegg	Q	1 - 1	<input type="checkbox"/>	

Underskrifter					
Ansvarlig søker for tiltaket (for tiltak etter pbl § 20-1)			Tiltakshaver (bare for tiltak uten ansvarlig søker pbl 20-4)		
Foretak Ing. Taule AS			Navn Nordhordland Pistolklubb		
Organisasjonsnummer 988103381			Organisasjonsnummer 996604527		
Kontaktperson Karl Atle Taule	Telefon	Mobiltelefon 90866010	Kontaktperson Bjarne Solbakken	Telefon	Mobiltelefon 90206189
E-post atle@ing-taule.no			E-post sbjarne@hotmail.com		
Dato 17/6-23	Underskrift <i>Karl Atle Taule</i>		Dato	Underskrift <i>Bjarne Solbakken</i>	
Gjentas med blokkbokstaver Karl Atle TAULE			Gjentas med blokkbokstaver Nordhordland Pistolklubb		





# Gemini | Oppmåling

*\* Det er ikke gjort endringer  
av plassering. Denne lista er komplett.*

*31/5-23*

*Q1  
slør 3*

Punktliste

Prosjekt: Fastmaereker.gmi  
Koordinatsystem: UTM(EUREF89) - SONE 32

03.07.2020

PunktID	Tema	N-koord.	Ø-koord.	Høyde	Geoide H	Status
H1		6 733 617,728	283 364,808	40,614		K
H2		6 733 630,988	283 358,478	40,648		K
H3		6 733 627,749	283 351,718	40,642		K
H4		6 733 614,505	283 358,031	40,632		K
V1		6 733 601,733	283 371,350	38,349		K
V2		6 733 606,232	283 365,649	39,234		K
V3		6 733 608,104	283 365,433	39,607		K
V4		6 733 623,082	283 378,567	40,782		K
V5		6 733 628,394	283 388,354	40,791		K
V6		6 733 637,185	283 409,214	41,231		K
V7		6 733 646,302	283 405,901	41,572		K
V8		6 733 638,981	283 388,425	40,898		K
V9		6 733 630,962	283 369,210	40,888		K
V10		6 733 631,279	283 366,834	40,933		K
V11		6 733 633,275	283 365,151	40,923		K
V12		6 733 635,332	283 365,052	40,928		K
V13		6 733 636,698	283 366,230	40,933		K
V14		6 733 643,608	283 383,548	41,211		K
V15		6 733 651,862	283 400,979	41,131		K
V16		6 733 658,599	283 396,727	41,500		K
V17		6 733 650,936	283 386,983	40,938		K
V18		6 733 649,928	283 384,124	40,945		K
V19		6 733 652,249	283 381,596	40,889		K
V20		6 733 656,037	283 383,314	40,844		K
V21		6 733 663,510	283 388,353	41,104		K
V22		6 733 668,171	283 381,588	41,063		K
V23		6 733 647,755	283 372,413	40,905		K
V24		6 733 646,404	283 370,291	40,887		K
V25		6 733 647,663	283 367,911	40,796		K
V26		6 733 649,594	283 366,702	40,741		K
V27		6 733 661,824	283 370,921	40,798		K
V28		6 733 668,328	283 373,861	41,013		K
V29		6 733 670,609	283 365,049	41,061		K
V30		6 733 646,867	283 357,524	40,939		K
V31		6 733 636,070	283 350,550	40,820		K
V32		6 733 639,136	283 346,444	40,404		K
V33		6 733 670,440	283 357,552	41,383		K
V34		6 733 676,648	283 363,892	43,400		K
V35		6 733 675,138	283 379,747	43,810		K
V36		6 733 665,180	283 400,137	44,665		K
V37		6 733 650,634	283 408,072	44,351		K
V38		6 733 636,515	283 412,320	43,197		K
V39		6 733 632,512	283 412,046	42,770		K
V40		6 733 626,986	283 405,170	42,464		K
V41		6 733 612,093	283 382,477	39,140		K
V42		6 733 601,064	283 372,066	38,199		K
24M	2101	6 733 633,119	283 384,114	40,773		K

*ay 2*


Prosjekt: Fastmaereker.gmi  
Koordinatsystem: UTM(EUREF89) - SONE 32

03.07.2020

PunktID	Tema	N-koord.	Ø-koord.	Høyde	Geoide H	Status
49M	2101	6 733 640,892	283 408,107	41,328		K
100		6 733 636,525	283 342,016	39,364		K
101		6 733 631,475	283 343,514	39,225		K
102		6 733 617,999	283 351,001	40,270		K
103		6 733 612,655	283 355,541	40,214		K
104		6 733 608,755	283 360,264	39,783		K
105		6 733 600,894	283 370,242	38,361		K



Q1  
s20v3

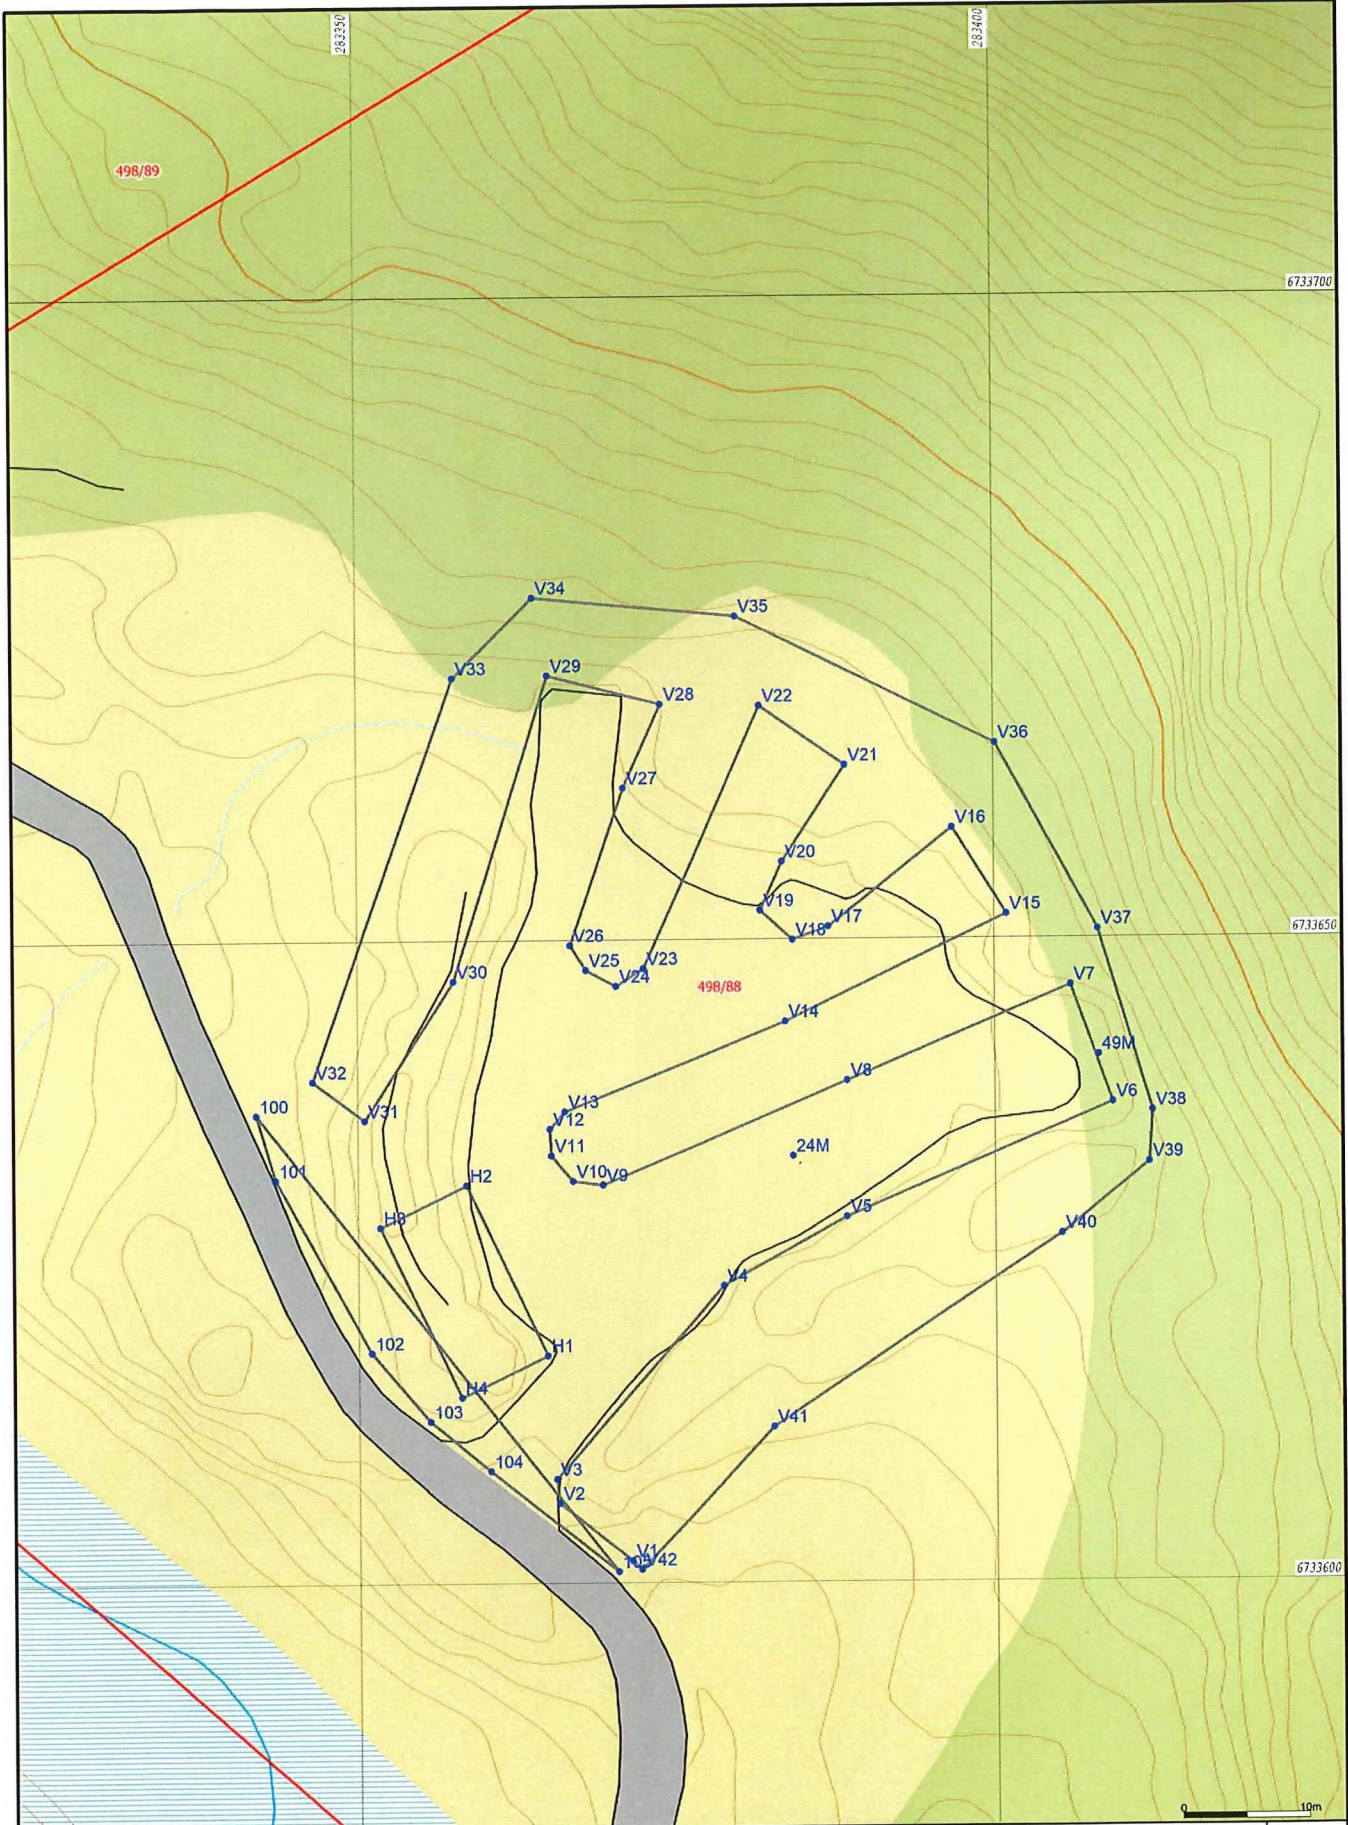

Anko AS - Bergen  
Edvard Griegs vei 3B - 5059 Bergen  
55387870 / www.anko.no



Anko AS  
Bergen  
Situasjonskart

Dato: 2020.06.19  
Stip: adb


Nordhordaland Pistolklubb



Målestokk  
1:400



P1  
r3ar3

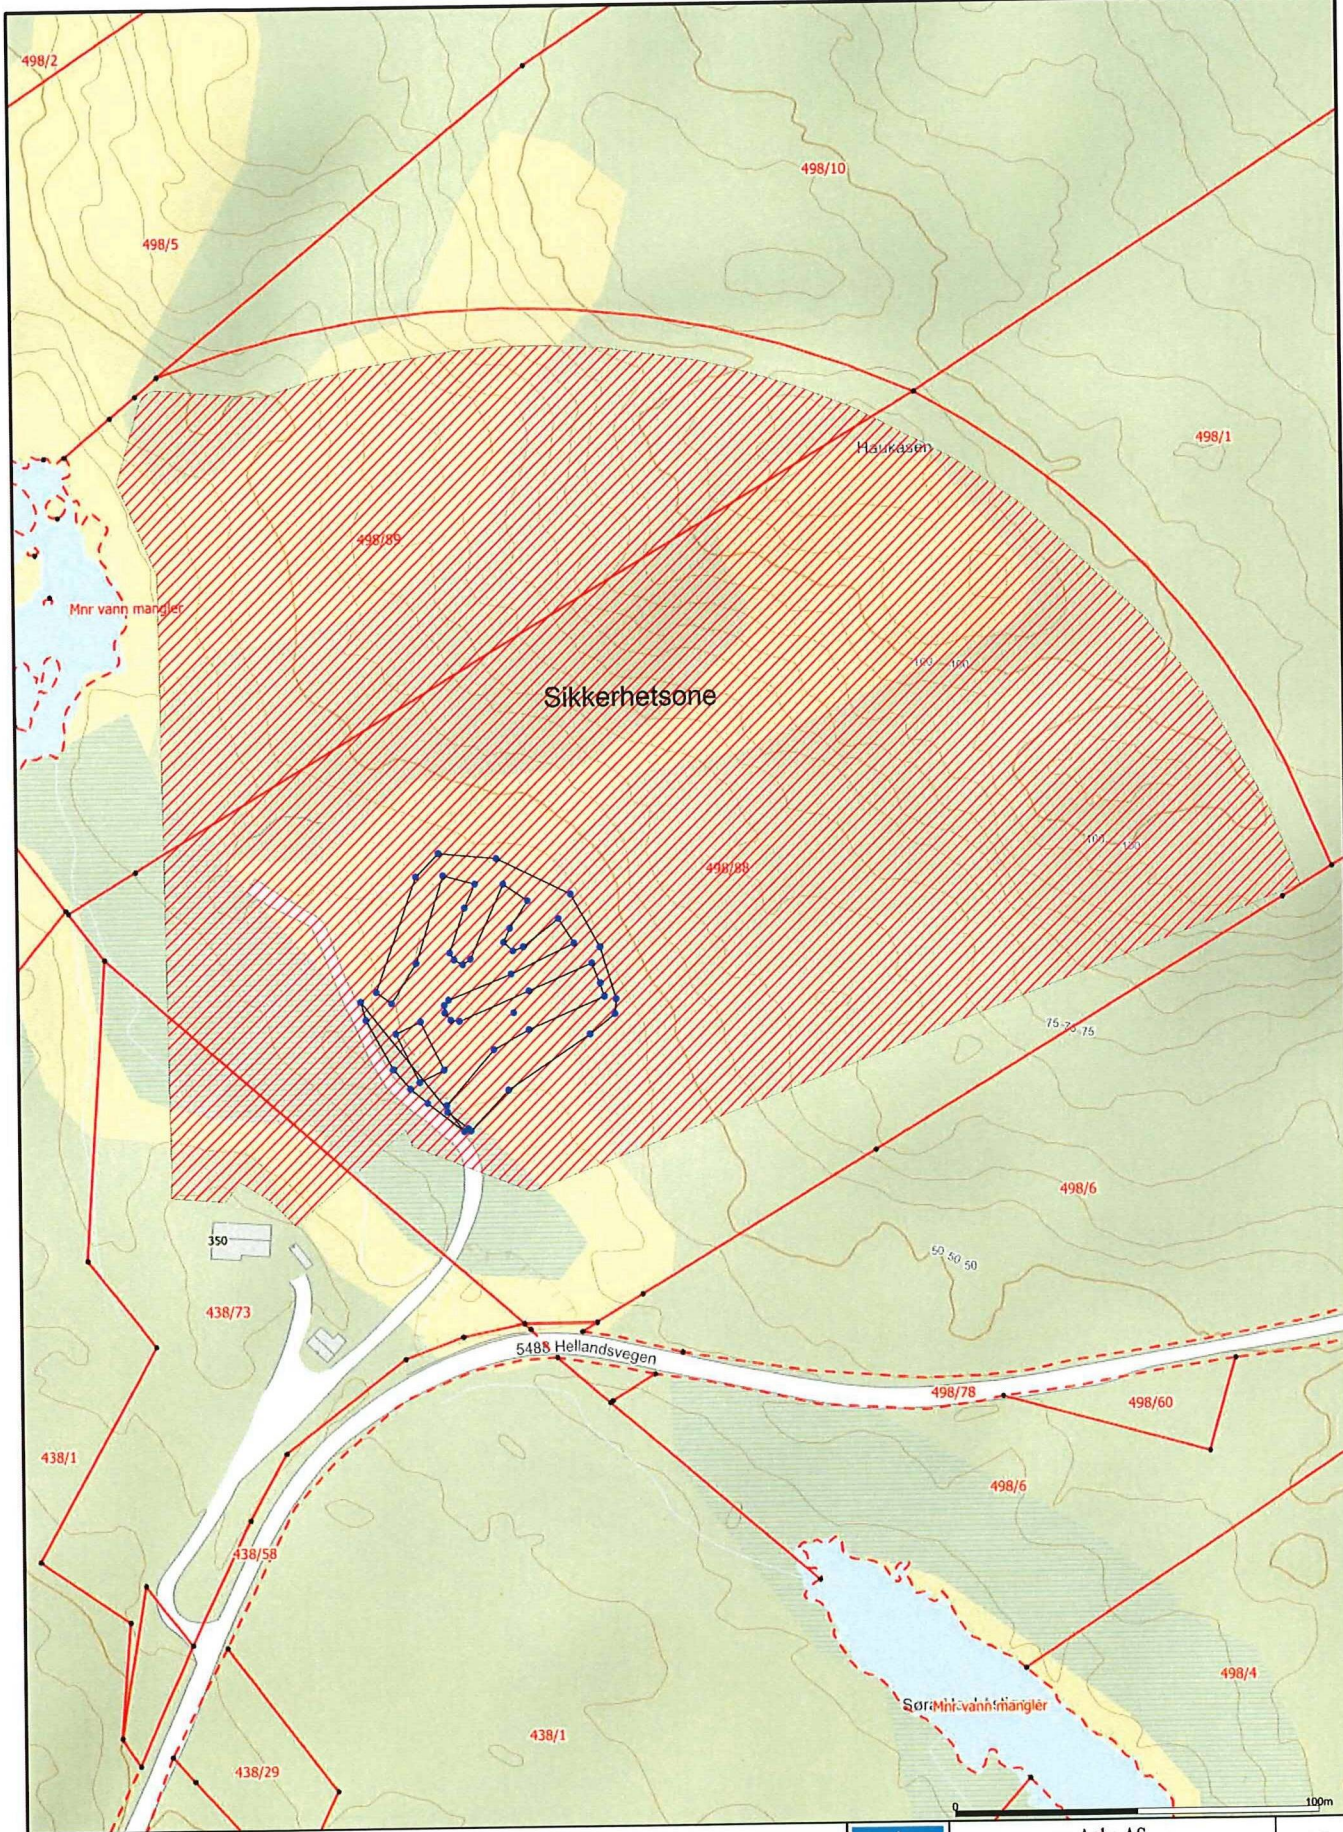

Anko AS - Bergen  
Edvard Griegs vei 3B - 5059 Bergen  
55387870 / www.anko.no



Dato: 2020.09.22  
Eiend: 8V

Anko AS  
Bergen  
Innmålt pistolbane og sikkerhetsone

Pistolbane Radøy



Målestokk  
1:1400