


Vedlegg 2.

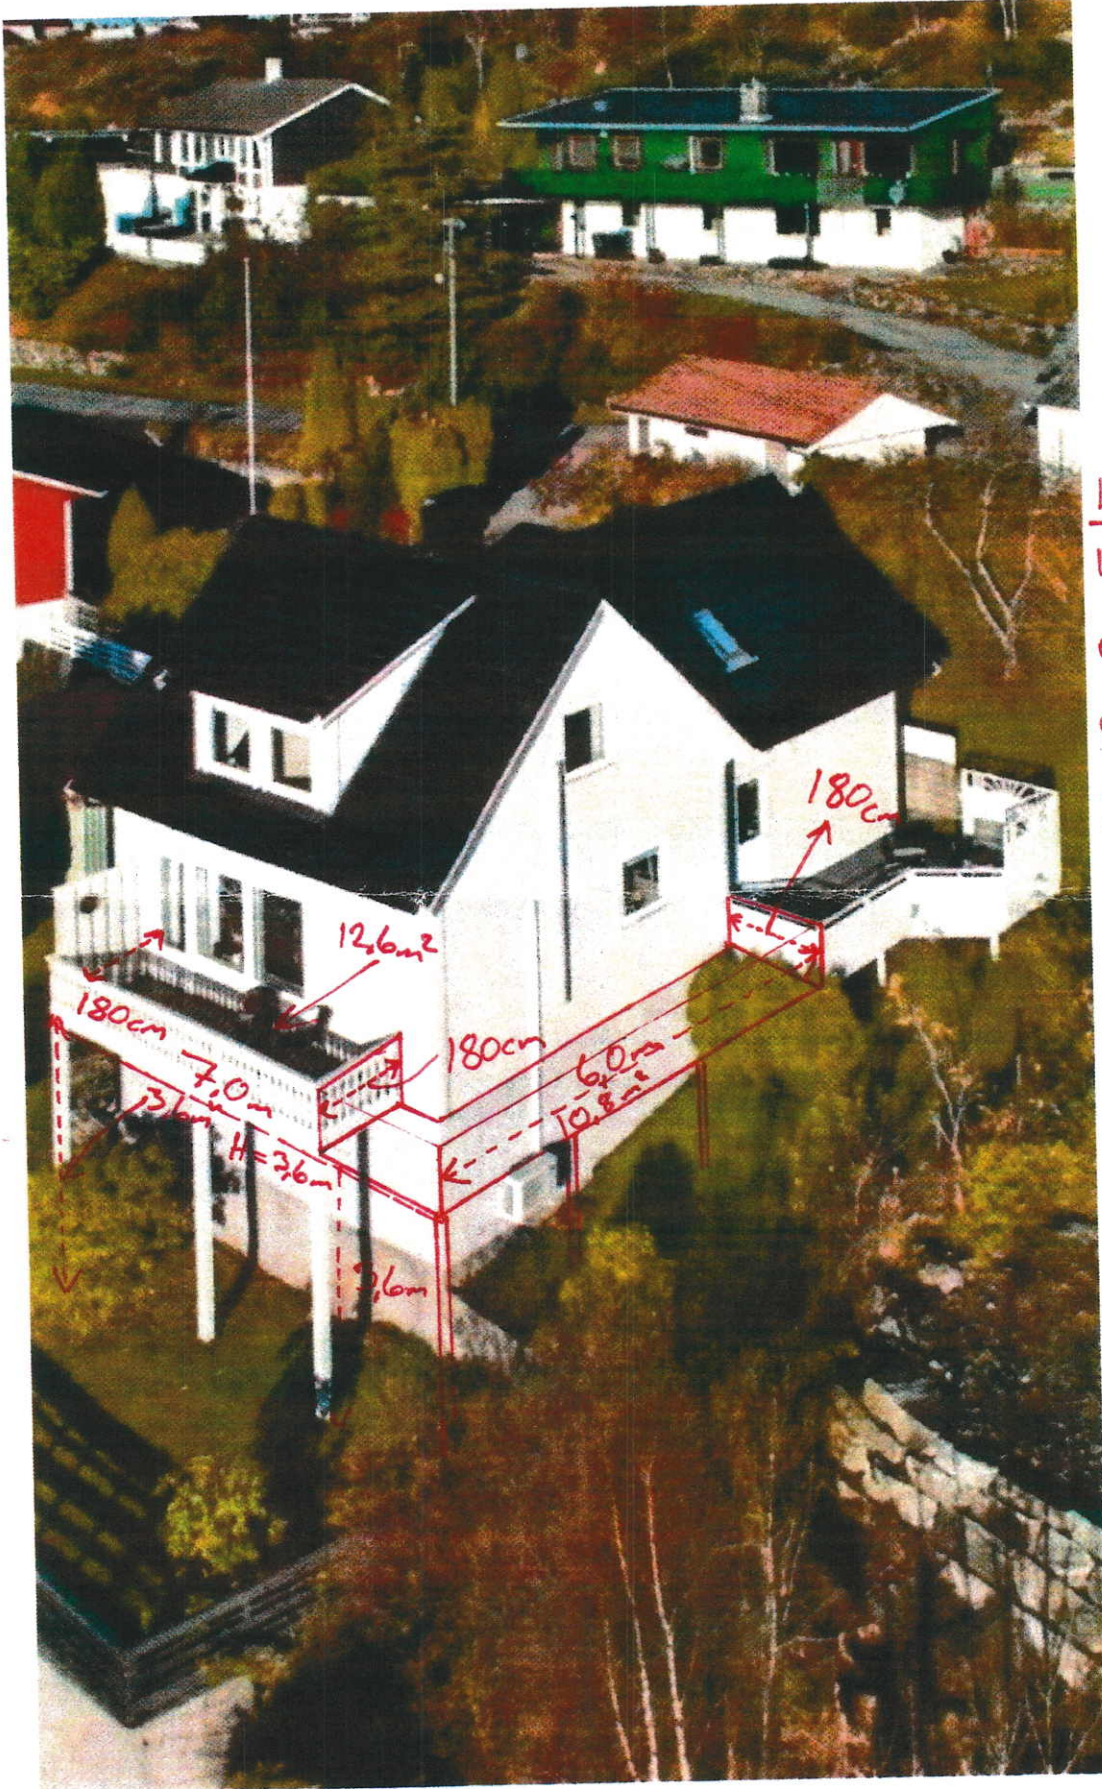

10,8m<sup>2</sup> Ny  
Veranda, og  
oppgradering  
av totalt  
23,4m<sup>2</sup>  
Veranda.

Vedlegg 3

