



Hammar-Kameratane As
Hella 60
5936 MANGER

Referanser:
Dykkar:
Vår: 23/3841 - 23/38877

Saksbehandlar:
Adrian David Olaussen
adrian.david.olaussen@alver.kommune.no


Dato:
22.05.2023

Svar på søknad om dispensasjon frå avstandskrav til kommunal veg - gbnr 444/74 Mangerneset

Saken gjelder søknad om dispensasjon fra byggegrense mot kommunal veg ifbm. etablering av minirensanlegg på gbnr. 444/74.

Informasjon om saken

Det søkes om dispensasjon fra avstandskrav på 15m til kommunal veg ifbm. etablering av minirensanlegg for ny enebolig. Avstand fra anlegget til midten av veg vil bli om lag; 4,7m.

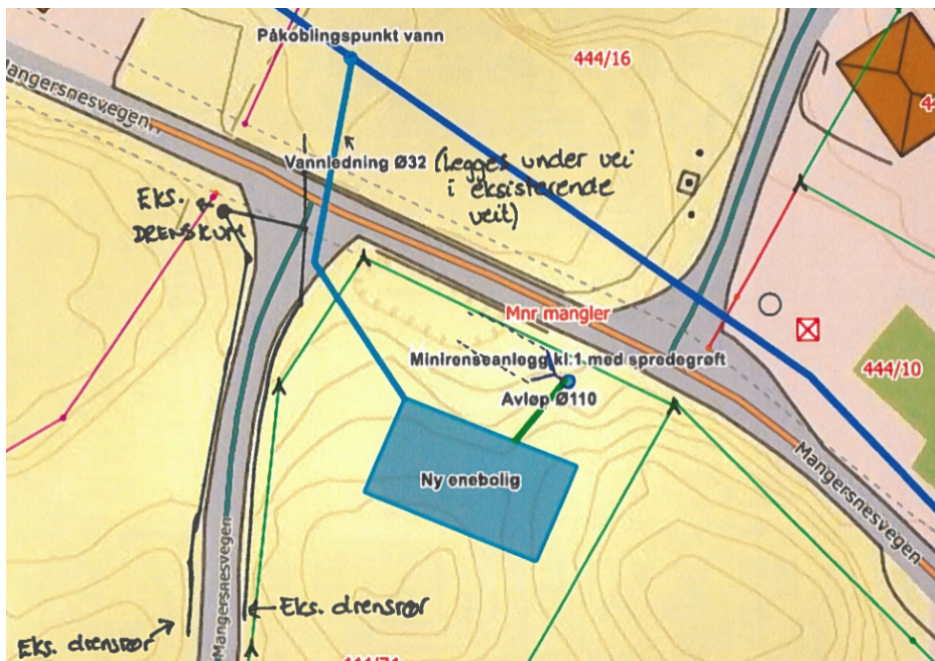

Vedtak

Med hjemmel i Veglova § 29 med tilhørende regelverk gir Alver kommune ved Samferdsel, veg- vatn- og avløp- forvaltning, dispensasjon fra byggegrense mot kommunal veg for tiltak på følgende vilkår:

Alver kommune

Postboks 4, 5906 Frekhaug post@alver.kommune.no
Innbyggjarservice: +47 56 37 50 00 www.alver.kommune.no

Kontonummer: 3207 29 30559
Organisasjonsnummer: 920 290 922

- Minste avstand mellom minirensaneanlegget og midt kommunal veg skal være minimum 4,7 meter.
- Alver kommune frasier seg alt ansvar for skader som oppstår på tiltak som er plassert i byggegrense mot veg. Dersom det under drift og vedlikehold av kommunal veg skulle oppstå skader på tiltaket, er dette tiltakshaver sitt ansvar. Tiltakshaver må selv sørge for og påkoste utbedring av skader.

Vedtaket gir bare tillatelse til å plassere minirensaneanlegget innenfor byggegrense mot veg iht Veglova. Dispensasjonsvedtaket forutsetter at andre godkjenninger er blitt gitt.

Klage

Vedtaket er et enkeltvedtak etter reglene i lov om offentlig forvaltning (fvl) jf. veglova § 11. Vedtaket kan klages på til kommunen, jf. fvl. §§ 28-36. Klagefristen er 3 uker, jf. fvl § 29 (1). Det er nok at klagen er postlagt innen fristen går ut. Klagen skal sendes skriftlig til kommunen. I klagen skal det gå fram hva det blir klaget på i vedtaket og hvilke endringer en ønsker. Klagen skal grunngis. Før det kan reises søksmål om vedtaket er gyldig eller krav om erstatning, må tillatelse til å klage på vedtaket være nyttet fullt ut, jf. fvl. § 27b.

Myndighet

Saken er håndtert og avgjort administrativt i medhold av delegert myndighet, jf. kommuneloven § 23 nr 4 og gjeldende delegasjonsreglement.

Bortfall av tillatelse

Er arbeidet med avkjørselen ikke satt i gang innen 3 år etter at tillatelse er gitt, faller tillatelsen bort, jf. veglova § 40 4.ledd.

Med helsing

Alver kommune Samferdsel, veg-, vatn- avløp-
forvaltning

Torkjell Holm Brenna
Avdelingsleiar

Adrian David Olaussen
Rådgjevar

Dette dokumentet er elektronisk godkjent og har difor ingen signatur.

Mottakarar:

Hammar-Kameratane As

Hella 60

5936

MANGER