

# Kartvedlegg til protokoll for oppmålingsforretning

Alver Kommune

N

Eigedom  
323/509

Saks nr  
20234317


Oppdragnr

Rekvirent  
Jm Norge As


Forretningsdato  
20/6/2023

Landmålar  
Kjell Rune Standal

Målestokk 1:700

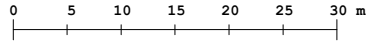

Beskriving/avtalar:

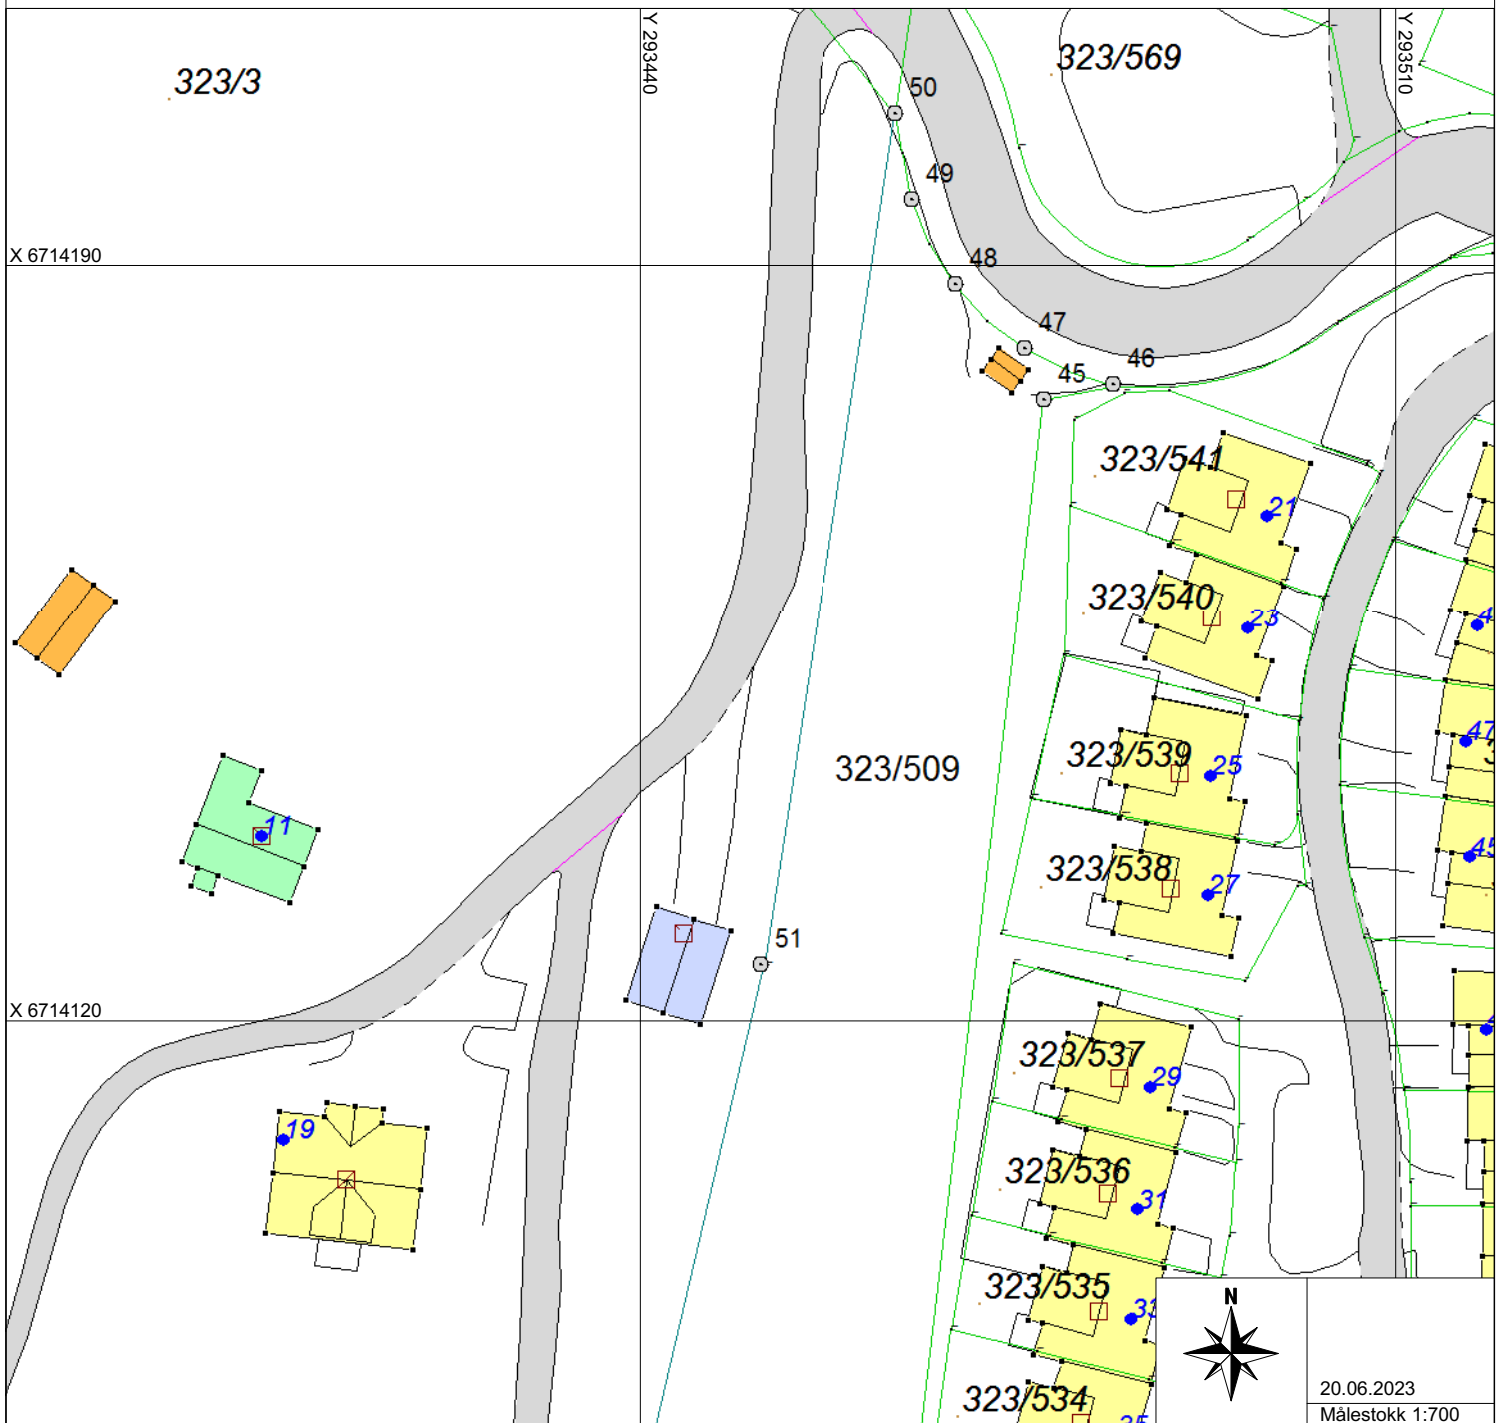

20.06.2023  
Målestokk 1:700