

**Stendal VVS AS**  
 Blombakken 1 - 5911 ALVERSUND  
 E-post: vvs@online.no  
 Org: +80 626 180







Meland gbnr 9 28

1:250

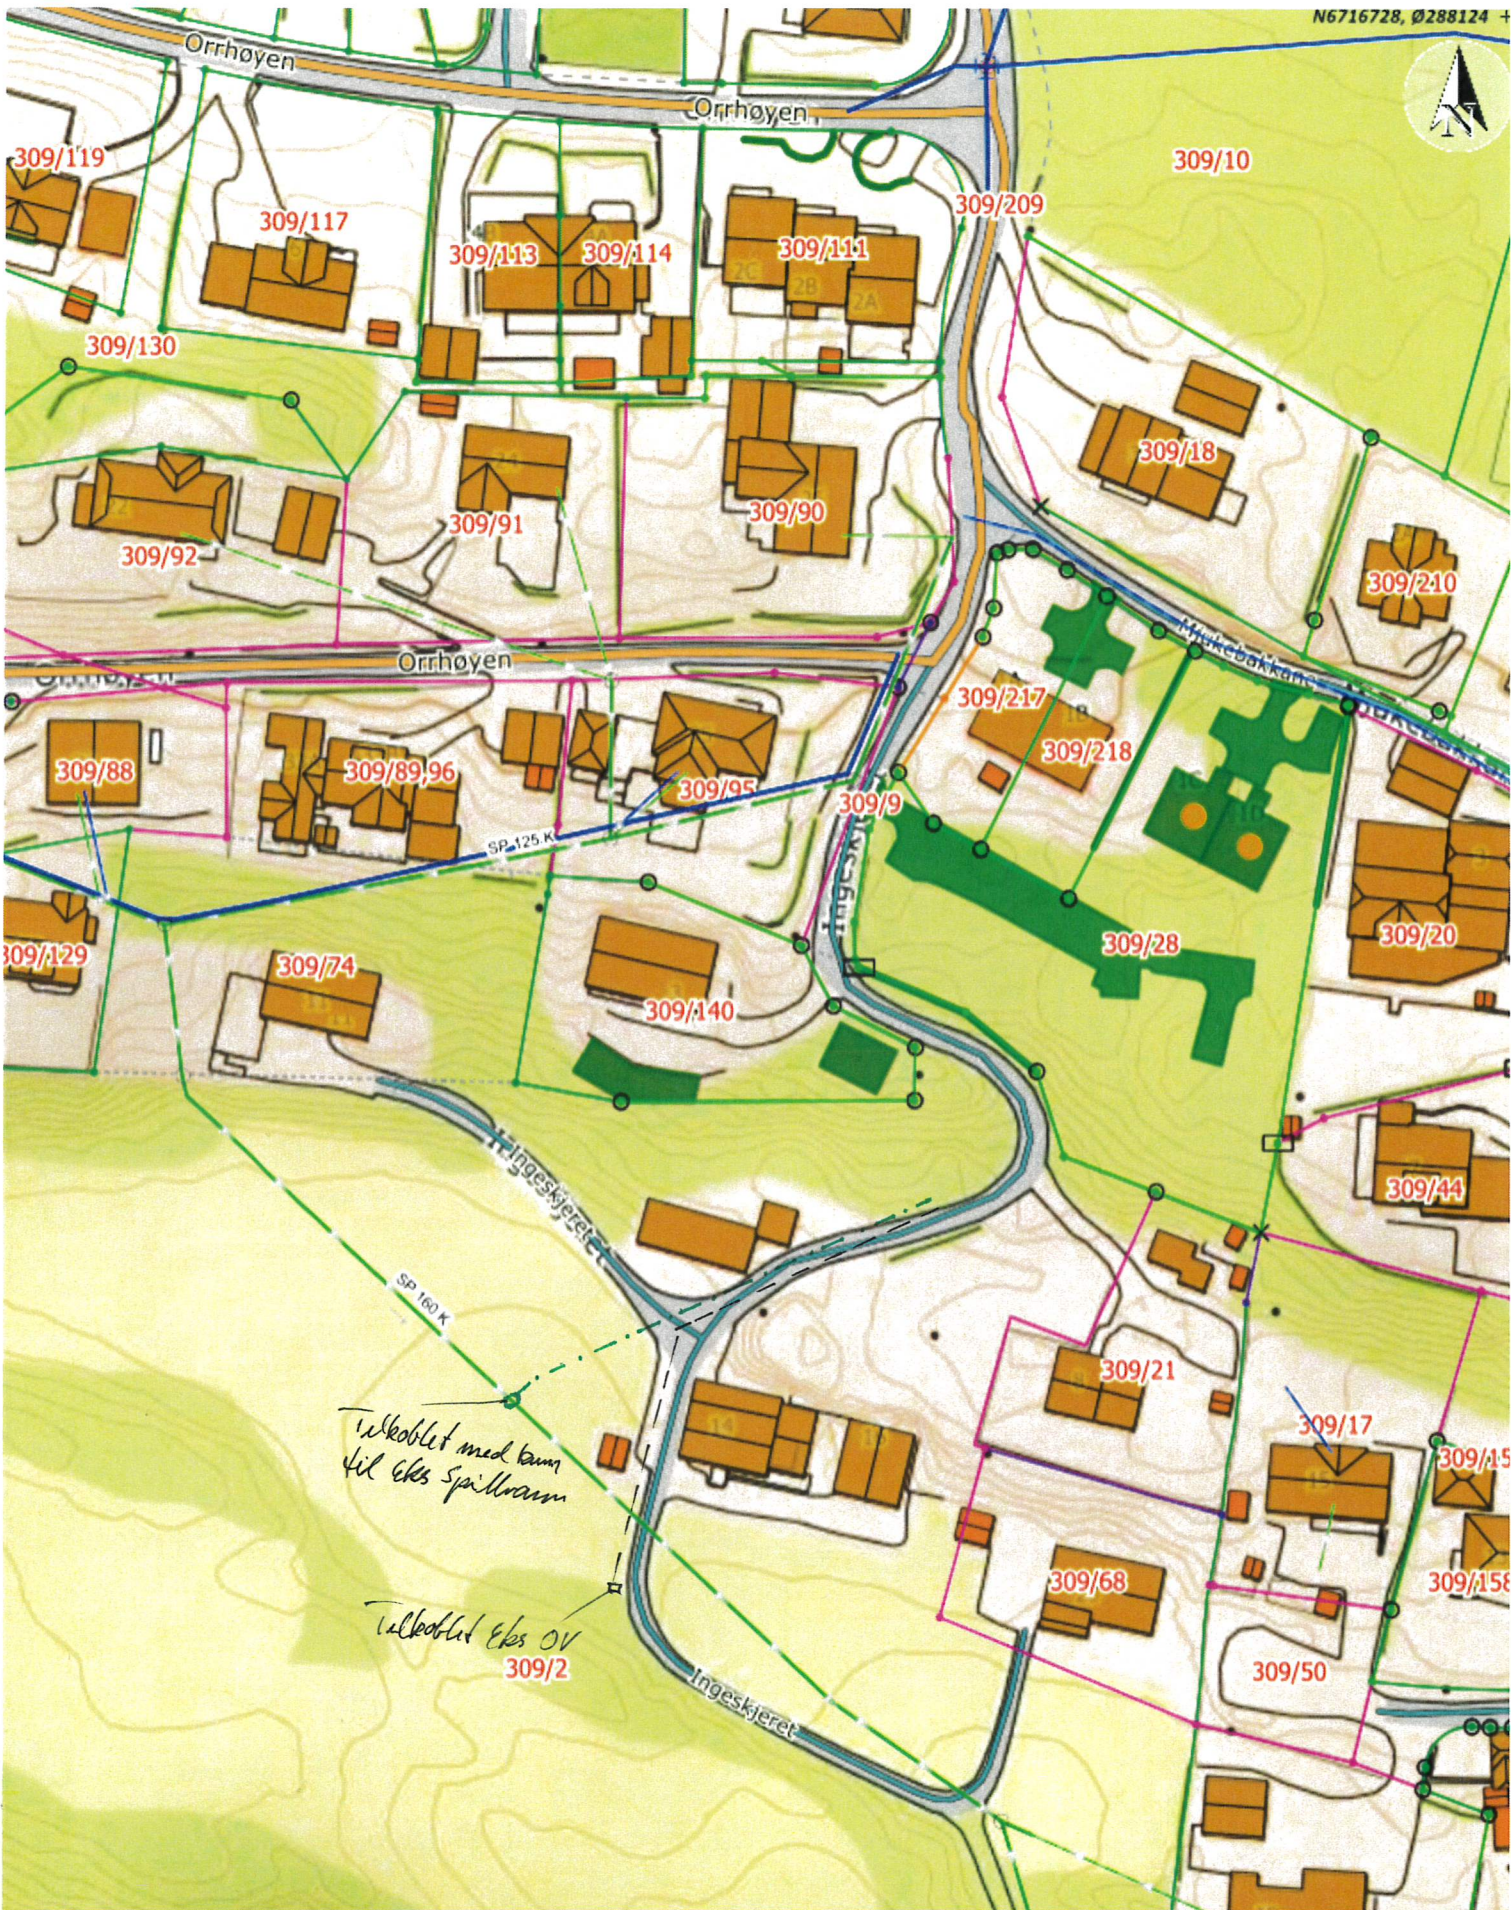

Situasjonskart -  
309/28  
Mjukebakkan



Dato: 29-06-2023

Målestokk: 1:1 000

