


(Lyngvegen)

4130

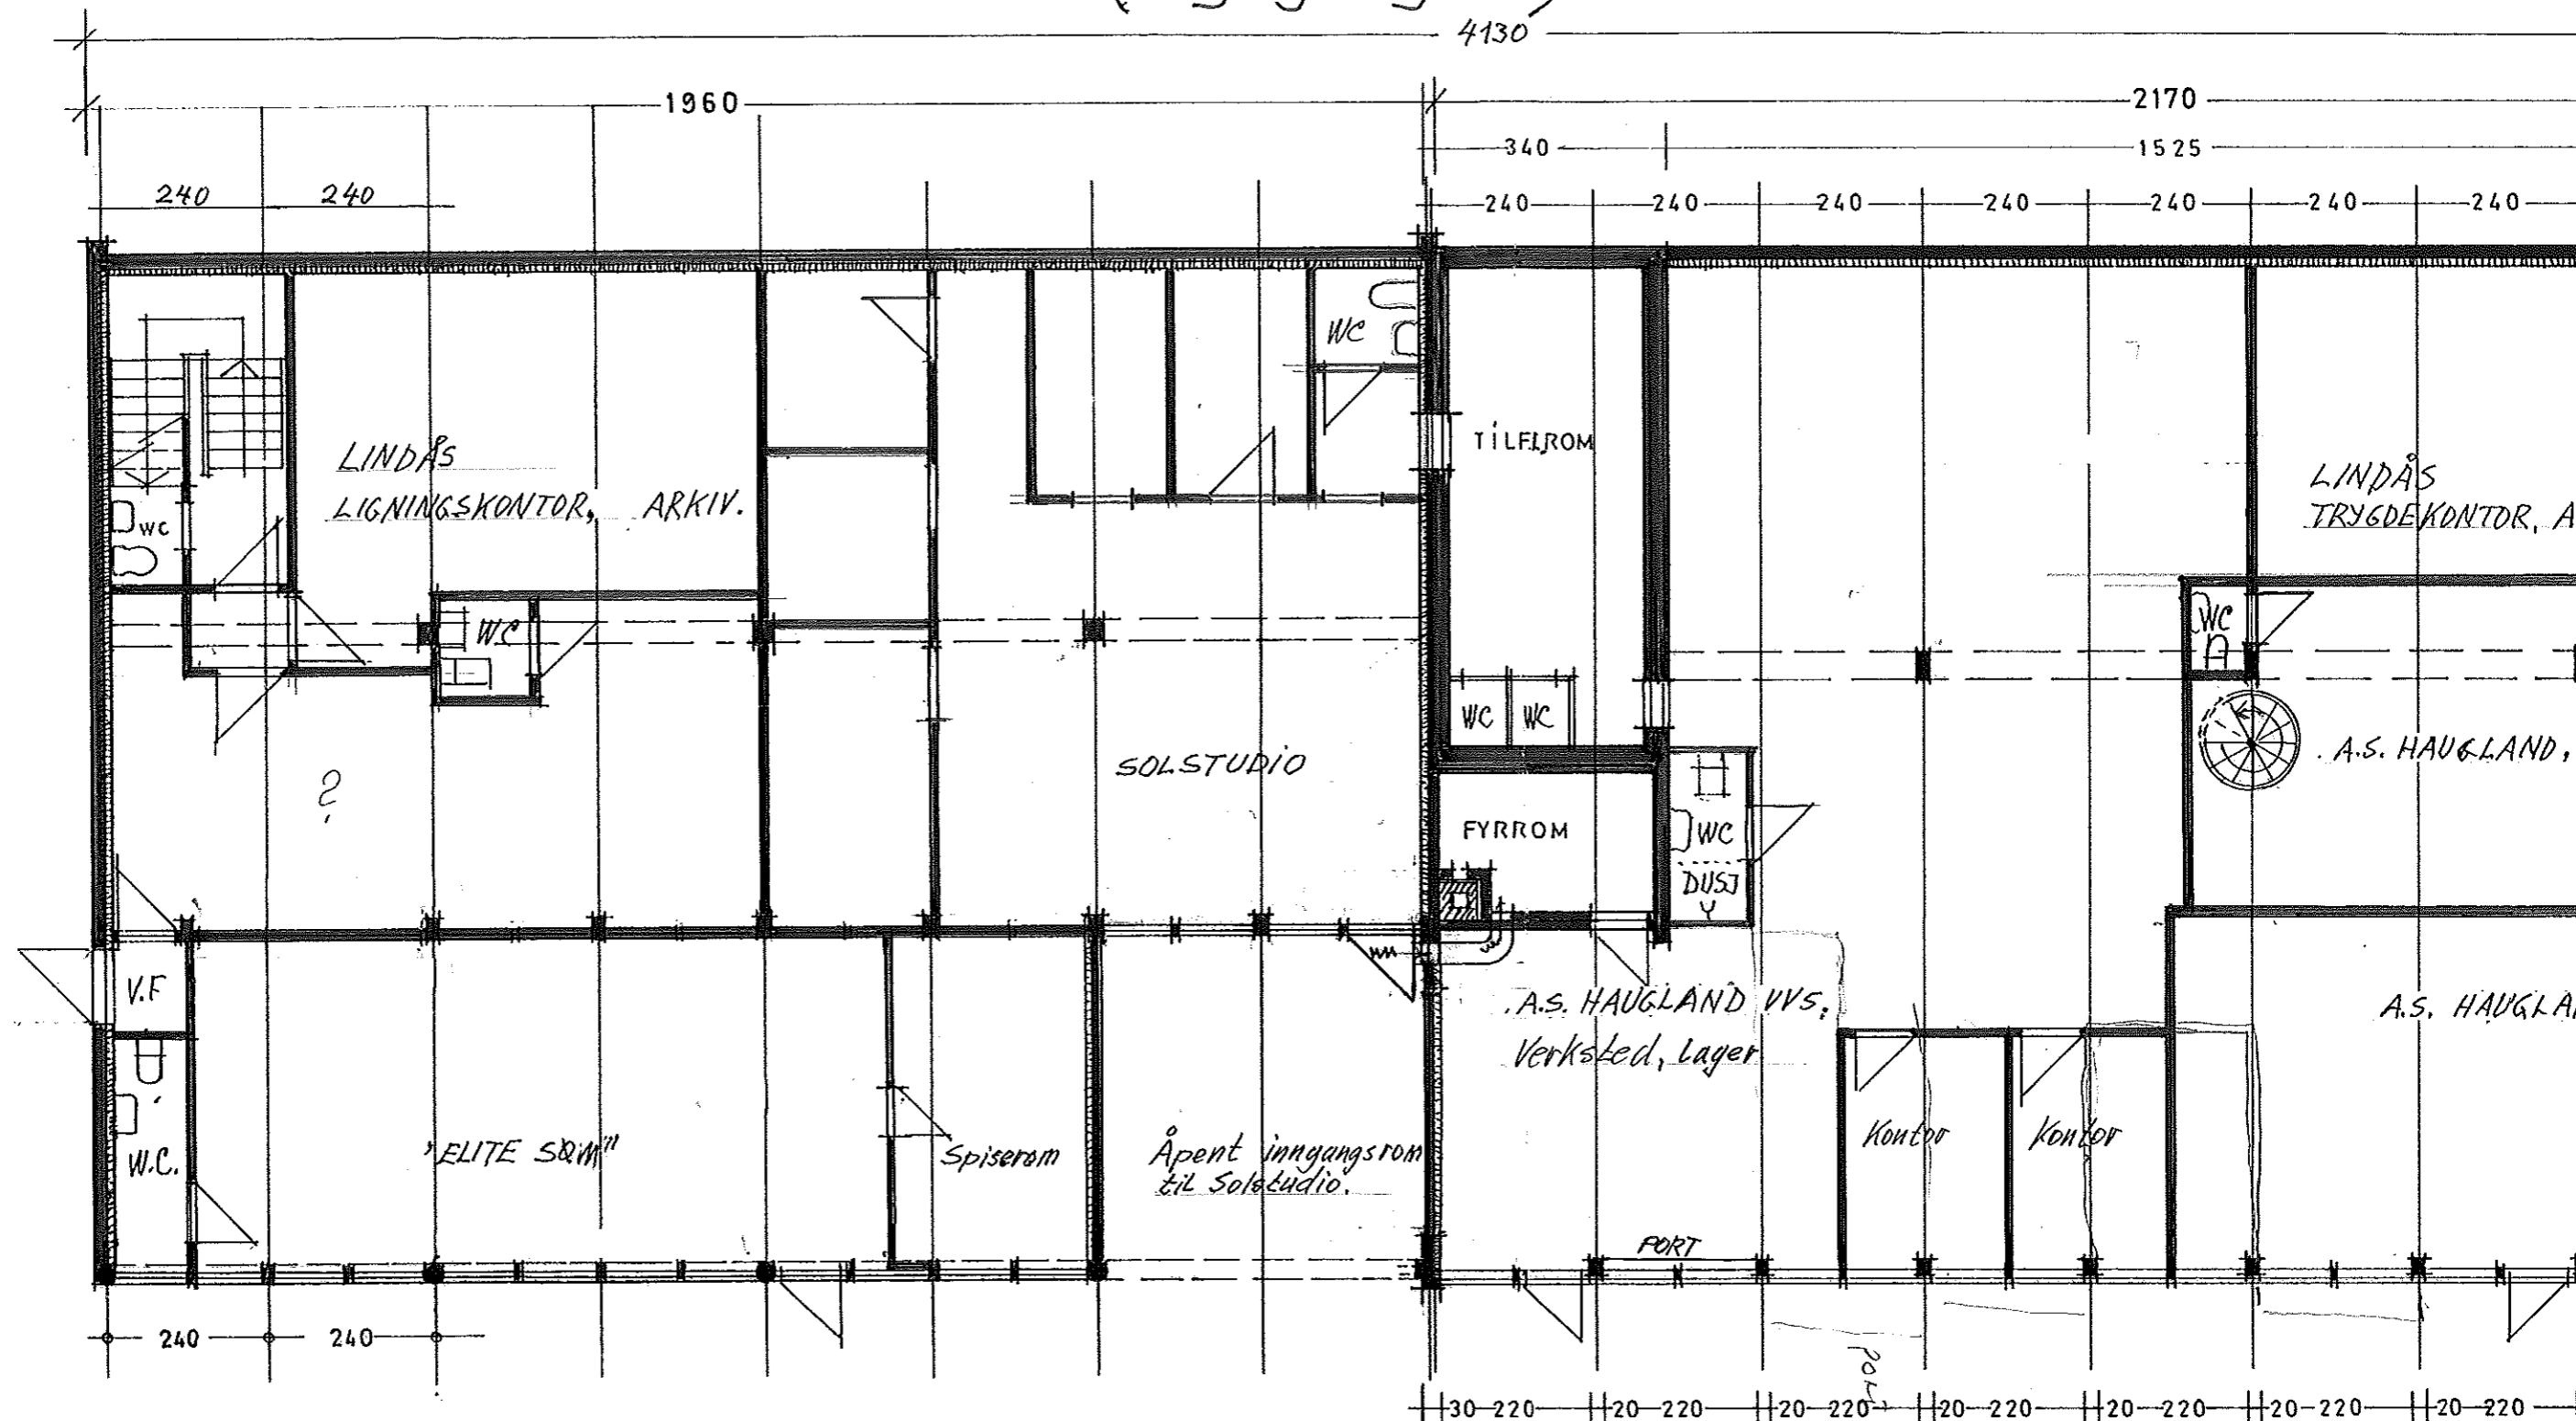

PLAN AV KJELLER—BYGGETRINN I
NY PERSONHEIS 7.PERS. BYGGETRINN III.

BYGGETRINN II.

KJELLERPLAN. BYG

205/11

Sivilarkitekt
SIGMUND NÆSSE
Våkleivbakken 96
5153 N-5002-Bones
Tlf. 55 12 45 77

ANDERS HAUGLAND A/S,
FORRETNINGSBYGG, LYNNGVEGEN 2 I KNARVIK.
REGISTRERING AV ROMDELING PR. JUNI 1999.

ANDERS HAUGLAND
FORRETNINGSBYGG I
SIGM. MYKING & ARKITEKT, MN


Lyngvegen

4130

1960

2170

1530
BYGGETRINN I - 1030
BYGGETRINN III 500

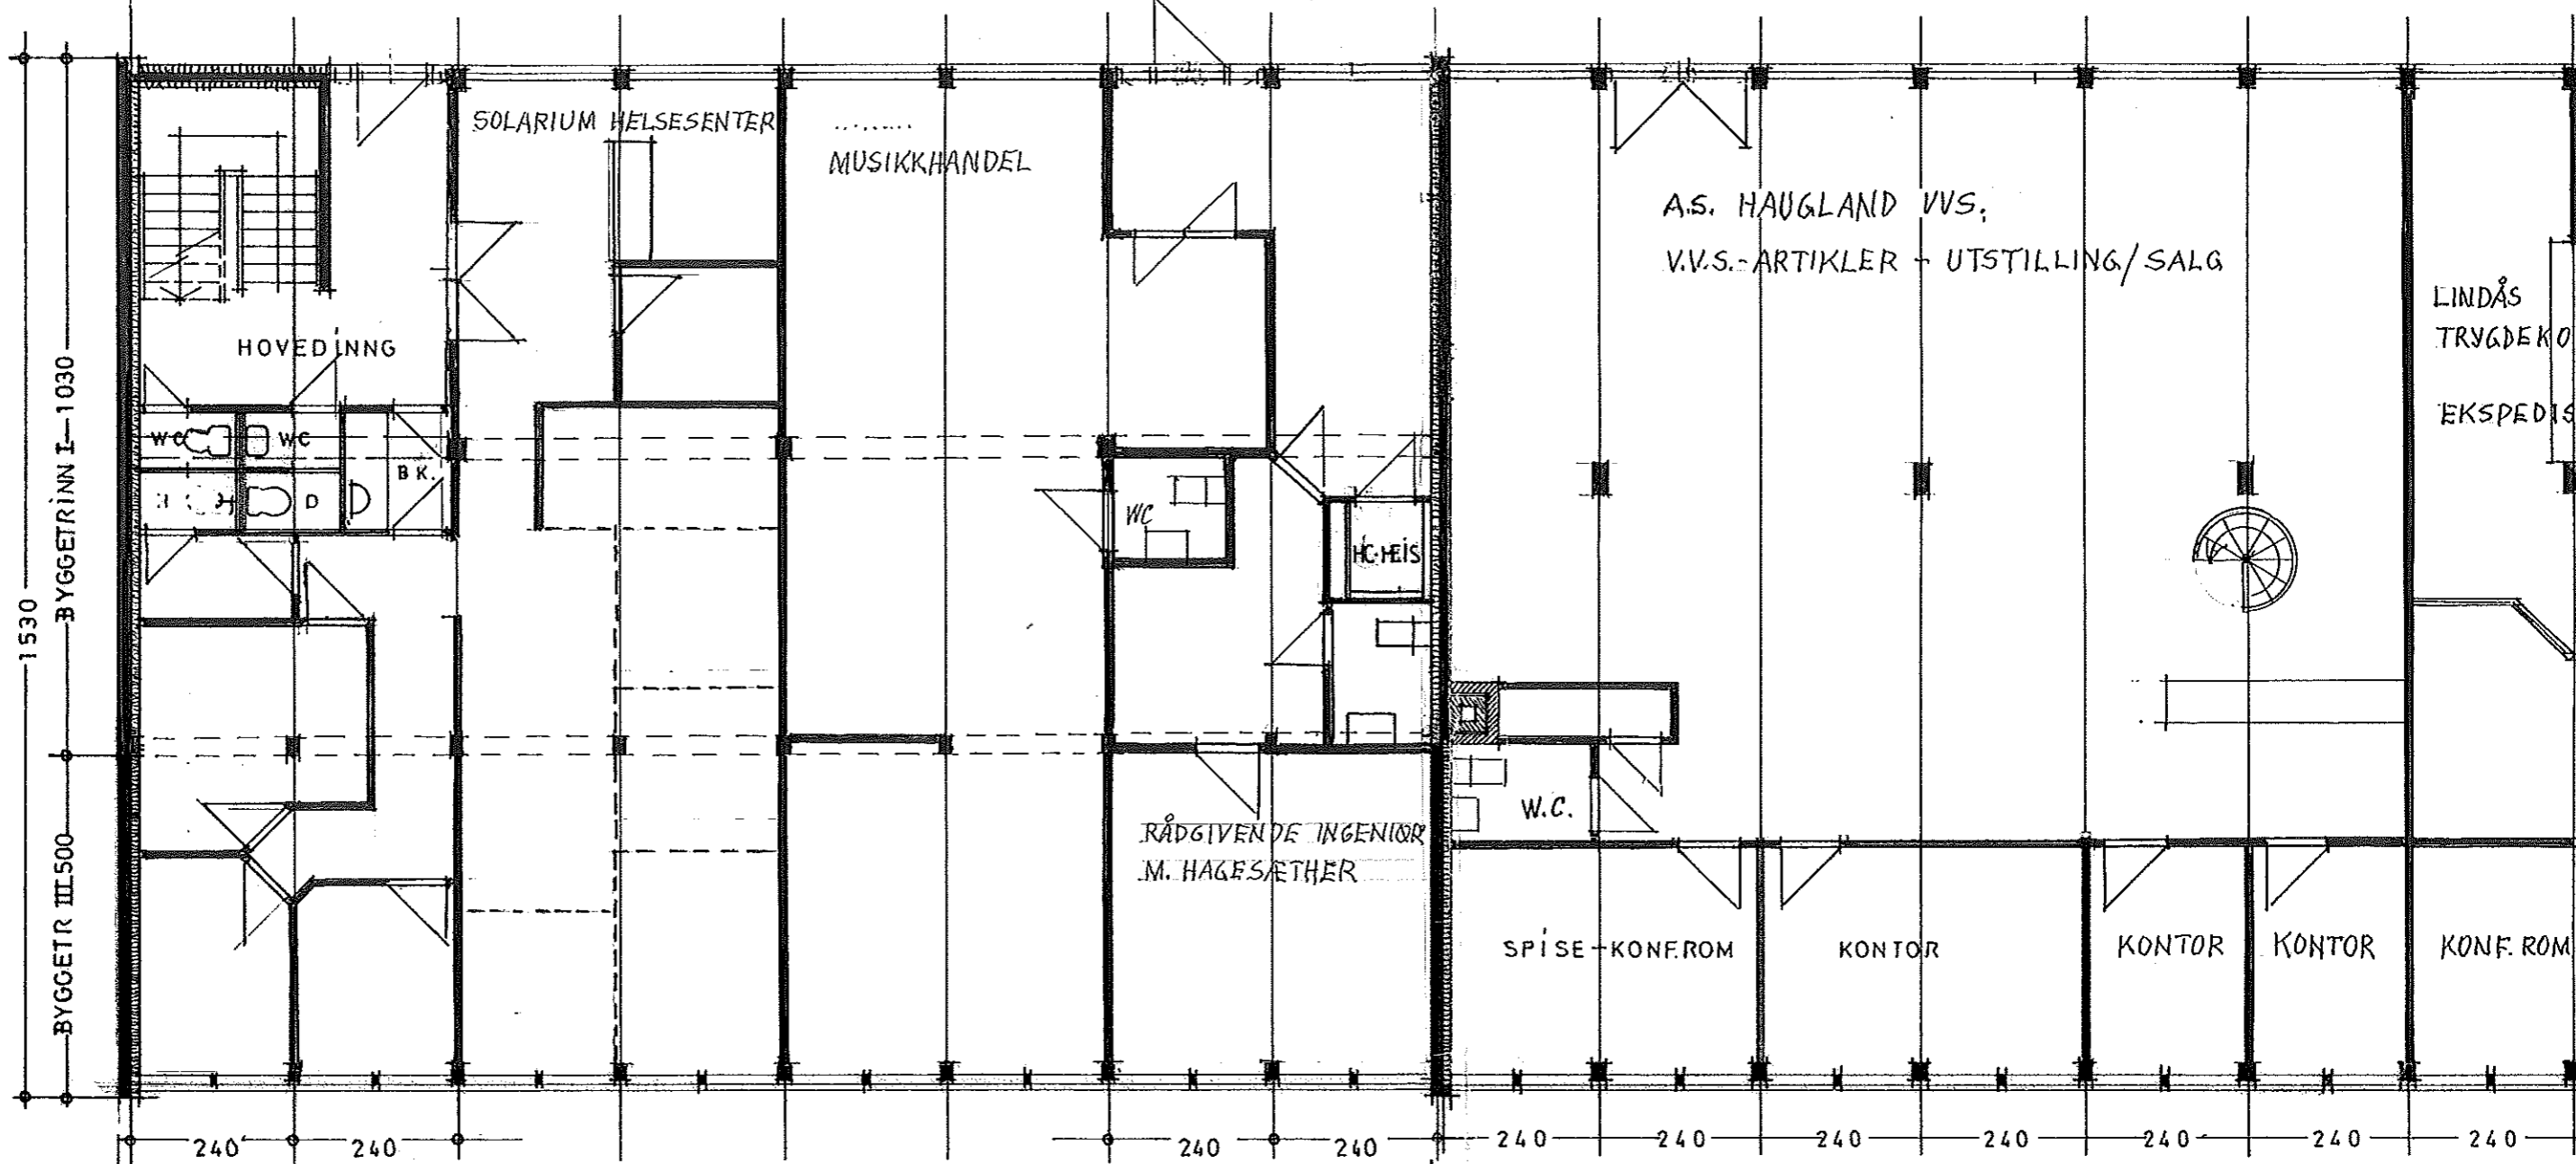

PLAN 1. ETG.

BYGGETRINN 1.

BYGGETRINN 2.

BYGGETRINN III. RÅBYGG NETTO 95,0 M²


PLAN AV 1. ETG. BYGG

205/12

Sivilarkitekt
SIGMUNN NÆSSE
Våkleivbakken 96
5155 N-5062 Bones
Tlf. 55 12 45 77

ANDERS HAUGLAND A/S.
FORRETNINGSBYGG, LYNVEGEN 2, I KNARVIK.
REGISTRERING AV ROMDELING PR. JUNI 1999.

ANDERS HAUGLAND
FORRETNINGSBYGG I
SIGM. MYKING ARKITEKT, MN

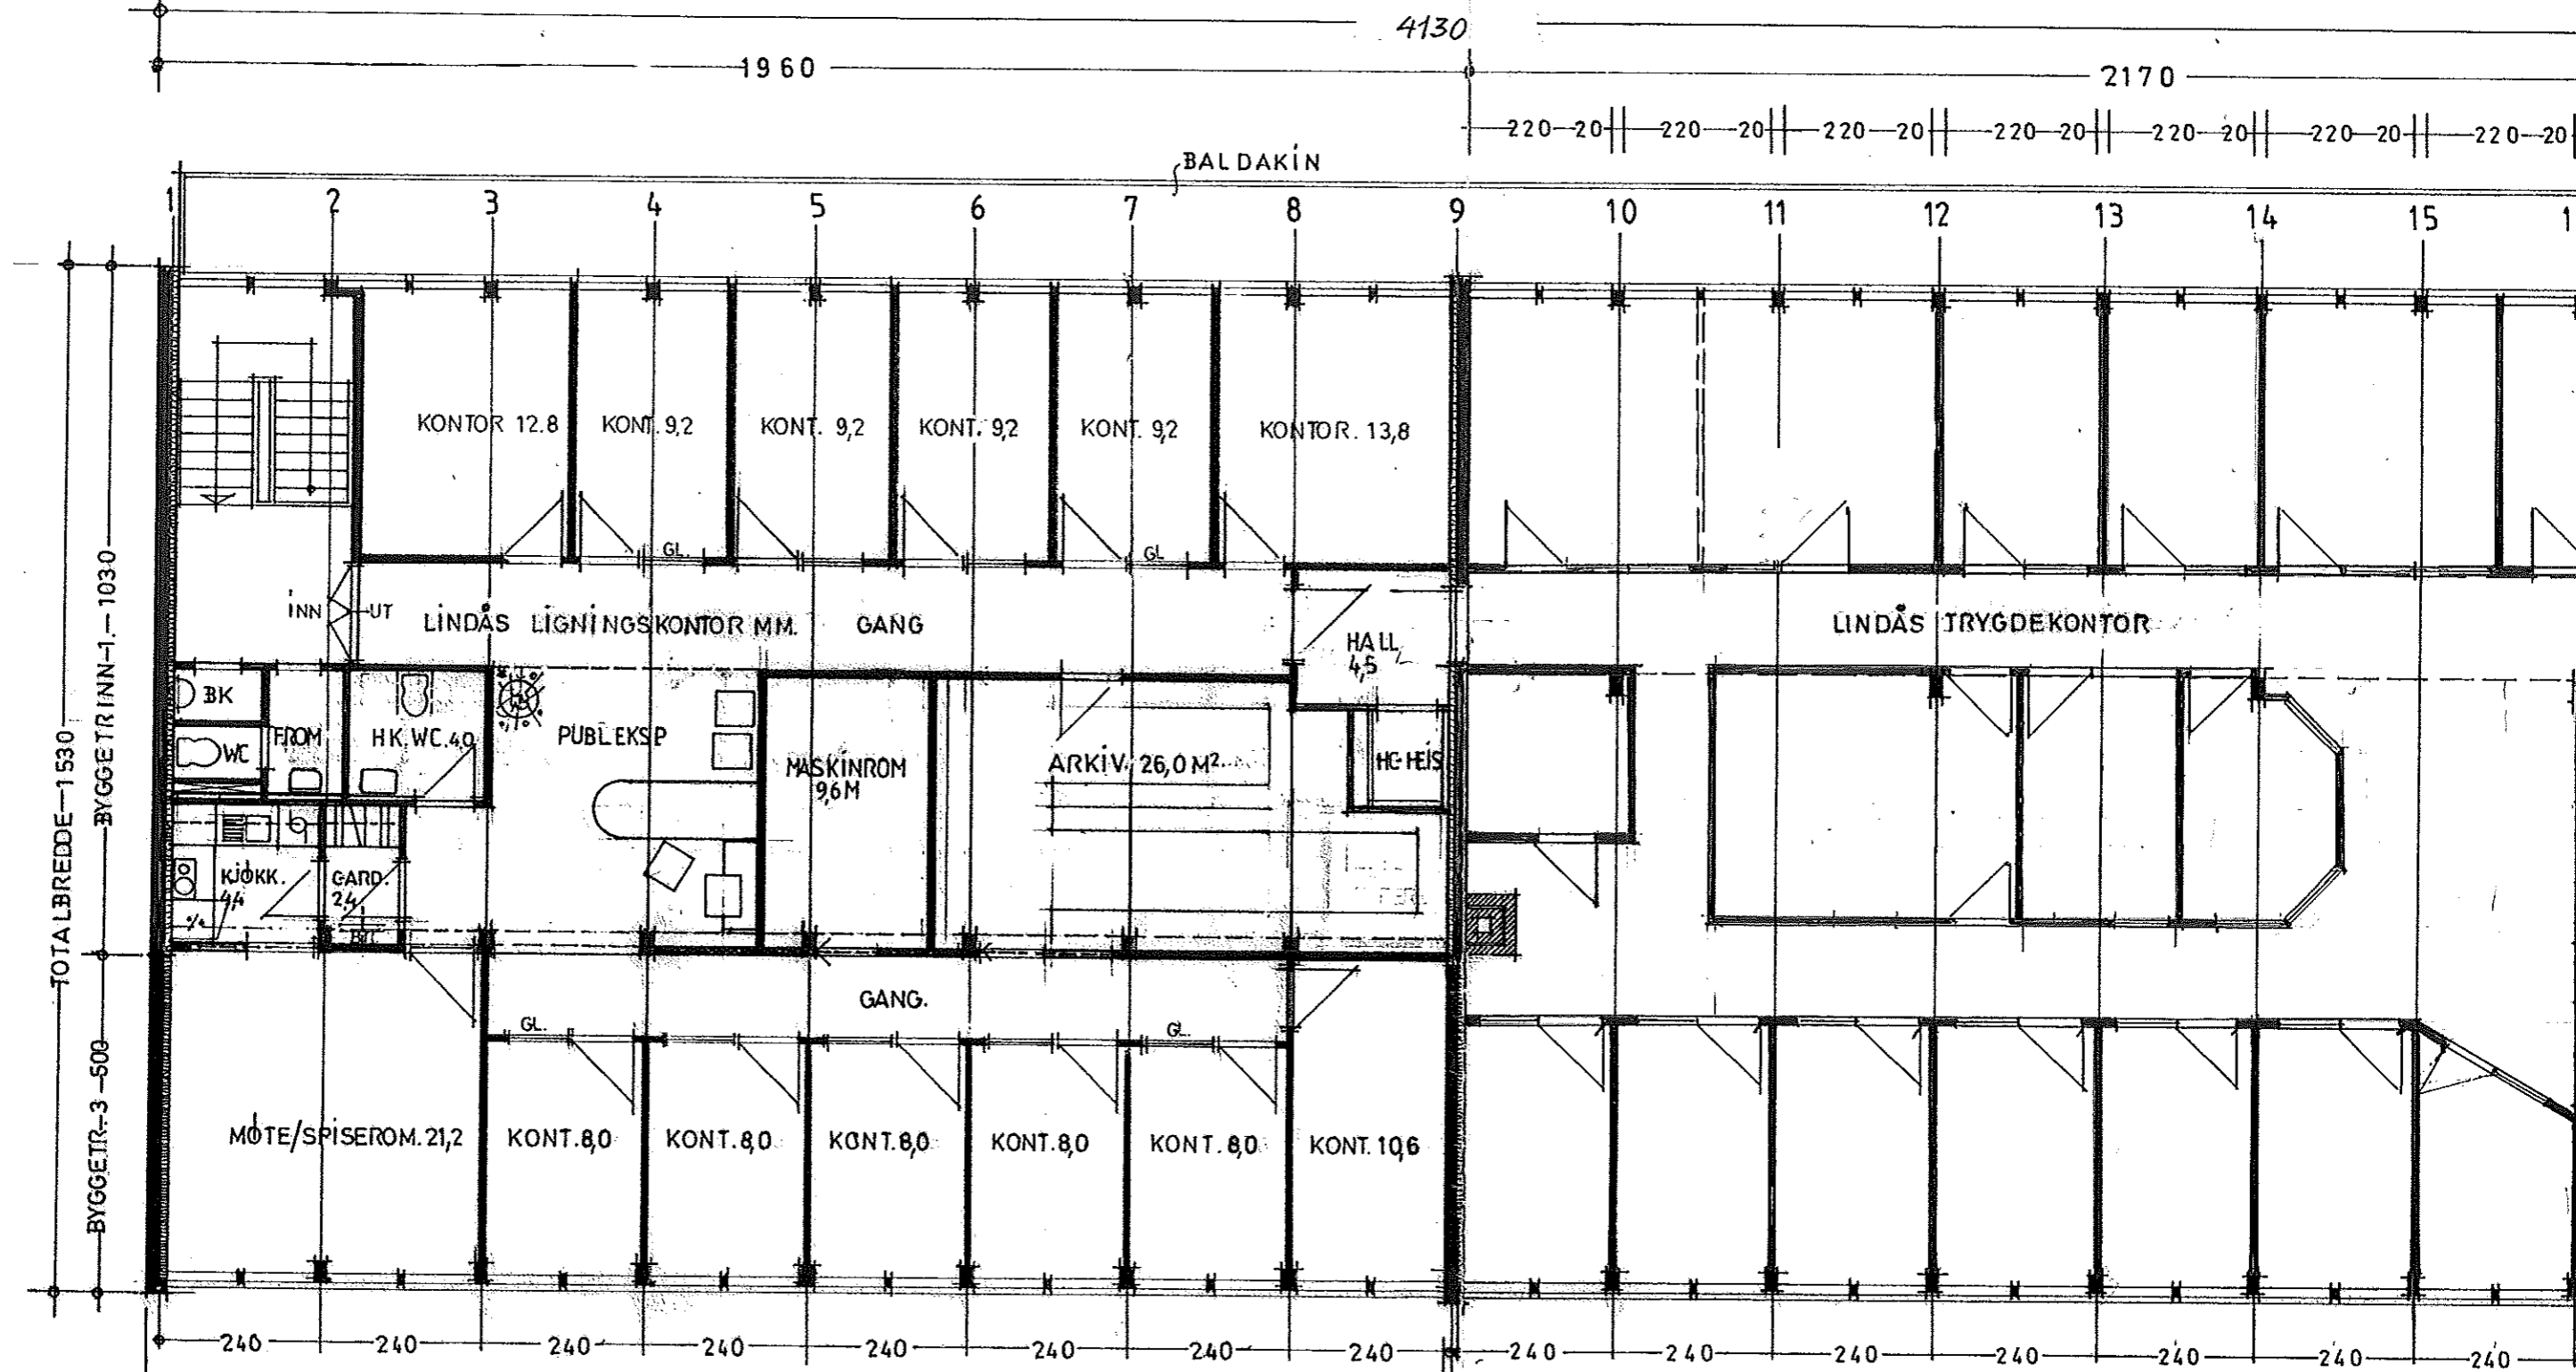

PLAN 2. ETG — BYGGETRINN. 1. NETTO 188,0 M²
 PLAN 2. ETG. — BYGGETRINN 3. NETTO 95,0 M² = 283,0 M²

BYGGETRINN. 2.

205/13
 Sivilarkitekt
 SIGMUNN NÆSSE
 Våkleivbakken 96
 5155 BONES
 Tlf. 55 12 45 77

ANDERS HAUGLAND A/S,
 FORRETNINGSBYGG, LYNGVEGEN 2 I KNARVIK.
 REGISTRERING AV ROMDELING, PR. JUNI 1999.

PLAN AV 2. ETG BYGG

ANDERS HAUGLAND
 FORRETNINGSBYGG I
 SIGM. MYKING. ARKITEKT. MN