


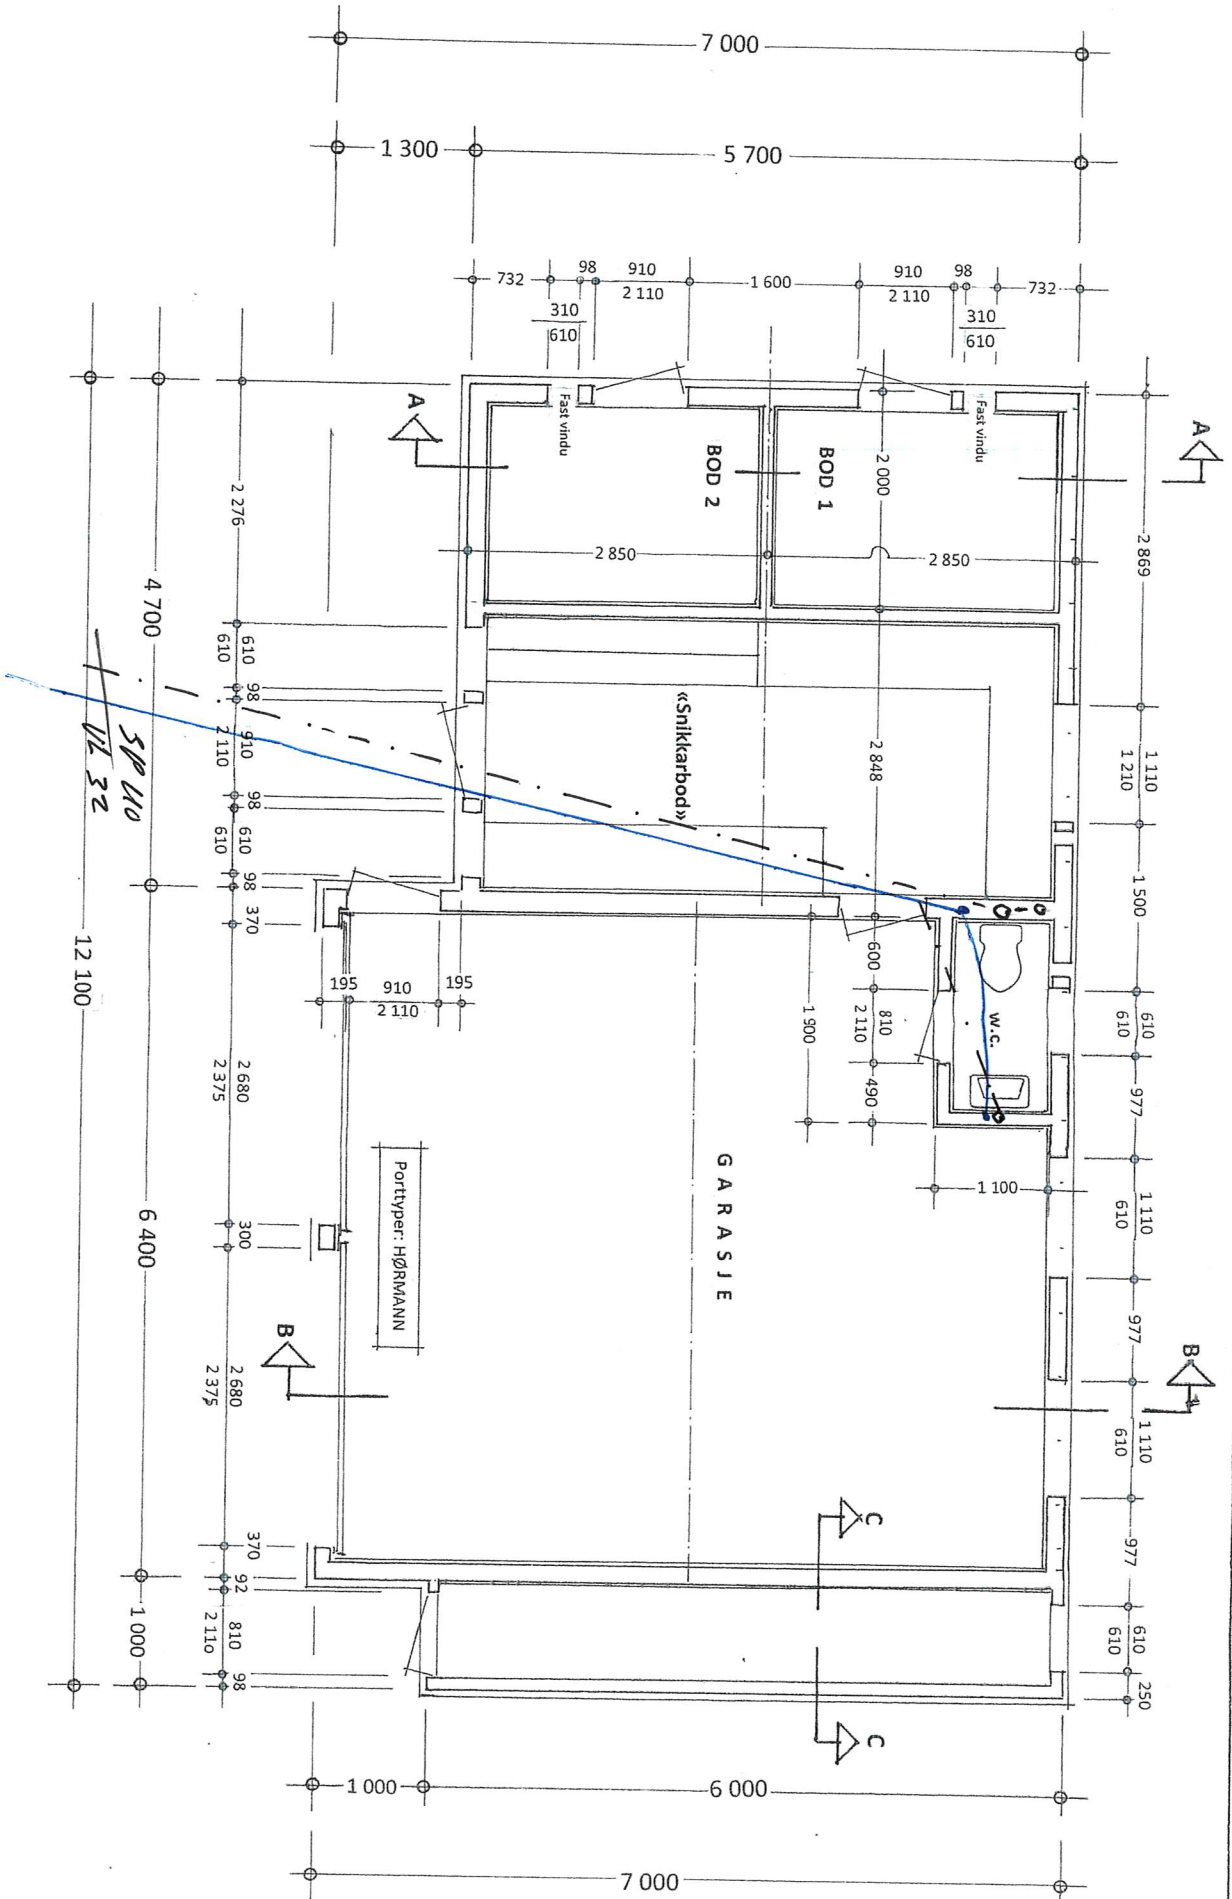

Prosj. garasje – og bodar på Gnr. 137, Bnr. 212 i Lindås kommune, Rishaugane 2. 5911 Alversund  
Plantegning i Mål = 1 : 50

Seim, 28. 07. 2017, Arkitekt Knut Willie Jacobsen

