



Dato: tirsdag 2. mai 2023

Referat: Avklaringsmøte BKK

Møte dato: Onsdag 14 juni 2023

Referent: Bjarte Stølsbotn



Deltakere:

Navn	Firma
Nils Erik Risholm	Bonava
Odd Arne Haga	Bonava
Jørgen Vabø	BKK
Bjarte Stølsbotn	Voss Elconsult AS

Det er avholdt et avklaringsmøte med BKK, der plassering av nettstasjon og fremføring av høyspent kabler var tema, samt gjennomgang av spisslast beregning. Vi så på løsning der nettstasjon er innbygget i bygget, men dette lar seg vanskelig gjøre på grunn av elektromagnetisk stråling til arealer med varig opphold.

Det ble derfor besluttet å plassere nettstasjon på dekke over kjellerplan. Nettstasjon blir da levert som 1600kVA prefabrikkert type. Dette er også en foretrukket løsning fra nettselskap.

BKK nettstasjon

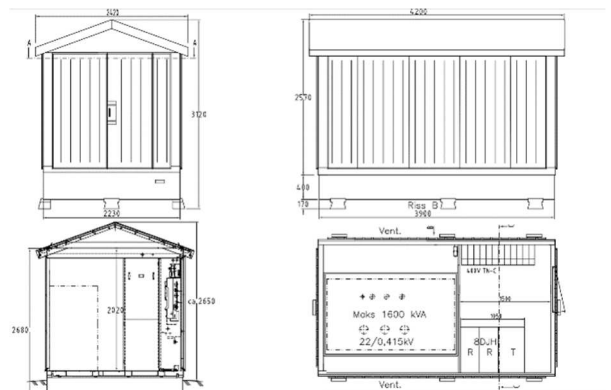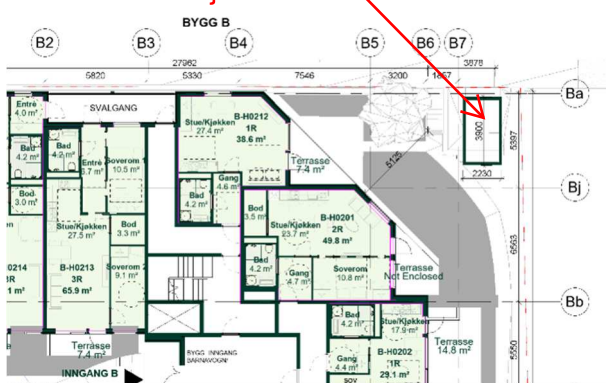

Under nettstasjon, plasseres el-hoved inntak for bygg BS18. Tilførsel kabel til BS17 legges i rør i grunn til hovedsentral plassert i Uetg.

Hovedsentral BS18
plasseres i rom under
nettstasjon

