



Snitt B

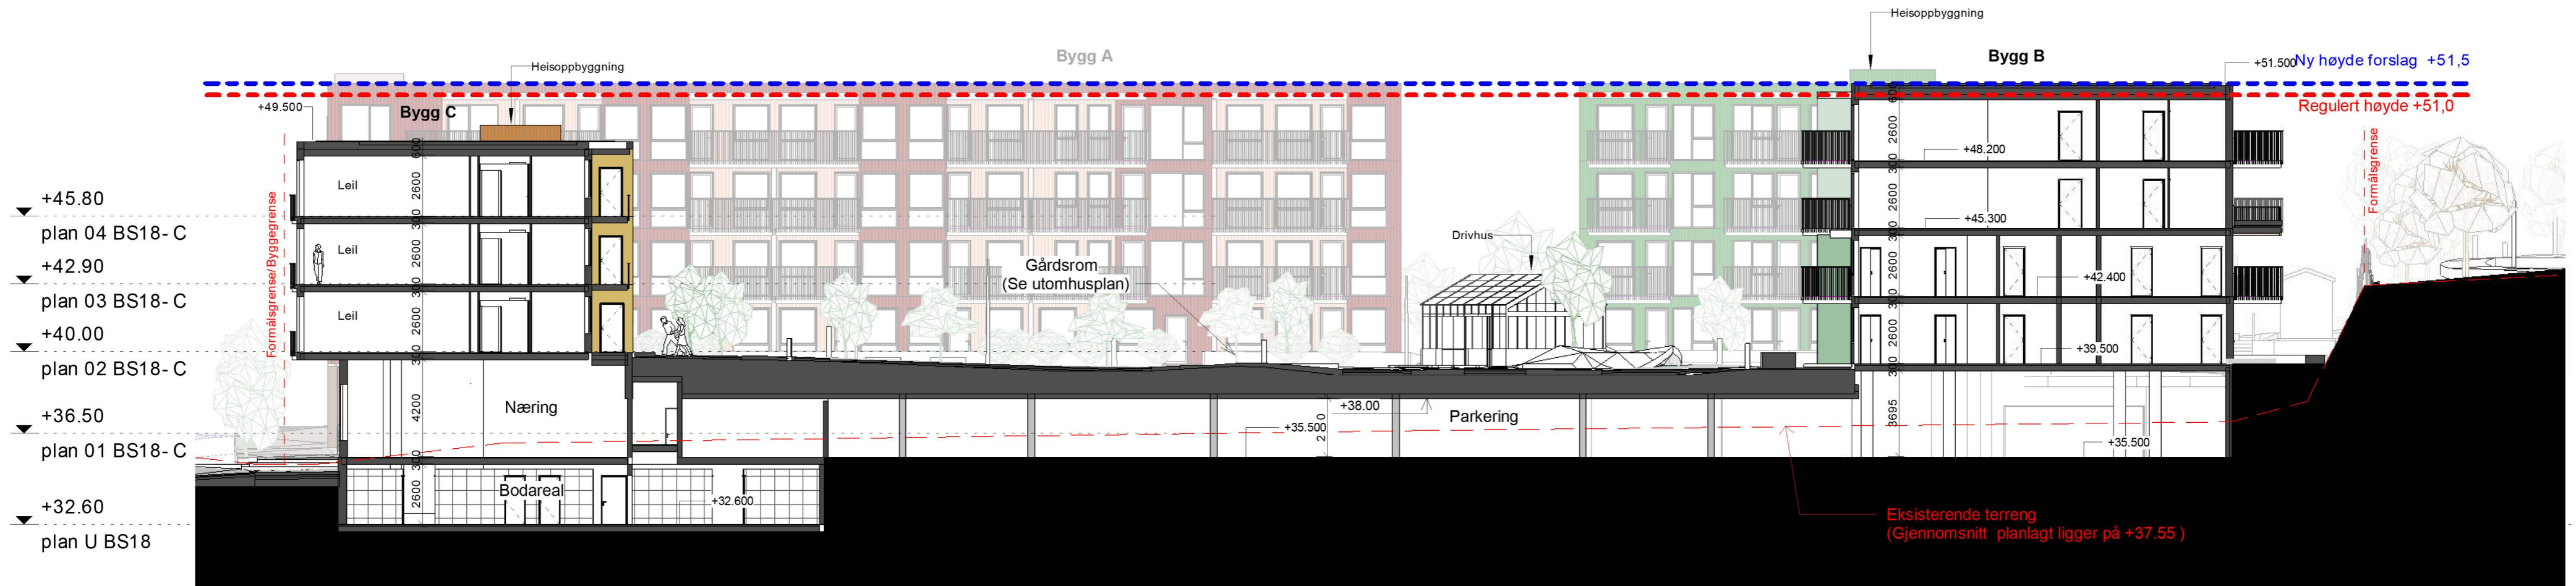

Snitt A

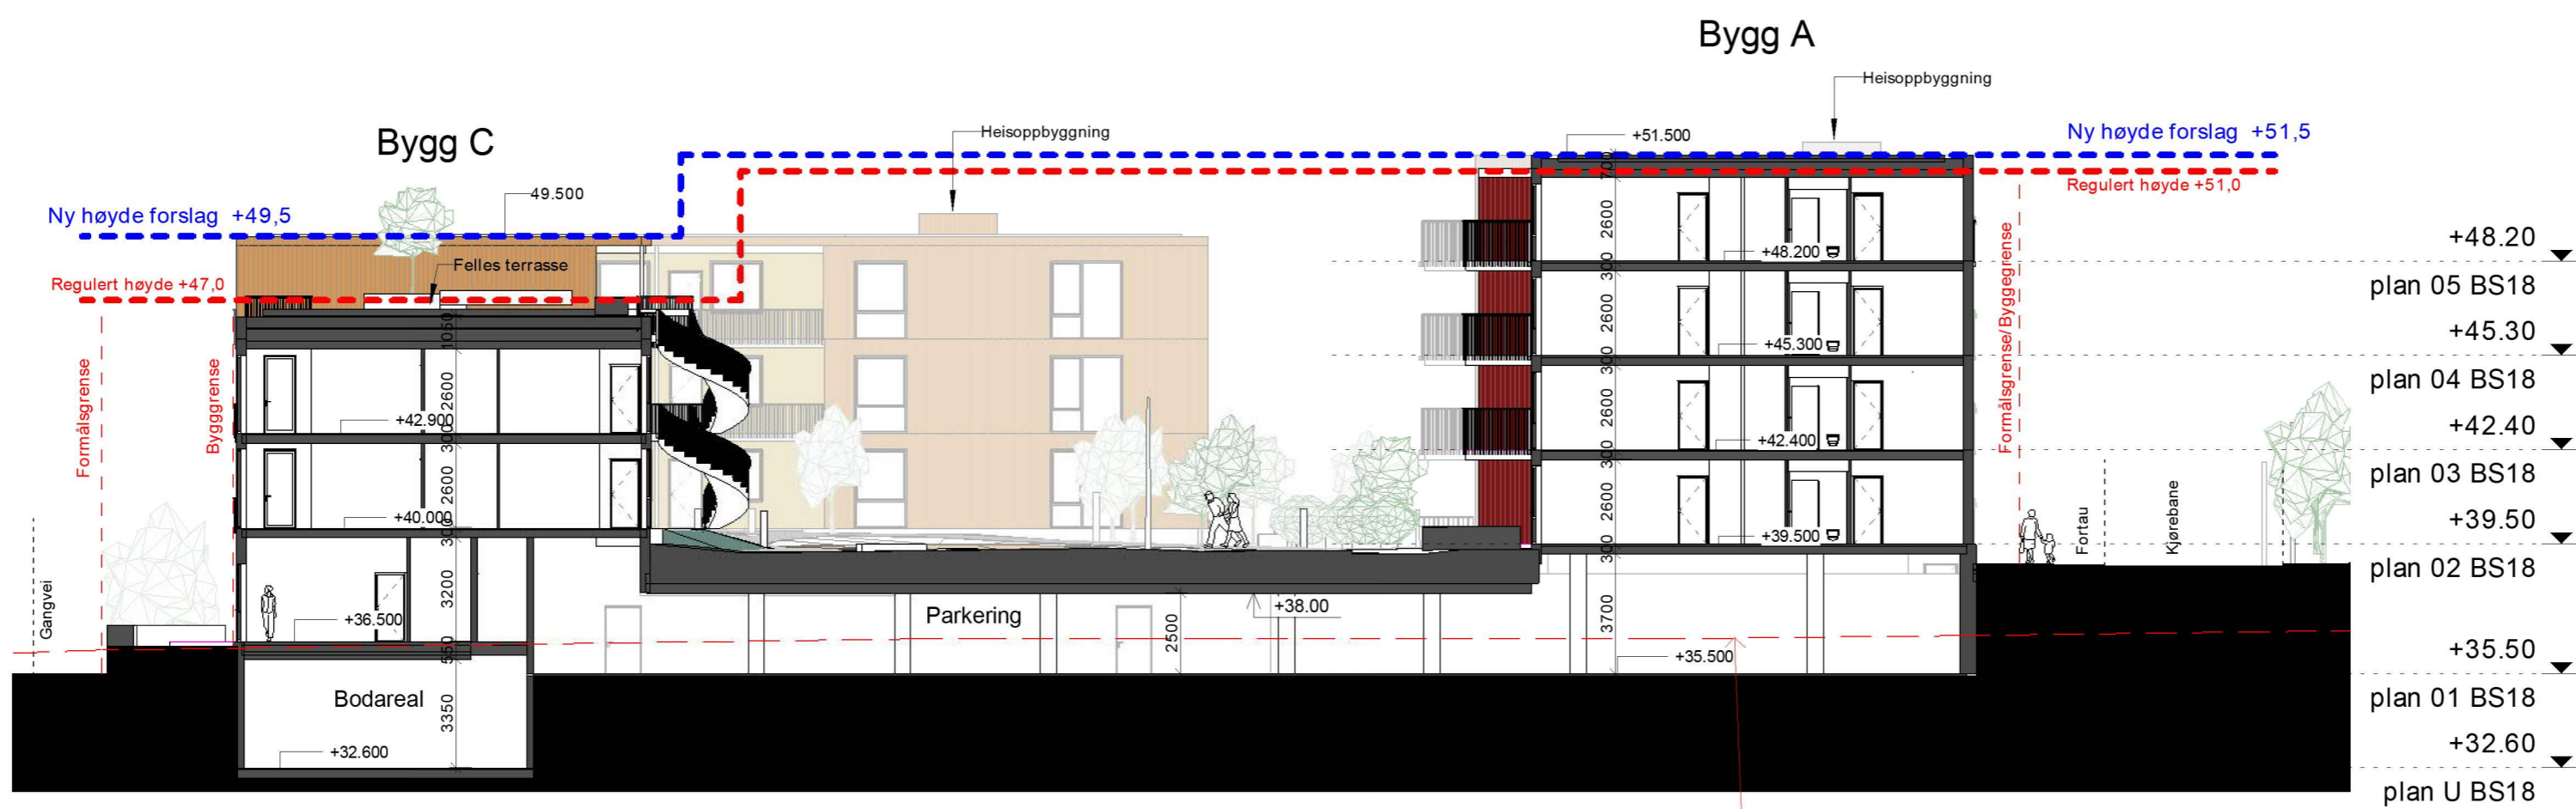


REV	BESKRIVELSE	DATO	SIGN	KNTR
LOKALISERINGSFIGUR:				
TILTAKSHAVER:		Bonava Norge AS Org.nr: 946810207 Oslo Haakon VII's gate 2, 10 etg. 0161 Oslo		
ENTREPRENØR:				
Sweco Architects		Sweco Architects, TAG Nøstegaten 44, 5011 Bergen Org.nr: 894 607 262		
PROSJEKTNAVN: Kvassnesvegen				
TEGN STATUS: Søknad om rammetillatelse				FAG: ARK
KONSULENT PROSJEKTNR:	SAKS:	TEGN:	GNR:	
T-22044	30/06/2023	1:200	188	
PROSJEKTNR:	TEGNINGSDATO:	MÅLESTOKK:	KONTR:	BNR:
T-22044	30/06/2023	1:200	MT	66
TEGNINGSNAVN: Snitt A - B				
TEGNINGSNUMMER: BS18-33-100		FORMAT:	REV:	
		A2		



Snitt C




Snitt D

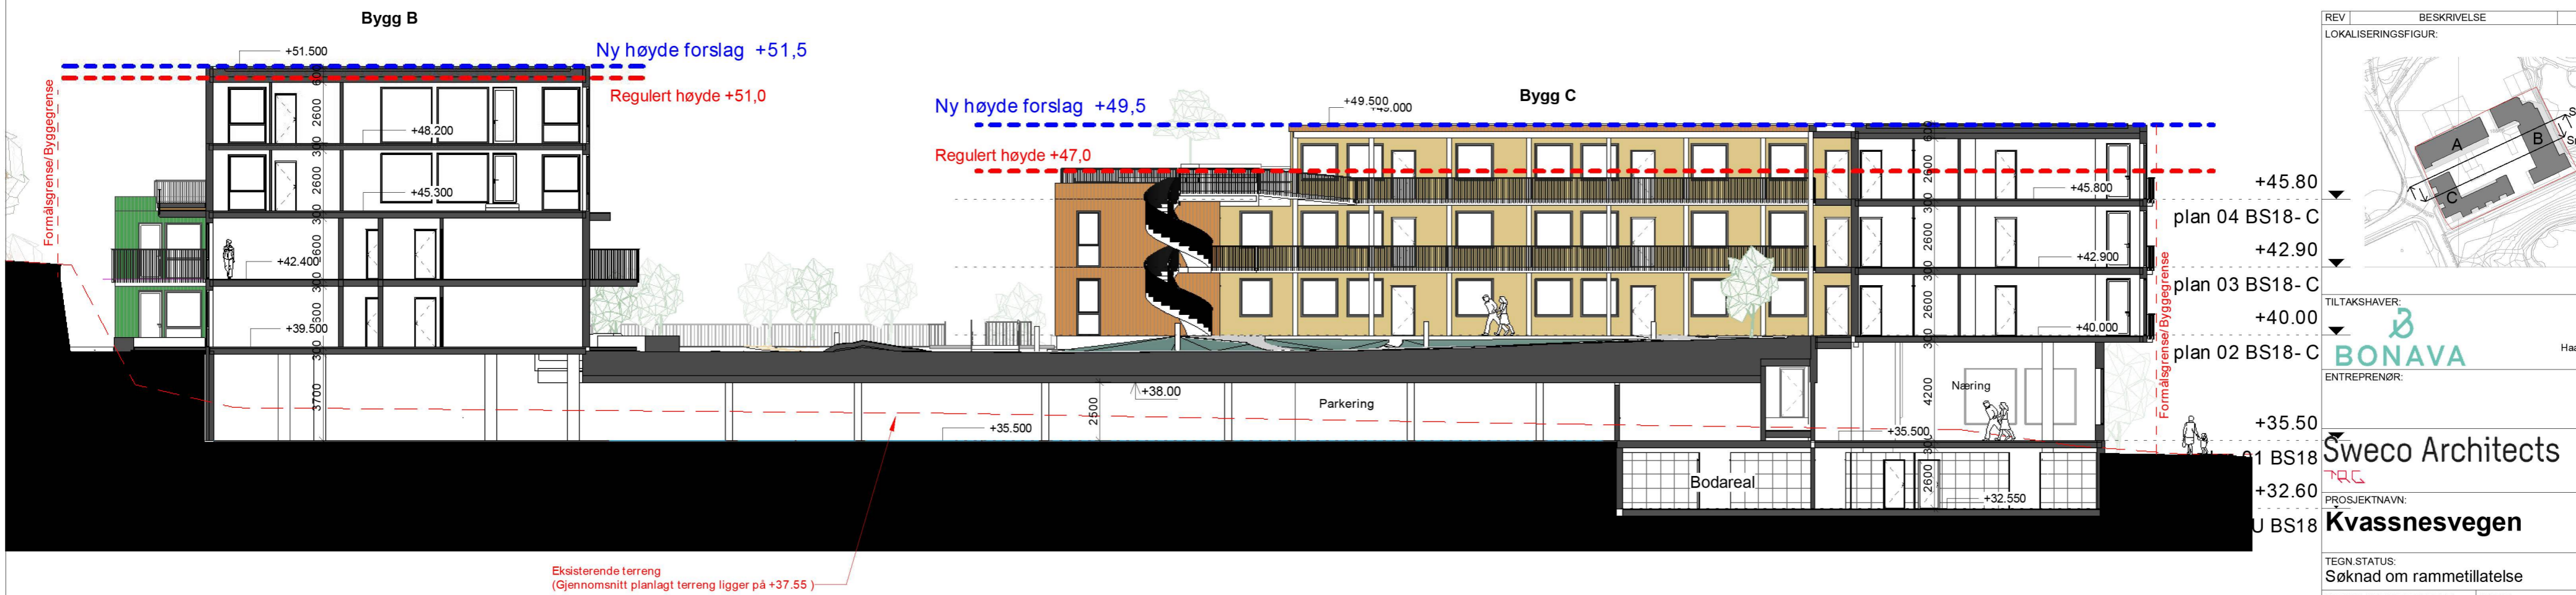

REV	BESKRIVELSE	DATO	SIGN	KNTR
LOKALISERINGSFIGUR:				
TILTAKSHAVER: Bonava Norge AS Org.nr: 946810207 Oslo Haakon VII's gate 2, 10 etg. 0161 Oslo				
ENTREPRENØR: Sweco Architects Sweco Architects, TAG Nøstegaten 44, 5011 Bergen Org.nr: 894 607 262				
PROSJEKTNAVN: Kvassnesvegen				
TEGN STATUS: Søknad om rammetillatelse				FAG: ARK
KONSULENT PROSJEKTNR:	SAKS:	TEGN: AN/AO	GNR: 188	
PROSJEKTNR: T22044	TEGNINGS DATO: 30/06/2023	MÅLESTOKK: 1:200	KONTR: MT	BNR: 66
TEGNINGSNAVN: Snitt C - D				
TEGNINGSNUMMER: BS18-33-101				FORMAT: A2
REV:				



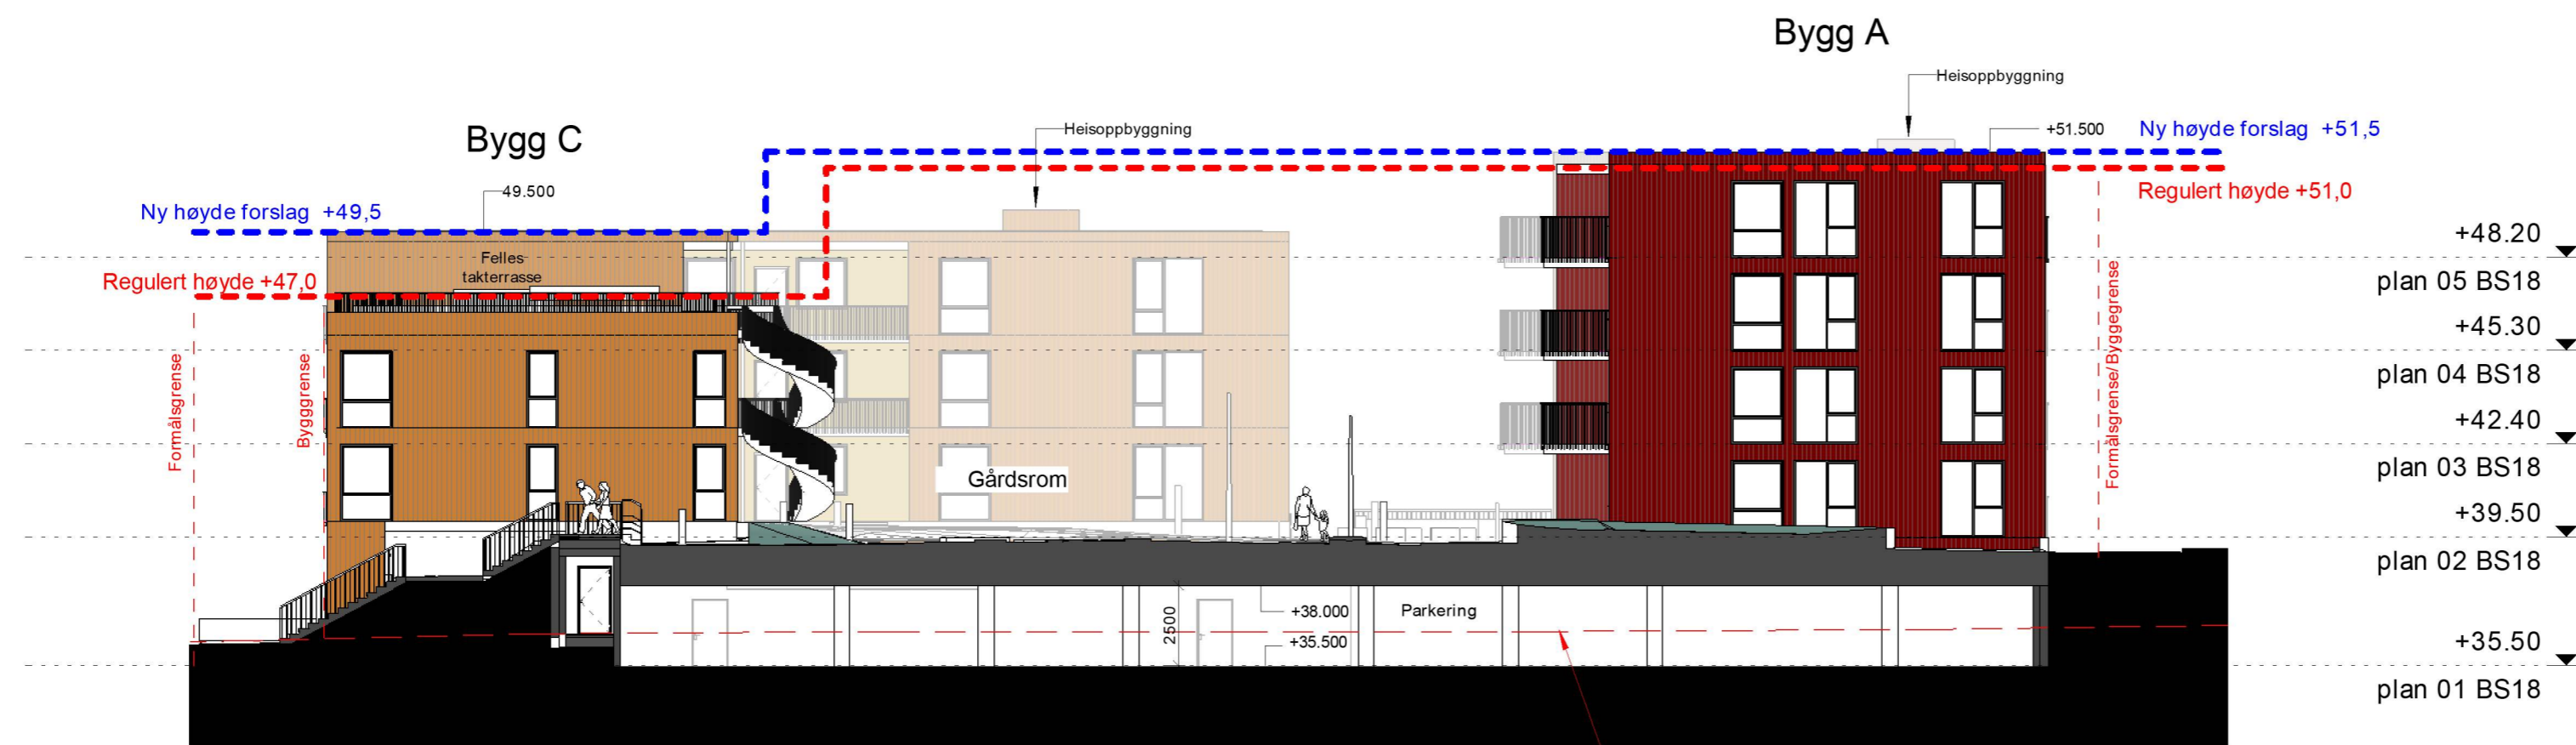


Snitt F
(Fasade øst fra gårdsrom)

Eksisterende terreng
(Gjennomsnitt planlagt terreng ligger på +37.55)




REV	BESKRIVELSE	DATO	SIGN	KNTR
LOKALISERINGSFIGUR:				
TILTAKSHAVER:		Bonava Norge AS		
		Org.nr: 946810207 Oslo Haakon VII's gate 2, 10 etg. 0161 Oslo		
ENTREPRENØR:				
Sweco Architects		Sweco Architects, TAG Nøstegaten 44, 5011 Bergen Org.nr: 894 607 262		
PROSJEKTNAMN: Kvassnesvegen				
TEGN STATUS: Søknad om rammetillatelse				FAG: ARK
KONSULENT PROSJEKTNR:	SAKSB:	TEGN:	GNR:	
T22044	30/06/2023	1:200	AN 188	
PROSJEKTNR:	TEGNINGSDATO:	MÅLESTOKK:	KONTR:	BNR:
T22044	30/06/2023	1:200	MT	66
TEGNINGSNAVN: Snitt F				
TEGNINGSNUMMER: BS18-33-102		FORMAT:	REV:	
		A2		

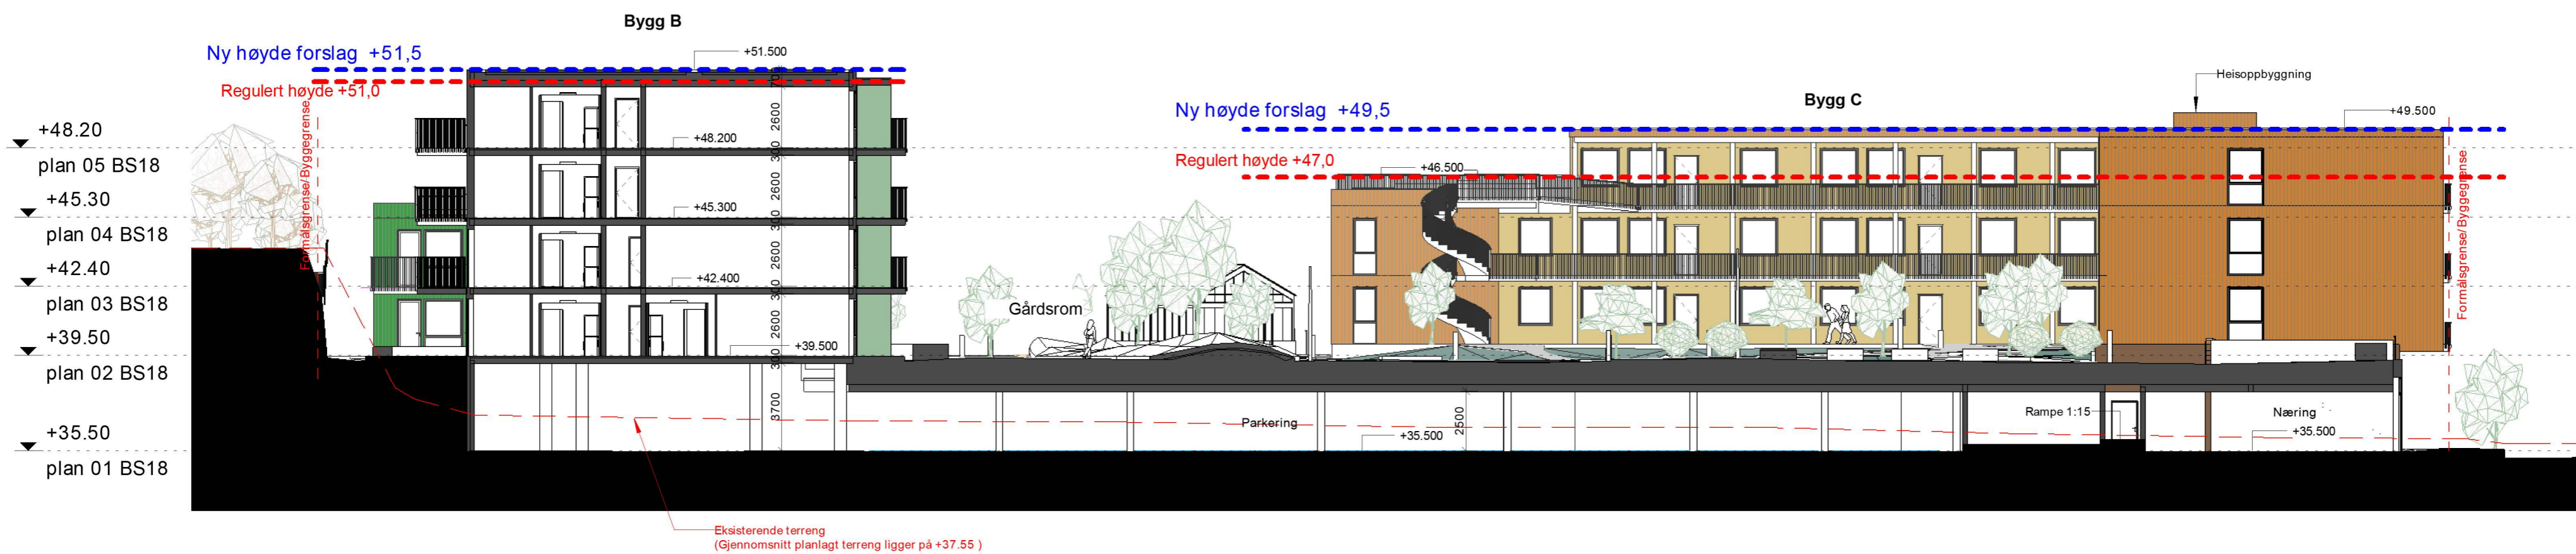

Snitt E
(Fasade nord fra gårdsrom)



Snitt G
(Fasade vest fra gårdsrom)

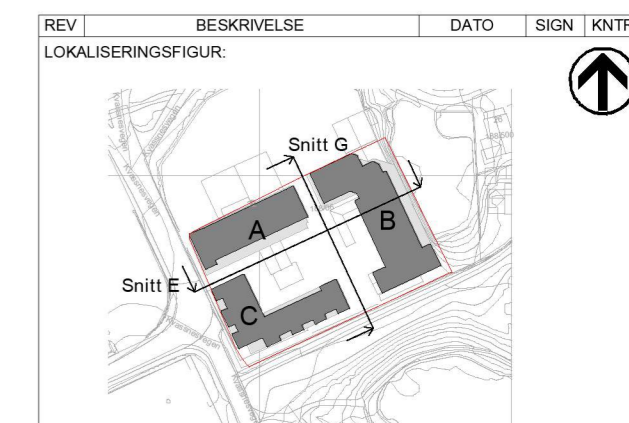

TILTAKSHAVER: Bonava Norge AS
Org.nr: 946810207
Oslo
Haakon VII's gate 2, 10 etg.
0161 Oslo

Sweco Architects
Sweco Architects, TAG
Nøstegaten 44,
5011 Bergen
Org.nr: 894 607 262

PROSJEKTNAMN: **Kvassnesvegen**

TEGN STATUS:	Søknad om rammetillatelse	FAG:	ARK
KONSULENT PROSJEKTNR:	SAKSB:	TEGN:	AN
TEGN:	188	KONTR:	MT
PROSJEKTNR:	T22044	TEGNINGSDATO:	30/06/2023
MÅLESTOKK:	1:200	BNR:	66

TEGNINGSNAVN: **Snitt G - E**

TEGNINGSNUMMER:	BS18-33-103	FORMAT:	A2
REV:			

