



A Stab As
Ulsmågvegen 7
5224 NESTTUN

Referanser:
Dykkar:
Vår: 22/4980 - 22/81163

Saksbehandlar:
Jan Roald Wolff Treni
jan.roald.wolff.treni@alver.kommune.no


Dato:
25.10.2022

Godkjent teknisk plan for VA med vilkår - Kvassnesvegen 32 BS17+BS18

Teknisk plan er godkjent med vilkår, og kan nyttast til søk om rammeløyve. Det er nokon punkt i planen som må utbetrast. Reviderte teikningar etter kommentarar i denne uttalen sendast til Alver kommune før søknad om IG. Viser til kommentarar og vilkår under.

Teikning GH01/GH02

- Merknad 3 og 5. Det kan sjå ut som at det er noen misforståingar rundt høgder på eksisterande anlegg for Vatn. Botn kum på eks. kum 44340 og kum 44335(SP) er tilnærma lik, ca. 32moh. Terrenghøgder og leidningsdjubde er litt utydeleg. Dette må tilpassast eksisterande terreng i gang og sykkelveg. Der overdekkning er iht. VA-norm.
- Vassleidning BS17 nord, må koplast i en ny kum ved H1, slik at det opprettast ringleidning. Sjå eksempel Figur 1- ringleidning.
- Vassleidninga ved H1 må også vidareførast i SKV17 så langt som vegen skal opparbeidast.

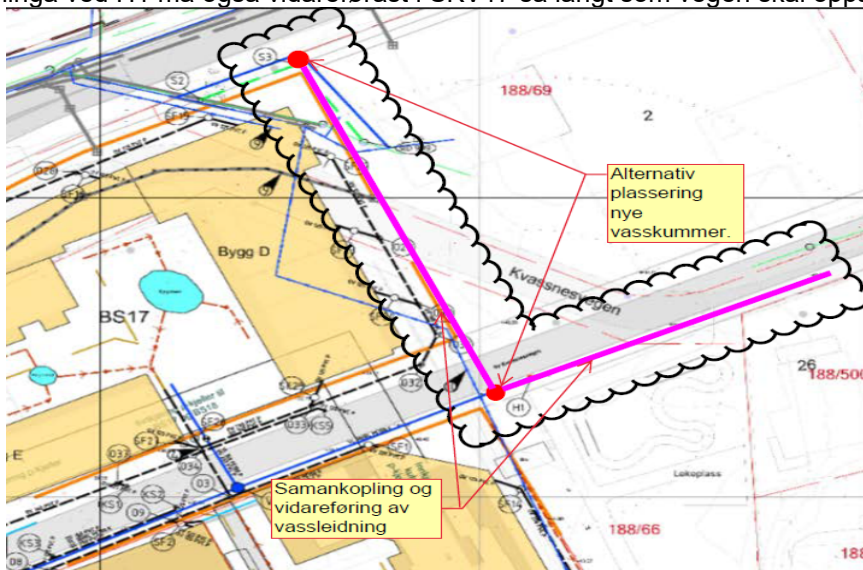

Figur 1 – Ringleidning

Vedlegg 11 GH12/13-V1 og V2

- V2, NR.5 Sluseventil med ratt. Ventil må plasserast over lufteventil. Slik at lufting fungerer sjølve om tilførsel til brannventil er stengd. Denne kanskje flyttast, dersom høgaste punkt flyttast.
- Generelt er deleliste for kum ufullstendig. I teknisk plan før søk om IG. Må det være korrekt deleliste iht, VA-norm. Sjå gjerne også pkt. 5.14 Vassverkskummar.

Vilkår

- Revisjon av teknisk plan skal godkjennast av Alver kommune før søk om IG.
- VA-anlegget skal opparbeidast iht. VA-norm for Alver kommune.
- Før søk om bruksløyve skal det liggje føre godkjent sluttdokumentasjon, samt at VA-anlegget skal være overteke av Alver kommune til eige, drift og vedlikehald.
- Sluttdokumentasjon iht:
 - Vedlegg B 5 Krav til dokumentasjon for VA-anlegg
 - Vedlegg B 2 Sjekkliste for teknisk plan og sluttdokumentasjon

Med helsing

Alver kommune Samferdsel, veg-, vatn- avløp-
forvaltning

Arne Helgesen
Avdelingsleiar

Jan Roald Wolff Treni
Rådgjevar

Dette dokumentet er elektronisk godkjent og har difor ingen signatur.

Kopi til:

Bonava Norge As
Mette Robertsen

Fantoftvegen 2 5072

Bergen

Mottakarar:

A Stab As

Ulsmågvegen 7 5224

NESTTUN