




© Denne tegning må ikke kopieres eller benyttes ved foretagender som Mesterhus Norge eller utførende tegnekontor ikke medvirker i.

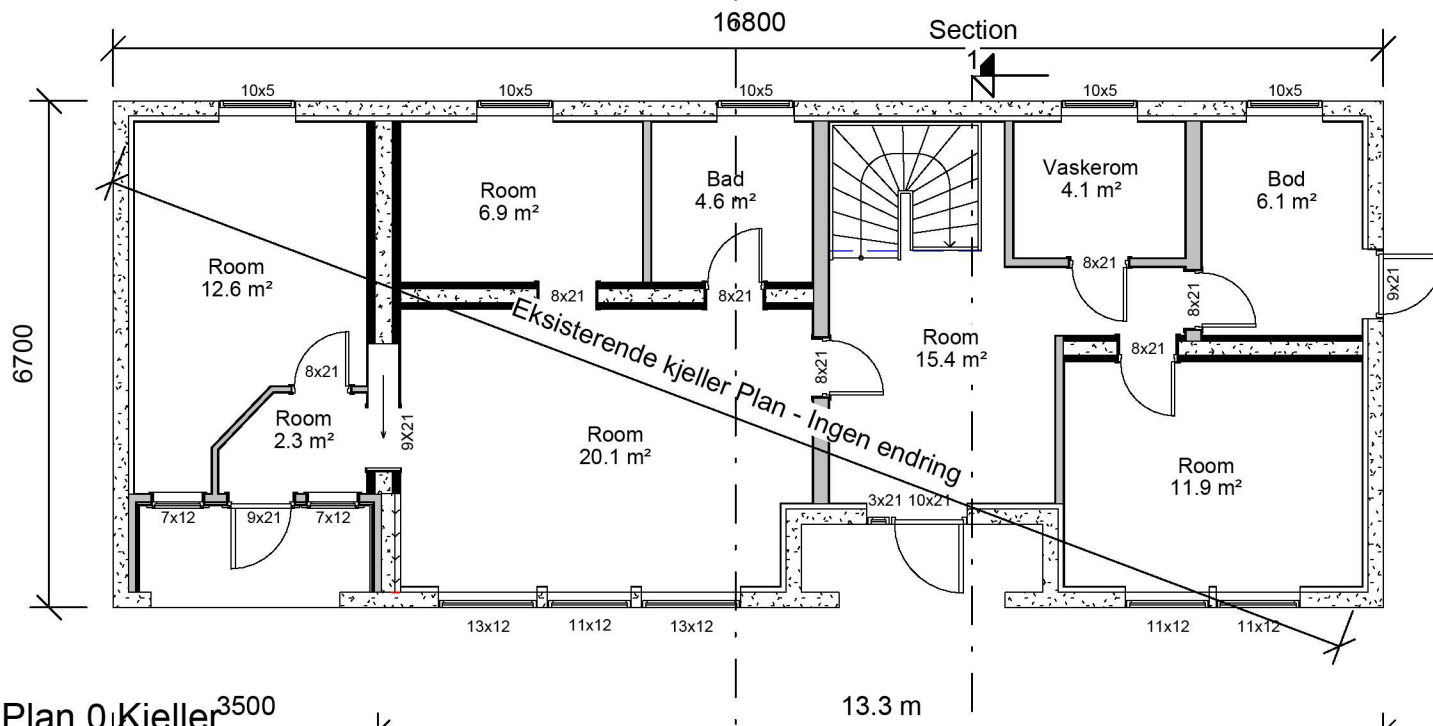


00 Plan 0 Kjeller<sup>3500</sup>

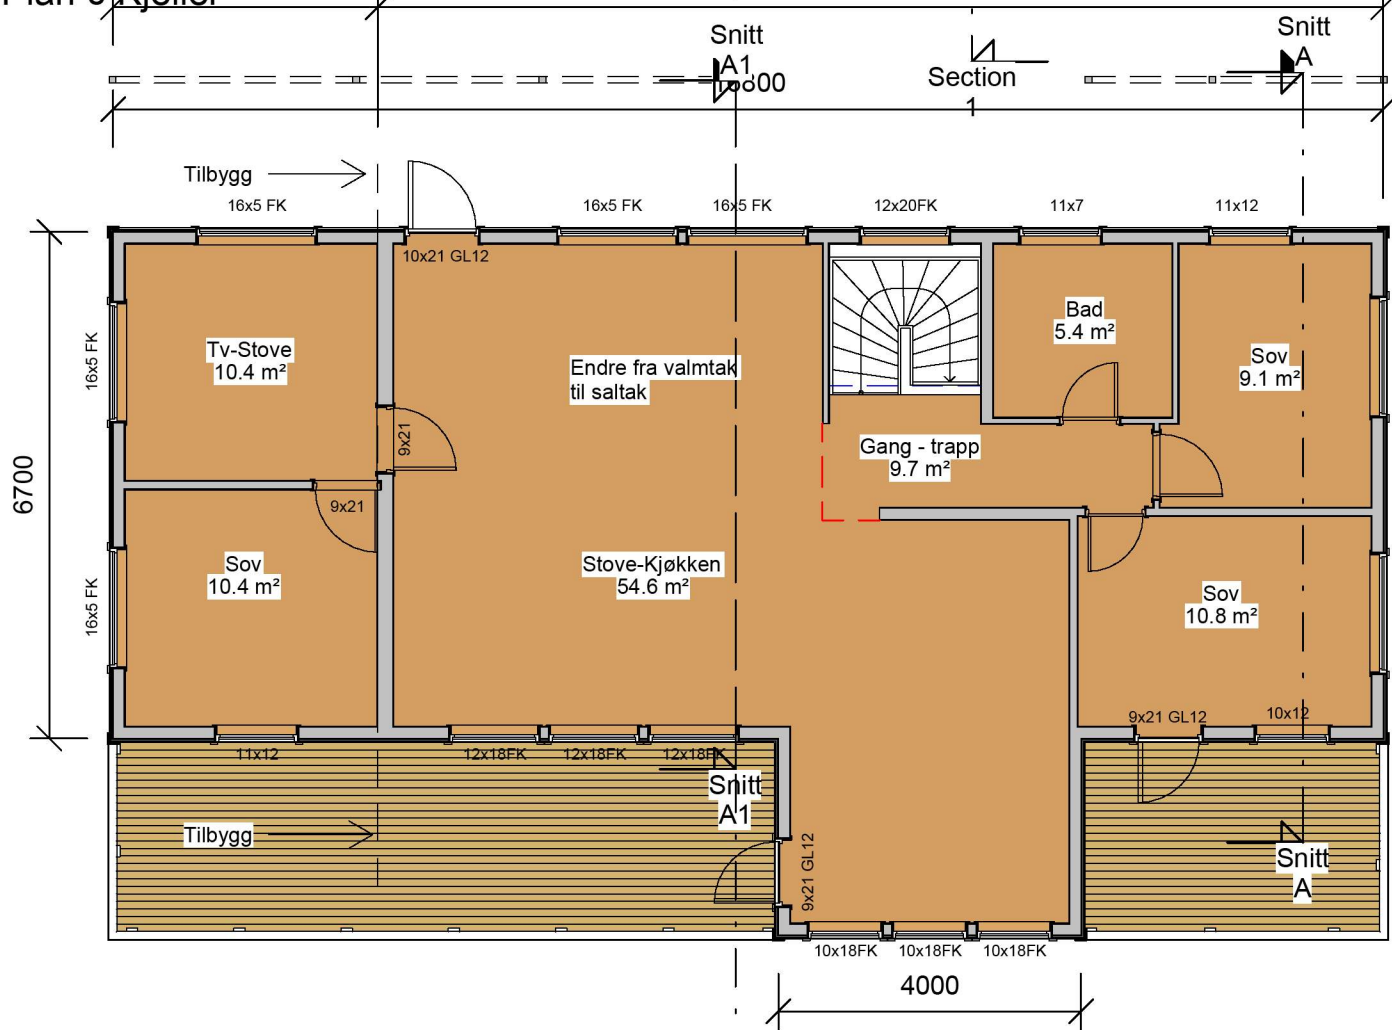

01 Plan 1 Etasje

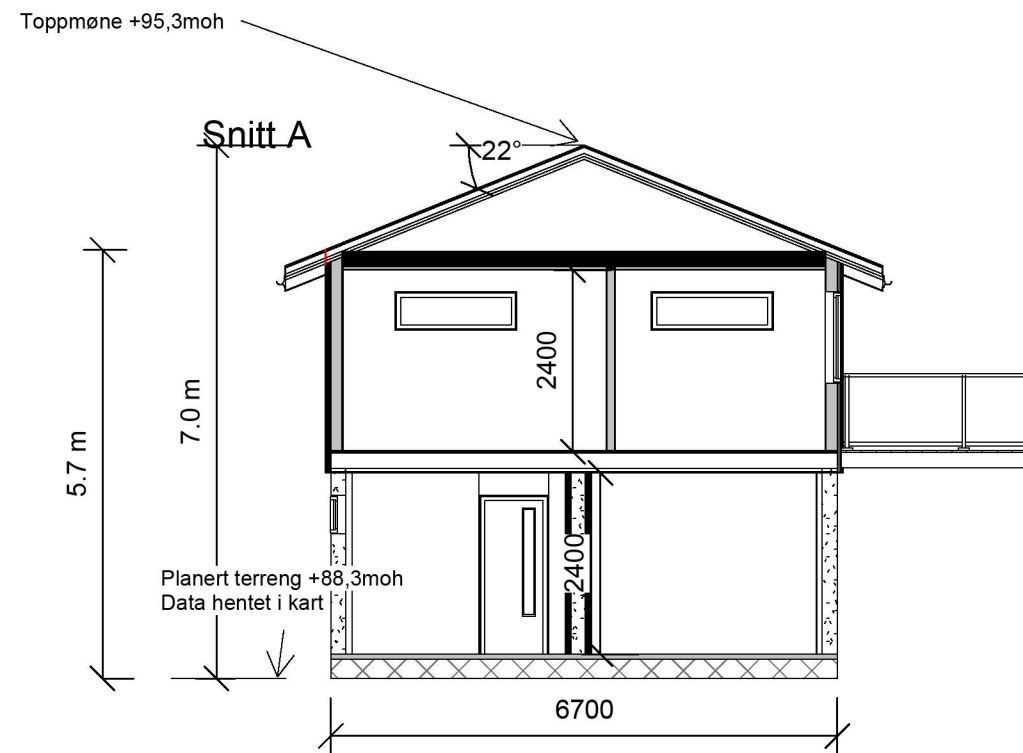

Snitt A1

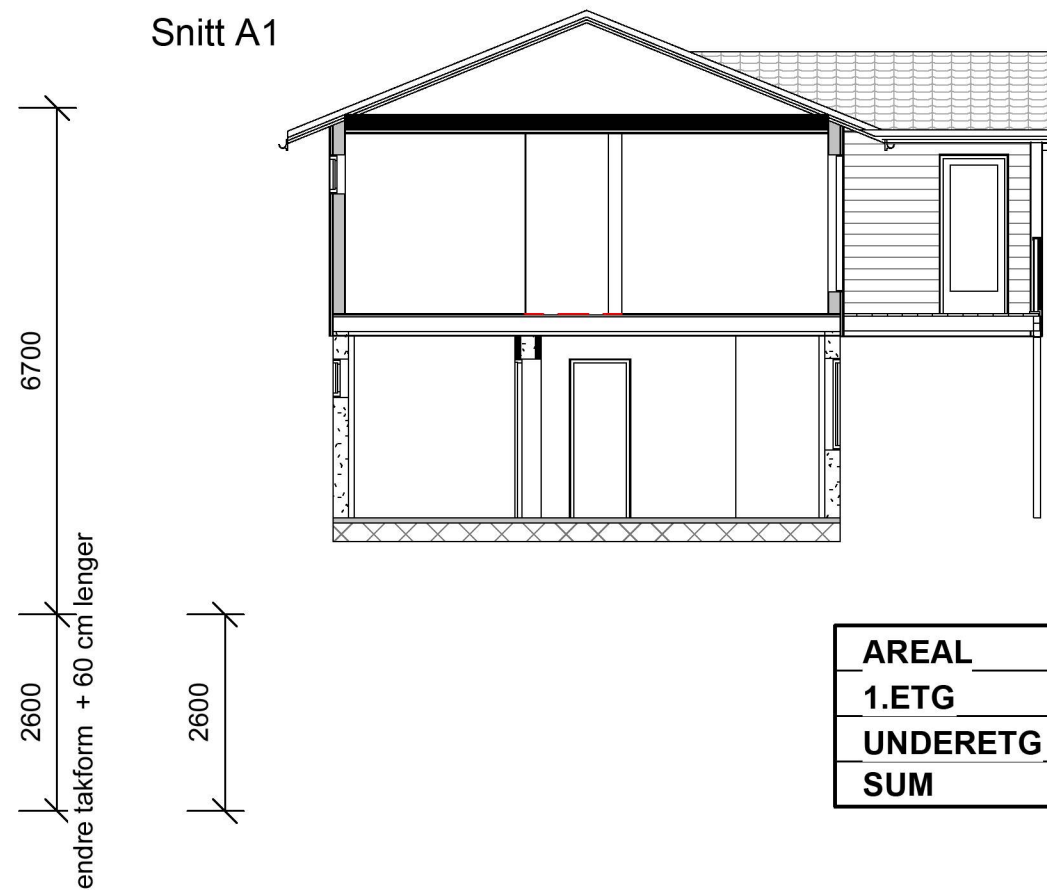

AREAL	BRA
1.ETG	114.7 m <sup>2</sup>
UNDERETG	91.5 m <sup>2</sup>
<b>SUM</b>	<b>206 m<sup>2</sup></b>

<b>BYA</b>	<b>159 m<sup>2</sup></b>
------------	--------------------------

REV.	DATO	REVISJON	SIGN.
A	30.06-23	Påsett møne og gesisms høyde	ET

**Kålås Bygg AS**  
Torvhusmyrane 2, 5913 Eikangervåg  
**MESTERHUS**

TILTAKSHAVER:	Lars Øyvind Veland
BYGGEPLASS:	Ørnova 41
G.nr/B.nr:	233/112
KOMMUNE:	Alver

TEGN, INNHOLD:	Plan og Snitt	TILTAKSART:	MÅL:
PROSJEKT:	<b>Omtegnet enebolig</b>		1 : 100
ARKITEKT:	Espen Tvedt	DATO:	14.03-23
TEGN:	ET	PROSJEKT NR:	TEGN.NR:
			<b>101</b>