

Kartvedlegg til protokoll for oppmålingsforretning

Alver Kommune

N

Eigedom
56/1

Saks nr
20231731


Oppdragnr

Rekvirent
Hundvin Åse

Forretningsdato
4/4/2023

Landmålar
Kjartan Medaas

Målestokk 1:500

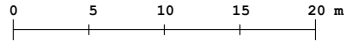

Beskriving/avtalar:

