


Fra: Nils-Andrè Kolås <kolaas86@hotmail.com>
Sendt: fredag 21. juli 2023 13:00
Til: Postmottak Alver
Emne: Landbrukskontoret Alver Kommune. Nydyrkning

Hei.
Gjelder eiendom 107/4 og 2

Sender som avtalt med Laila kart over nydyrkning på Kolås. Tegnet areal er blitt dyrket frem til nå.

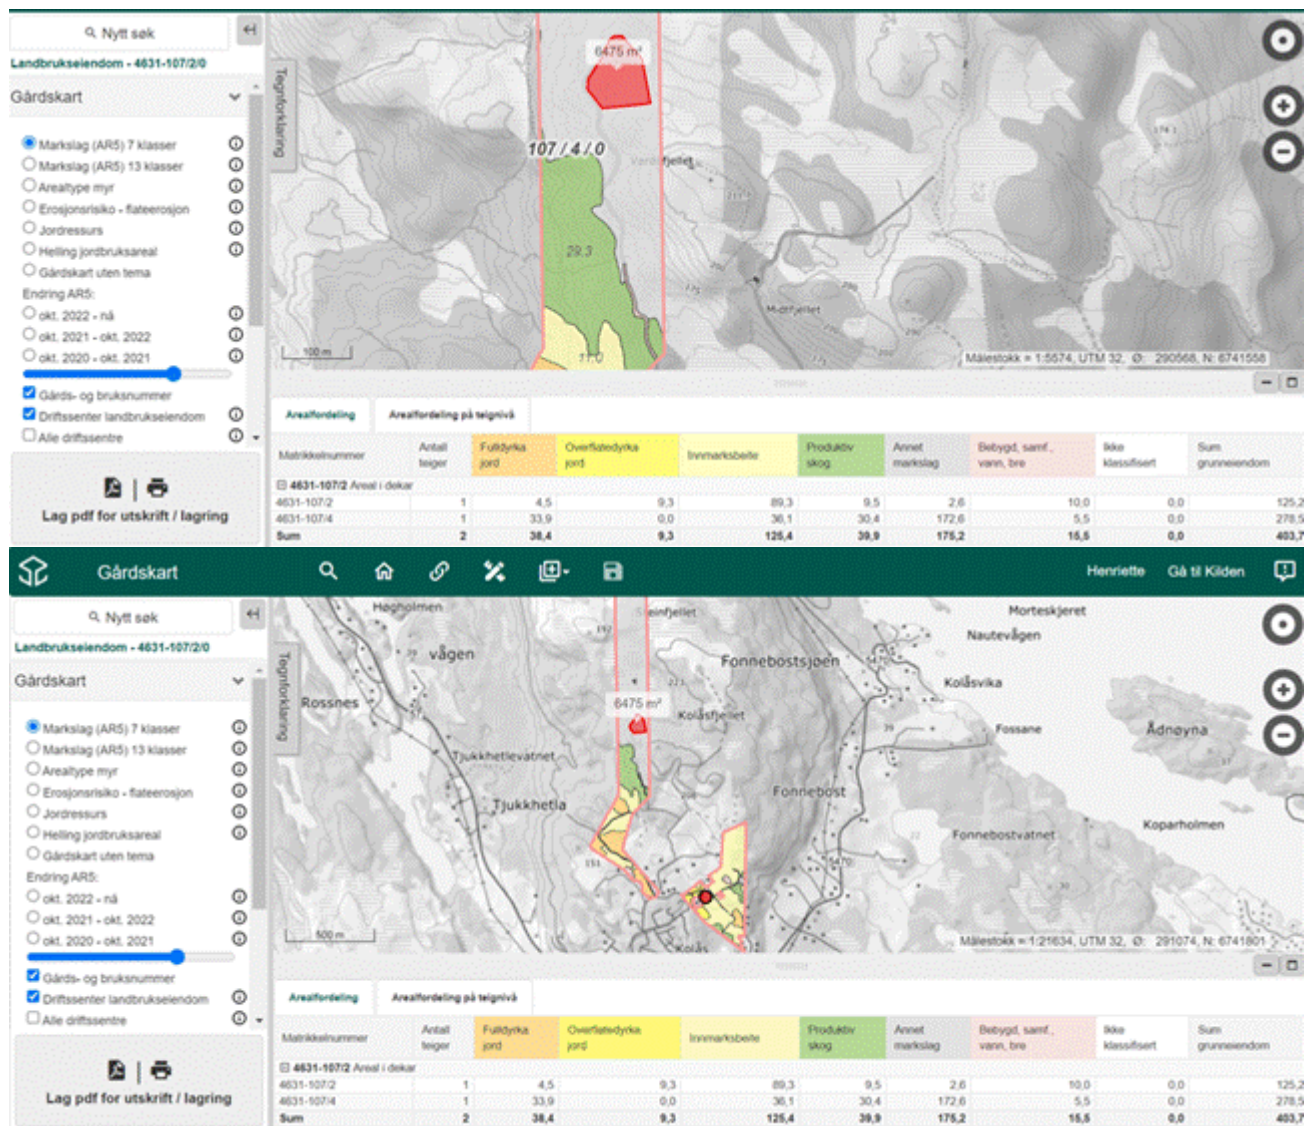

Hvis spørsmål eller trengs det mer utfyllende dokumentasjon ring 93082890
Mvh Nils Andrè Kolås.