



1 Vest
1 : 100

2	Ny dør 10x20M, erstatter eksisterende vindu			25.10.2022
1	Ny Altan. 6,7 m * 2,5 m			25.10.2022
Rev.	Revisjonen gjelder	Utført	Kontr.	Dato
Sigve Haugsdal Orresteinen 15 C		Målestokk	Dato	25.10.2022
		Tegnet	Jameson	
Ny Fasade Vest 4631-185/327		Arkstørrelse	Prosjektnr.	4222
		Tegningsnr.	Rev.	AA1101 2

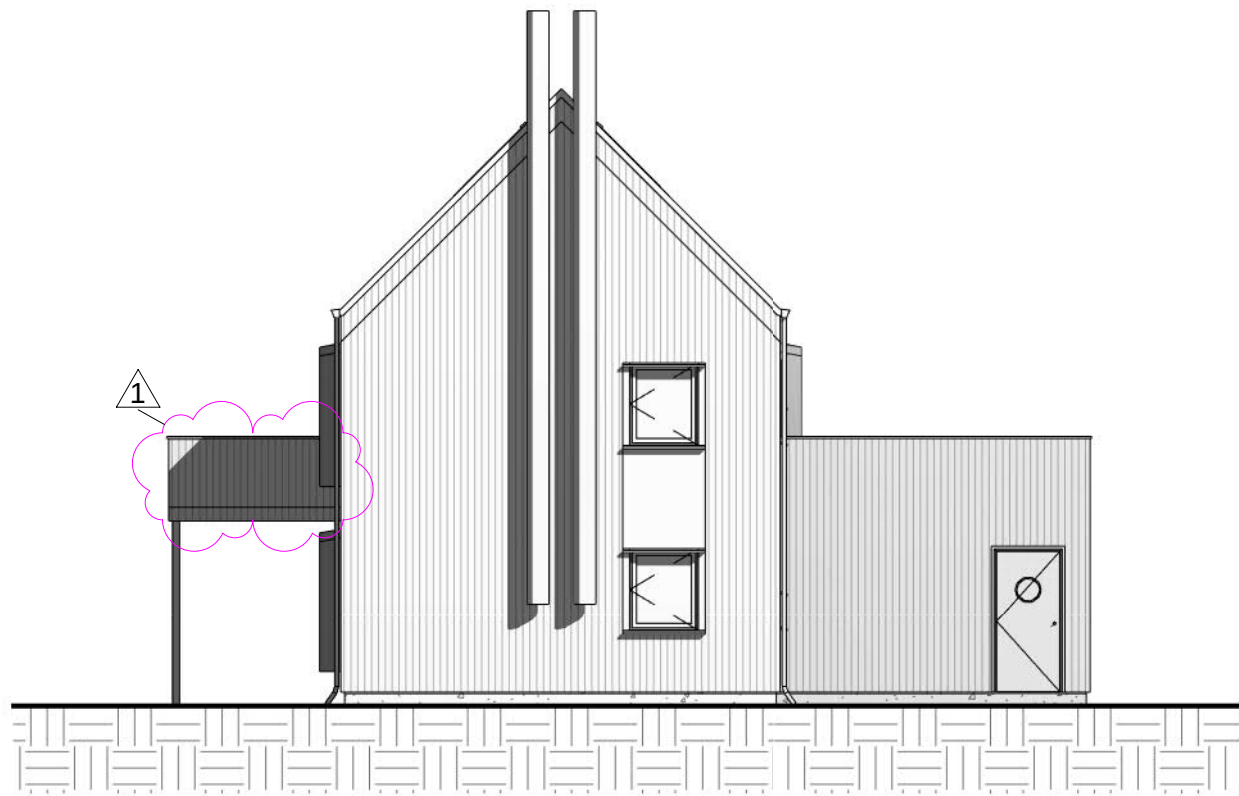



1 Sør
1 : 100

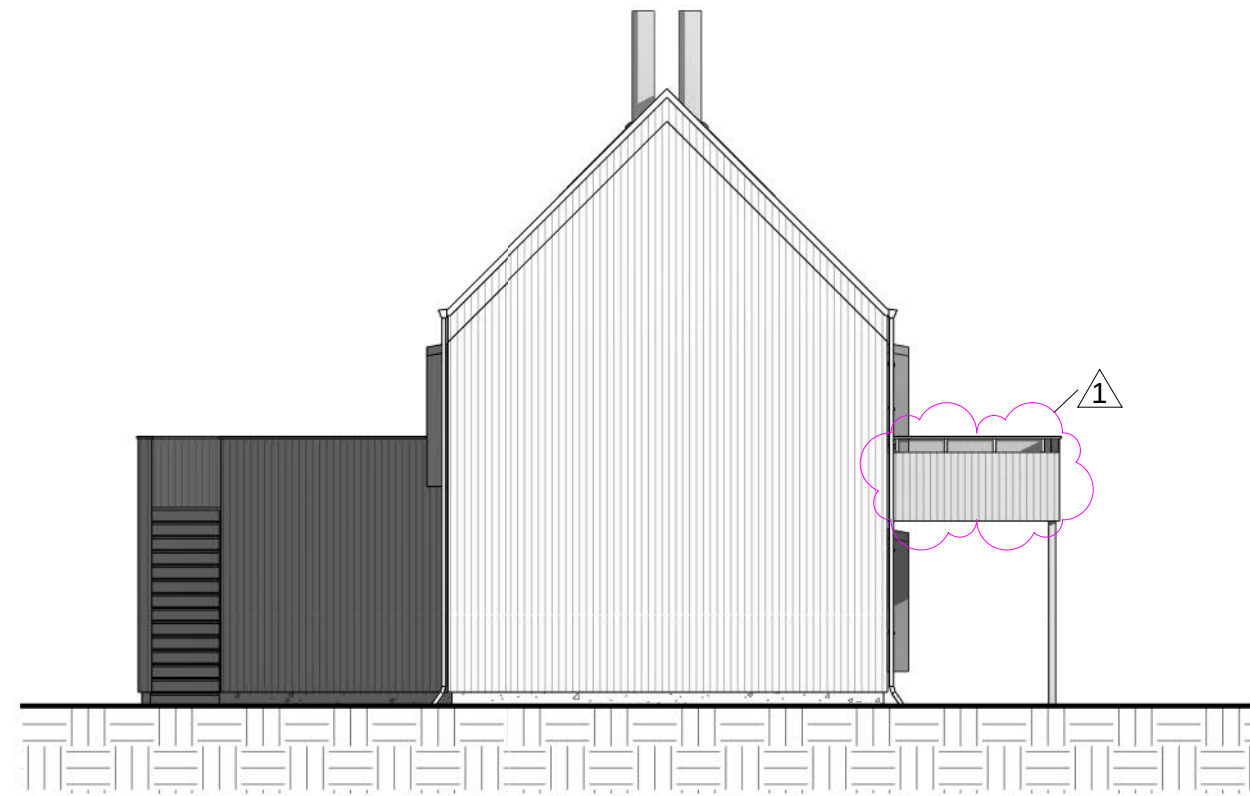

2 Nord
1 : 100



1	Ny Altan. 6,7 m * 2,5 m			25.10.2022
Rev.	Revisjonen gjelder	Utført	Kontr.	Dato
Sigve Haugsdal Orresteinen 15 C		Målestokk	25.10.2022	
		1 : 100	Tegnet	Jameson
Ny Fasade Nord & Sør 4631-185/327		Arkstørrelse	4222	
		Tegningsnr.	AA1102	Rev. 1

25.10.2022 10:29:05