

# Søknad om ferdigattest

Pbl § 21-10, SAK10 §§ 8-1 og 8-2

| Søknaden gjelder      |                              |      |          |             |                 |                      |         |
|-----------------------|------------------------------|------|----------|-------------|-----------------|----------------------|---------|
| Eiendom/<br>byggested | Gnr.                         | Bnr. | Festenr. | Seksjonsnr. | Bygningsnr.     | Bolignr.             | Kommune |
|                       | 304                          | 32   | 0        | 0           |                 |                      | ALVER   |
|                       | Adresse<br>Rotevikshaugen 18 |      |          |             | Postnr.<br>5918 | Poststed<br>FREKHAUG |         |

| Ferdigattest                                                                                    |   |
|-------------------------------------------------------------------------------------------------|---|
| Tilfredsstiller tiltaket kravene til ferdigattest?                                              | <input checked="" type="checkbox"/> Ja <input type="checkbox"/> Nei Hvis nei, fyll ut informasjonen nedenfor. |
| Det gjenstår følgende arbeider av mindre vesentlig betydning som vil bli utført innen 14 dager: | Dato   |
| Type arbeider                                                                                   |   |
| Bekreftelse på at disse arbeidene er utført vil være kommunen i hende innen:                    | Dato   |

| Oppdatert dokumentasjon                                                               |   |
|---------------------------------------------------------------------------------------|---|
| Er det foretatt ikke søknadspliktige endringer/justeringer i forhold til tillatelsen? |   |
| <input type="checkbox"/> Ja <input checked="" type="checkbox"/> Nei                   | Hvis ja, vedlegg oppdatert situasjonsplan, tegninger eller dokumentasjon som viser hva som er utført. |

| Sluttrapport for avfall                                                                  |      |
|------------------------------------------------------------------------------------------|------|
| Sluttrapport av                                                                          | Dato |
| vedlegges søknaden                                                                       |      |
| Ansvarlig søker forplikter seg til å påse at sluttrapporten blir ajourført og oppbevart. |      |
| Vedlegg nr.<br>K -                                                                       |      |

| Varmesystem                                    |                                       |                                                 |                                                   |
|------------------------------------------------|---------------------------------------|-------------------------------------------------|---------------------------------------------------|
| Energiforsyning                                |                                       | Varmefordeling                                  |                                                   |
| <input type="checkbox"/> Elektrisitet          | <input type="checkbox"/> Sol          | <input type="checkbox"/> Vannbåren gulvvarme    | <input checked="" type="checkbox"/> Ikke relevant |
| <input type="checkbox"/> Biobrensel            | <input type="checkbox"/> Gass         | <input type="checkbox"/> Vannbåren radioator    | <input type="checkbox"/> Luftoppvarming           |
| <input type="checkbox"/> Varmepumpe - luft     | <input type="checkbox"/> Olje/parafin | <input type="checkbox"/> Elektriske varmekabler | <input type="checkbox"/> Kamin/ovn/peis           |
| <input type="checkbox"/> Varmepumpe - berg/sjø | <input type="checkbox"/> Annet        | <input type="checkbox"/> Elektriske panelovner  | <input type="checkbox"/> Annet                    |
| <input type="checkbox"/> Fjernvarme/spillvarme |                                       |                                                 |                                                   |

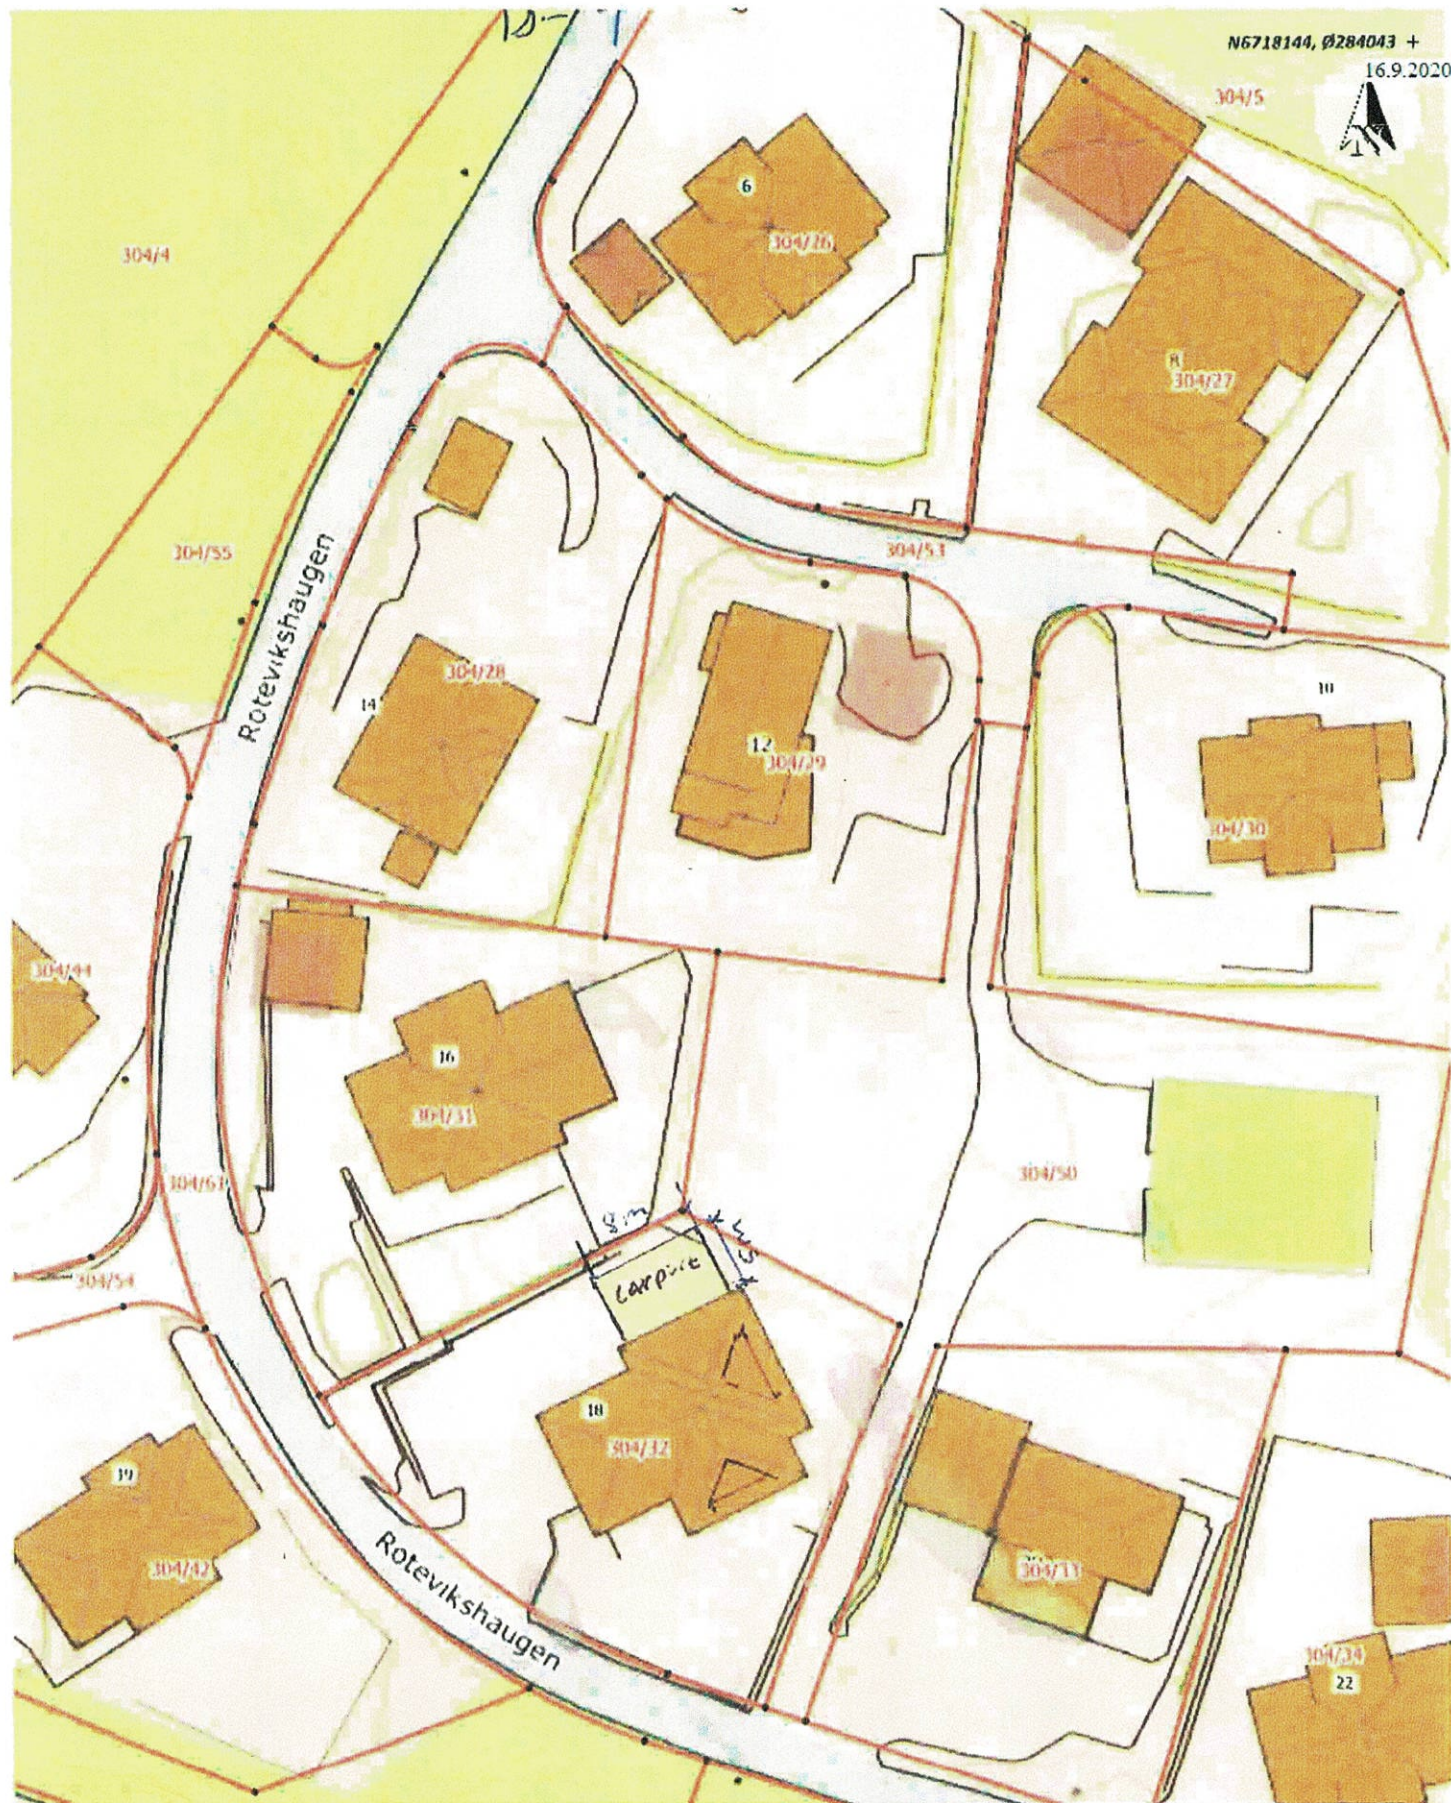
| Erklæring                |   |
|--------------------------|---|
| <input type="checkbox"/> | Det bekreftes at tilstrekkelig dokumentasjon som grunnlag for driftsfasen er overlevert byggverkets eier |

| Vedlegg                                                   |        |               |                                     |
|-----------------------------------------------------------|--------|---------------|-------------------------------------|
| Beskrivelse av vedlegg                                    | Gruppe | Nr. fra – til | Ikke relevant                       |
| Situasjonsplan, avkjøringsplan                            | D      | 1 – 1         | <input type="checkbox"/>            |
| Tegninger, plan, snitt, fasade                            | E      | –             | <input checked="" type="checkbox"/> |
| Redegjørelser/kart                                        | F      | –             | <input checked="" type="checkbox"/> |
| Gjennomføringsplan                                        | G      | –             | <input checked="" type="checkbox"/> |
| Sluttrapport for avfallsplan og miljøsaneringsbeskrivelse | K      | –             | <input checked="" type="checkbox"/> |
| Boligspesifikasjon i matrikkelen                          | H      | –             | <input checked="" type="checkbox"/> |
| Uttalelser fra andre offentlige myndigheter               | I      | –             | <input checked="" type="checkbox"/> |
| Andre vedlegg                                             | Q      | –             | <input checked="" type="checkbox"/> |

| Underskrifter                                              |             |                                                                |              |
|------------------------------------------------------------|-------------|----------------------------------------------------------------|--------------|
| Ansvarlig søker for tiltaket (for tiltak etter pbl § 20-1) |             | Tiltakshaver (bare for tiltak uten ansvarlig søker pbl § 20-4) |              |
| Foretak                                                    |             | Navn<br>Jan Kenneth Raun                                       |              |
| Kontaktperson                                              | Telefon     | Kontaktperson                                                  | Telefon      |
|                                                            |             |                                                                | +47 45280814 |
| E-post                                                     | Underskrift | E-post                                                         | Underskrift  |
| Jan.Raun@gmail.com                                         |             | <jan.raun@gmail.com>                                           |              |
| Dato                                                       |             | Dato                                                           |              |
|                                                            |             | 08.08.23                                                       |              |
| Gjentas med blokkbokstaver                                 |             | Gjentas med blokkbokstaver                                     |              |
| Jan Kenneth Raun                                           |             | JAN KENNETH RAUN                                               |              |



Situasjonskart - Gnr 304 Bnr 32  
 Sit. plan for tilbygg og fasadeendringer

Dato: 24-08-2020

Ndigi.no

Målestokk: 1:500

15m