


Vedlegg nr. 1

Melding om tilbygg uttatt soknadsplikt.  
Brorakastet 54, 5911 Alversund  
Grunnlagt

15.8.2023

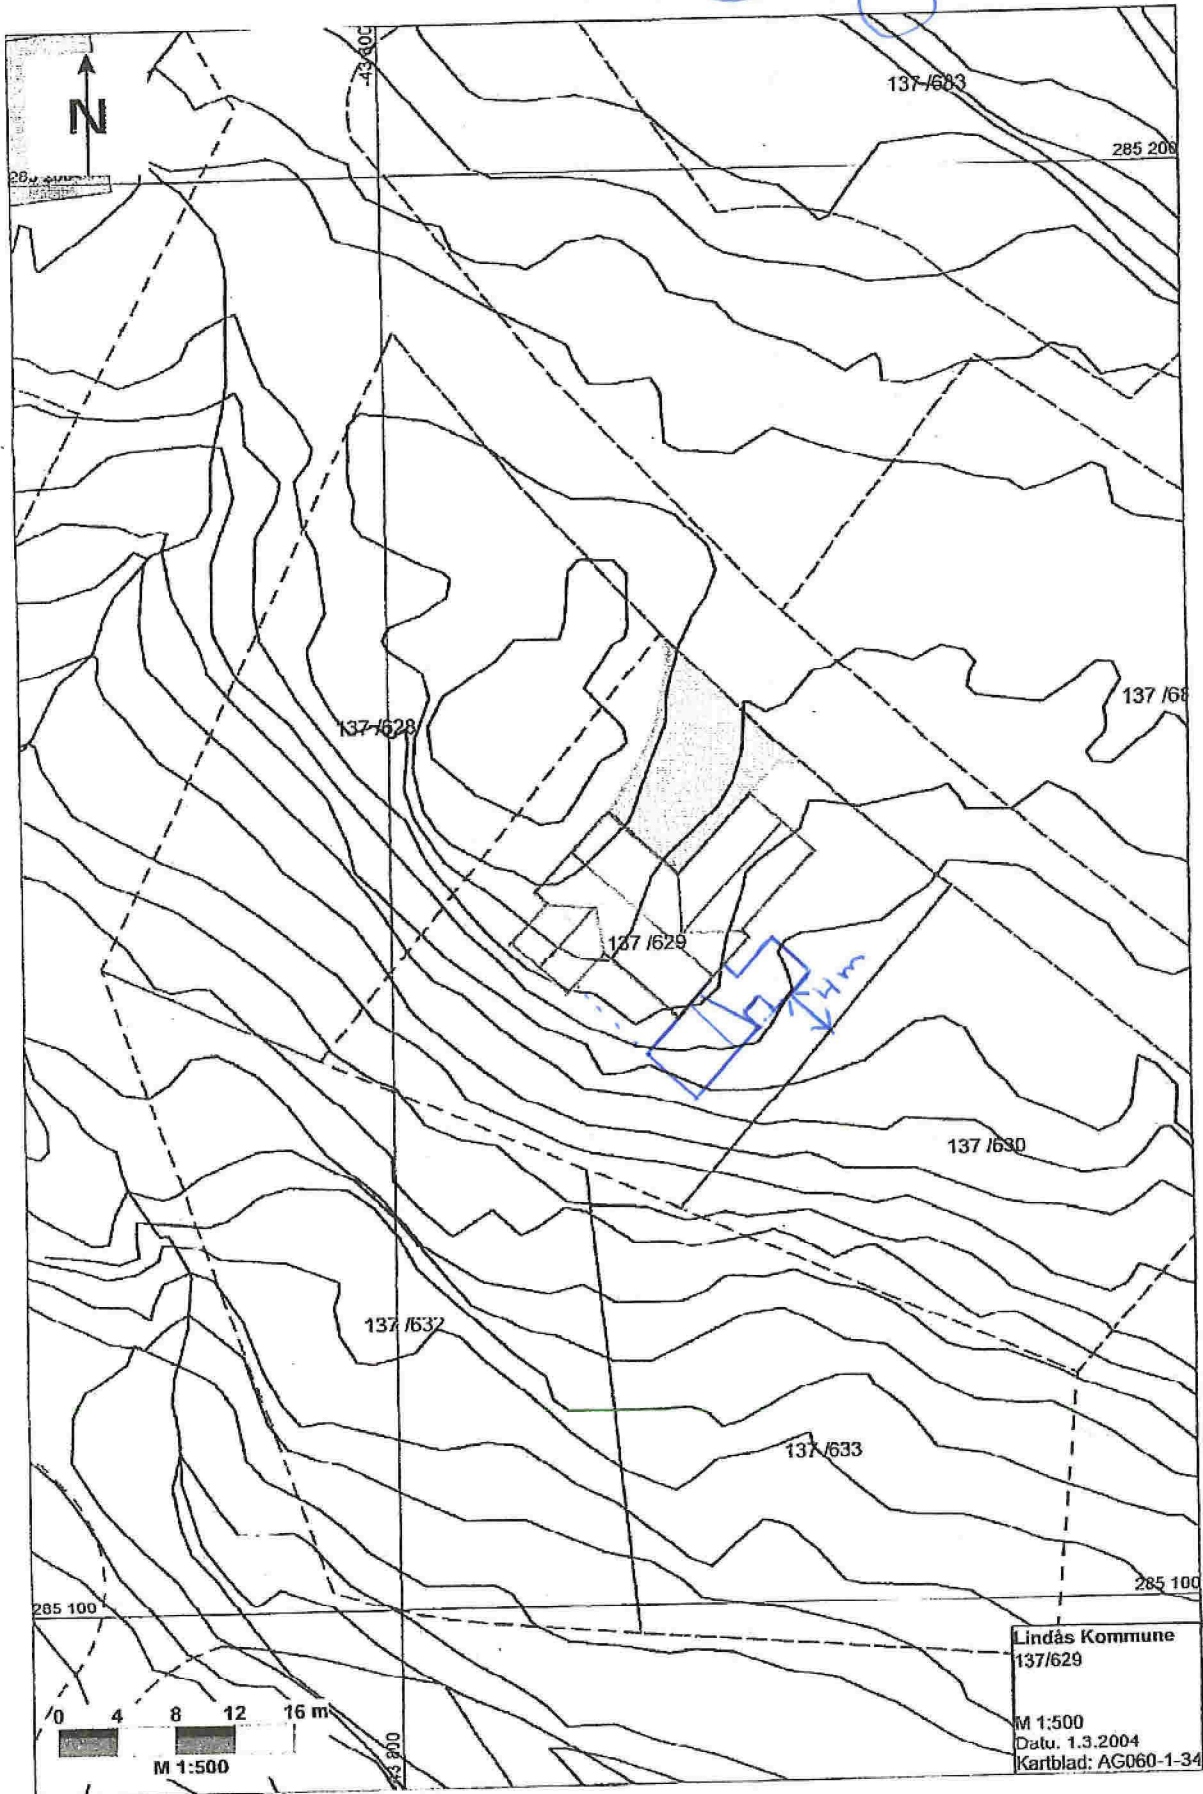

# Vedlegg nr 2

Melding om tilbygg utenatt søknadsplikt  
Brønøskaret 54, 5911 Alversund

Gunn-Dalby

