


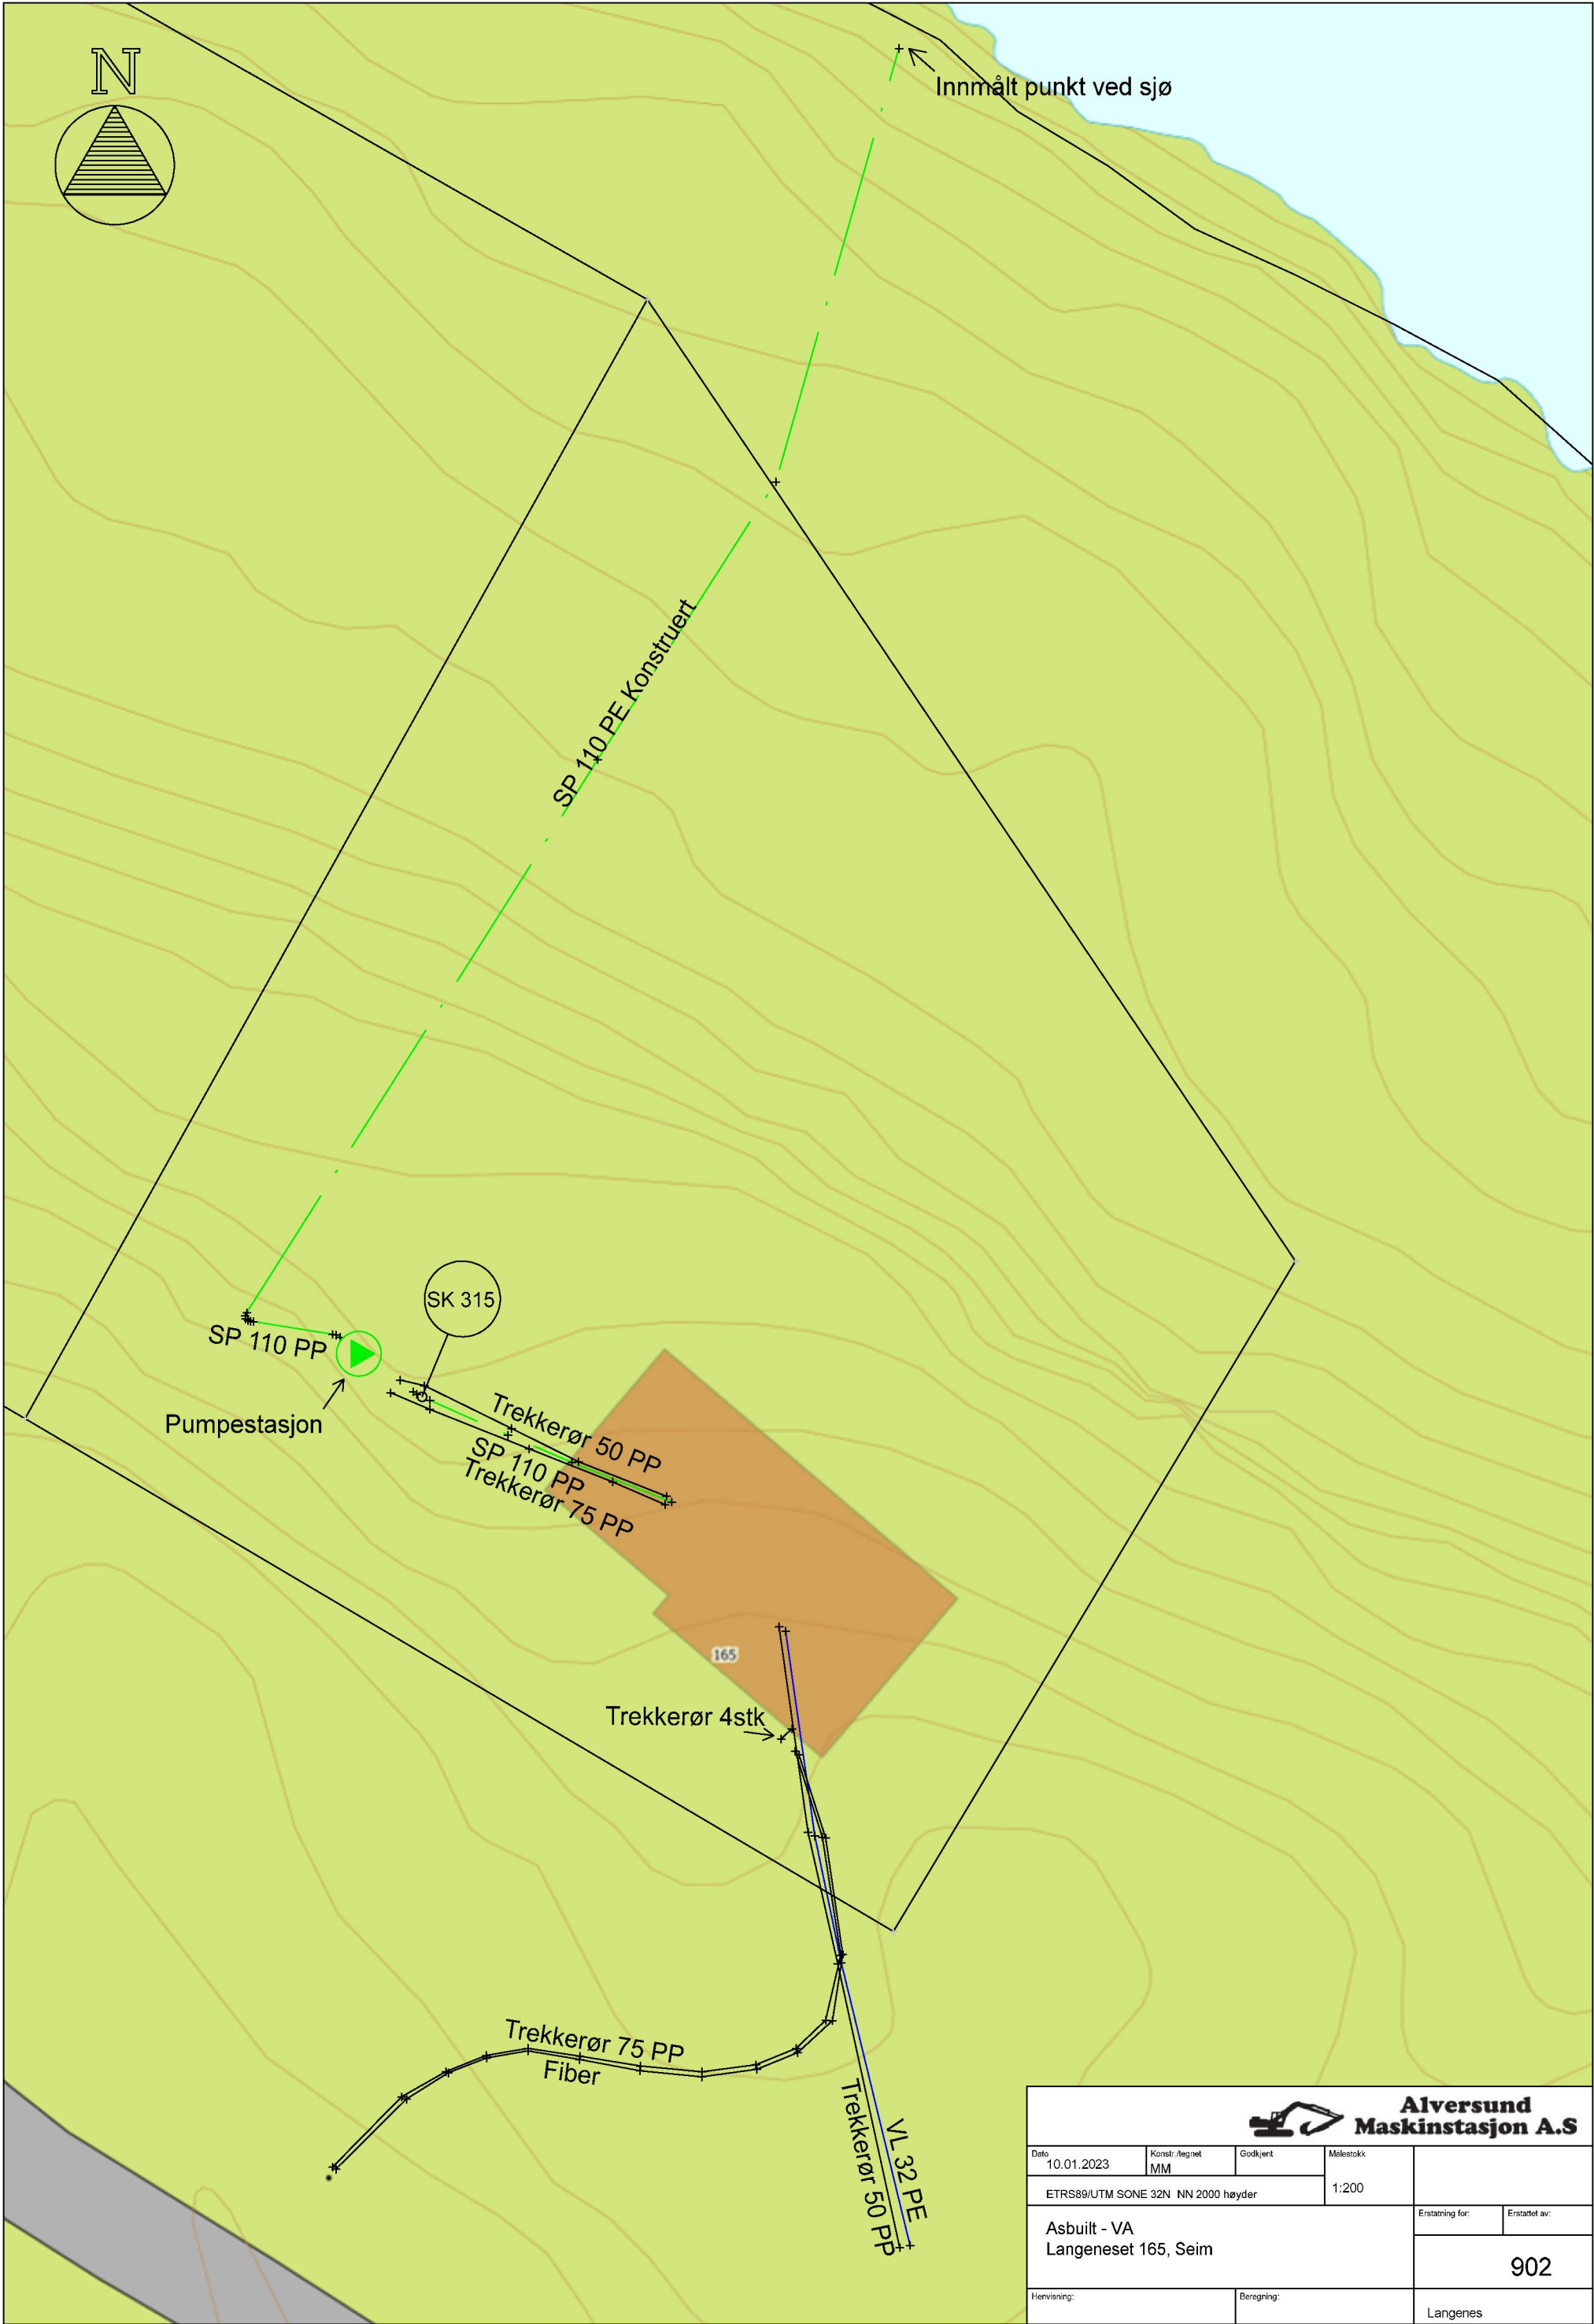

Alversund Maskinstasjon A.S				
Dato	Konstr./egnet	Godkjent	Målestokk	
10.01.2023	MM		1:200	
ETRS89/UTM SONE 32N NN 2000 høyder				
Asbuilt - VA			Erstattet for:	Erstattet av:
Langeneset 165, Seim				902
Henvisning:		Beregning:	Langenes	