




Fasade mot vest

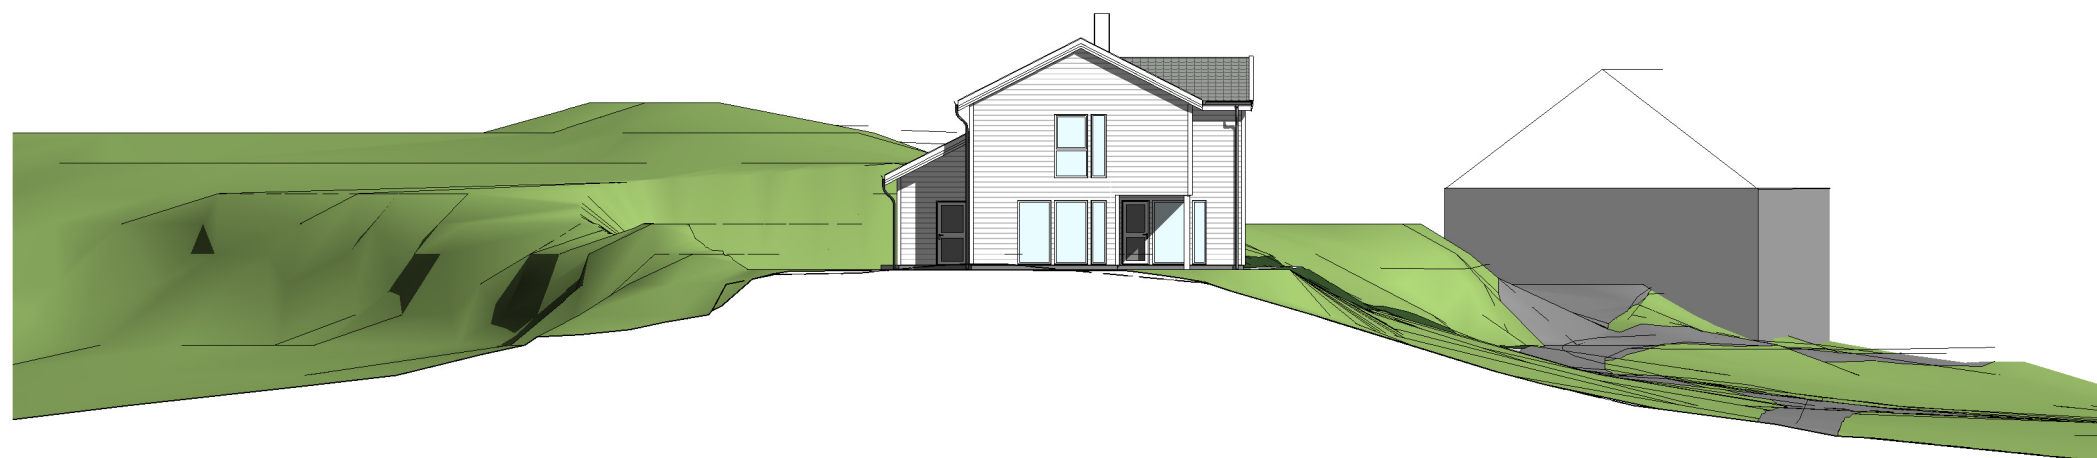

Fasade mot nord

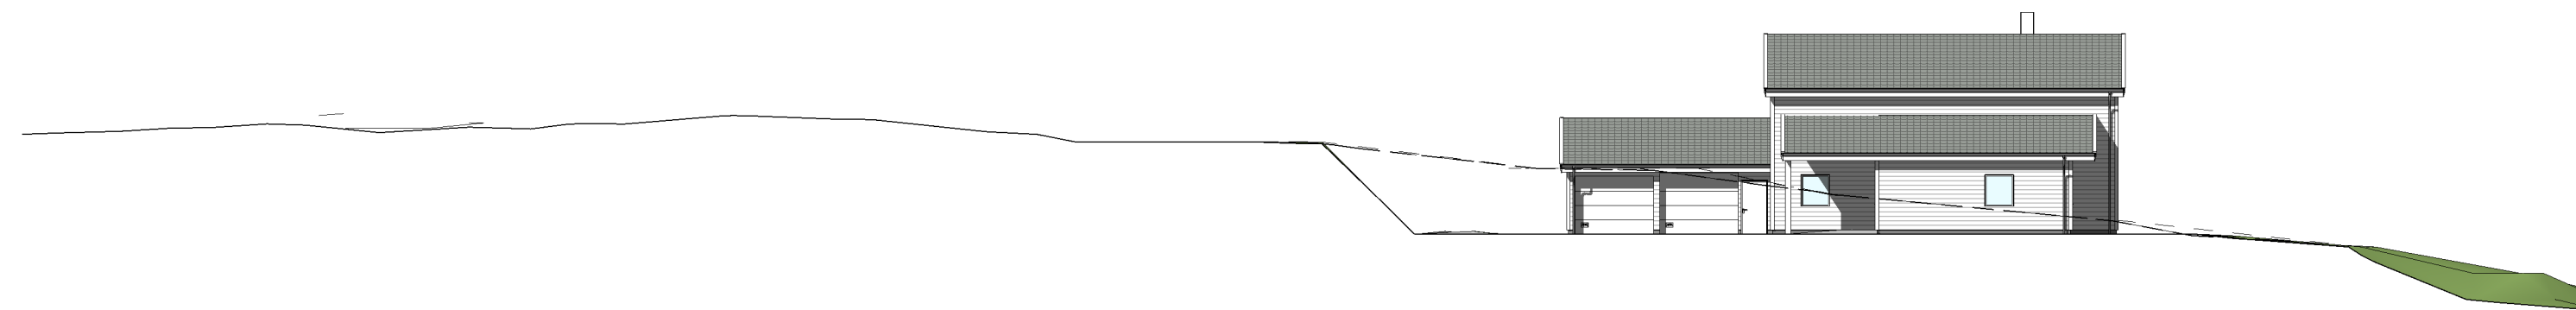

Fasade mot øst

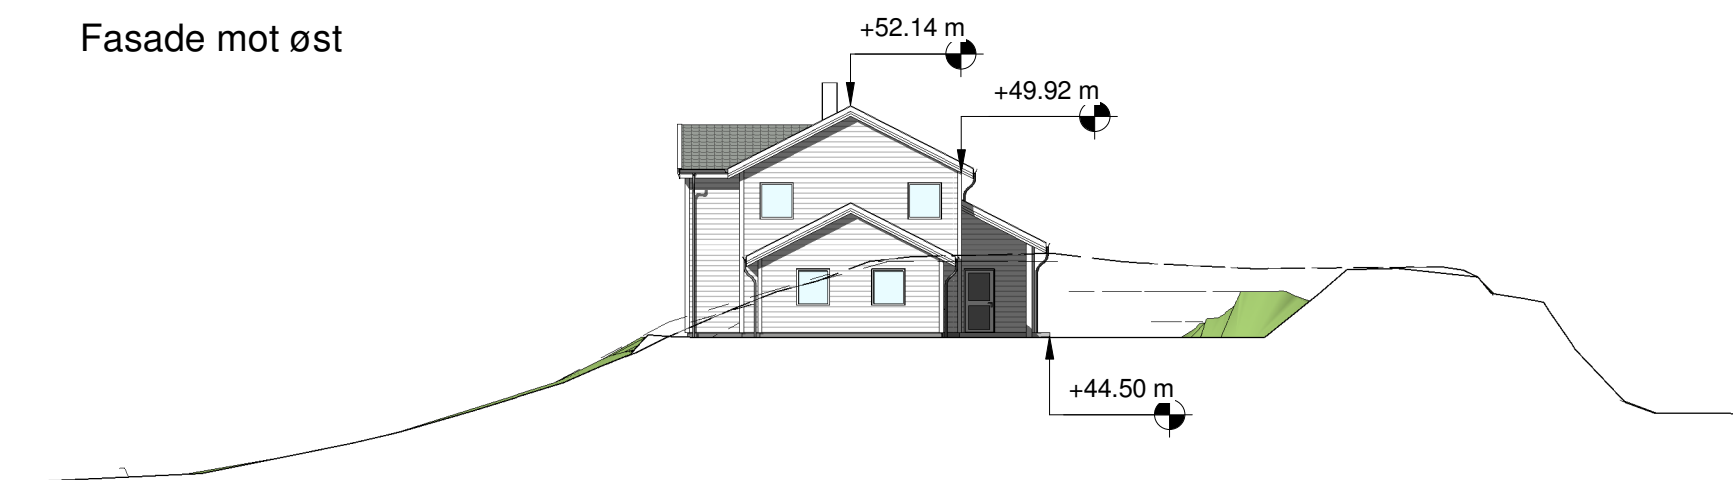

Fasade mot sør

Rev H: Planeringshøyde rundt boligen er senket 0,5 m til kote +44,5 moh  
 Etter justering av etasjehøyder er boligen blitt ca. 20 cm høyere. Mønehøyde på den ferdige boligen ligger derfor 30 cm lavere enn omsøkt.

**Nytt våningshus**

Gnr 93 Bnr 1+10, Hettehovde  
 Alver kommune  
 P. nr. 1711

**Fasader**

SØKNAD OM FERDIGATTEST  
 Trine Vikebø Myklebust og Jarle Konglevoll  
 Konglevoll 29, 5956 Hundvin

Mål 1 : 250 / A3
Tegn.nr A301
Rev H
Dato 17.07.2023

**Arkitekt Mette Kyed Thorson**

Sivilarkitekt MNAL Medlem av Arkitektbedriftene Org.nr 987 788 682  
 Kvalen 16, N-5955 Lindås Tlf +47 901 48 834 mktho@online.no