


Y 284000


Y 284025

**Innmåling garasje,takflate
Rotvikshaugen 8
Alver Kommune**

X 6718150

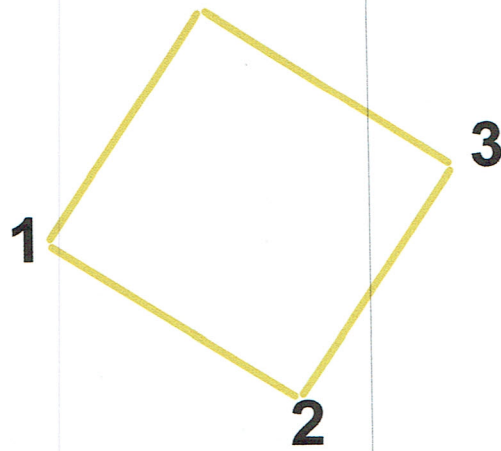

X 6718125

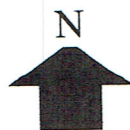

Innmåling garasje,takflate,Rotvikshaugen 8
Gnr.304 Bnr. 27, Alver Kommune.
Dato: 14/08/23

Målestokk 1:250

Innmålingstjenester as *Kjerck & Madisen*

304-27

-03 TTTTTTTTTT KKKKKKKK HHH.HHHH VVV.VVVV AAAA.AAA SS.SSS Bk MMMMMMMM
-04 TTTTTTTTTT KKKKKKKK HHH.HHHH DDDD.DDD AAAA.AAA SS.SSS Bk MMMMMMMM
-05 PPPPPPPPPP KKKKKKKK XXXXXXXX.XXX YYYYYYY.YYY ZZZZ.ZZZ Bk MMMMMMMM
-06 PPPPPPPPPP KKKKKKKK PPPPPPPP.PPP AAAAAAA.AAA ZZZZ.ZZZ Bk MMMMMMMM
-07 PPPPPPPPPP KKKKKKKK dXXXXXXXX.XXX dYYYYYY.YYY dZZZ.ZZZ Bk MMMMMMMM
-08 Epi E1 E2 E3 E4
-09 Pi Sammenheng FF MMMMMMMM
-00 Leica Geosystems AG
-00 Instrument: GX1230 GG Måledato: 14.08.2023
-00 Målejobb: 304-27 Operatør:Kjersti K.Madsen
-00 Jobbeskrivelse:inm takutstikk på garasje.304/27 Rotvikshaugen 8
-00 Alver Kommune
-00 Målt i euref89 NN2000
09_91
05_1 5001 6718135.645 284014.321 27.835 0.027
05_2 5001 6718130.266 284022.612 27.834 0.030
05_3 5001 6718138.084 284027.772 27.845 0.038
09_99

Innmålingstjenester A/s
14.8.23.
Kjersti K. Madsen