


17.4.2023

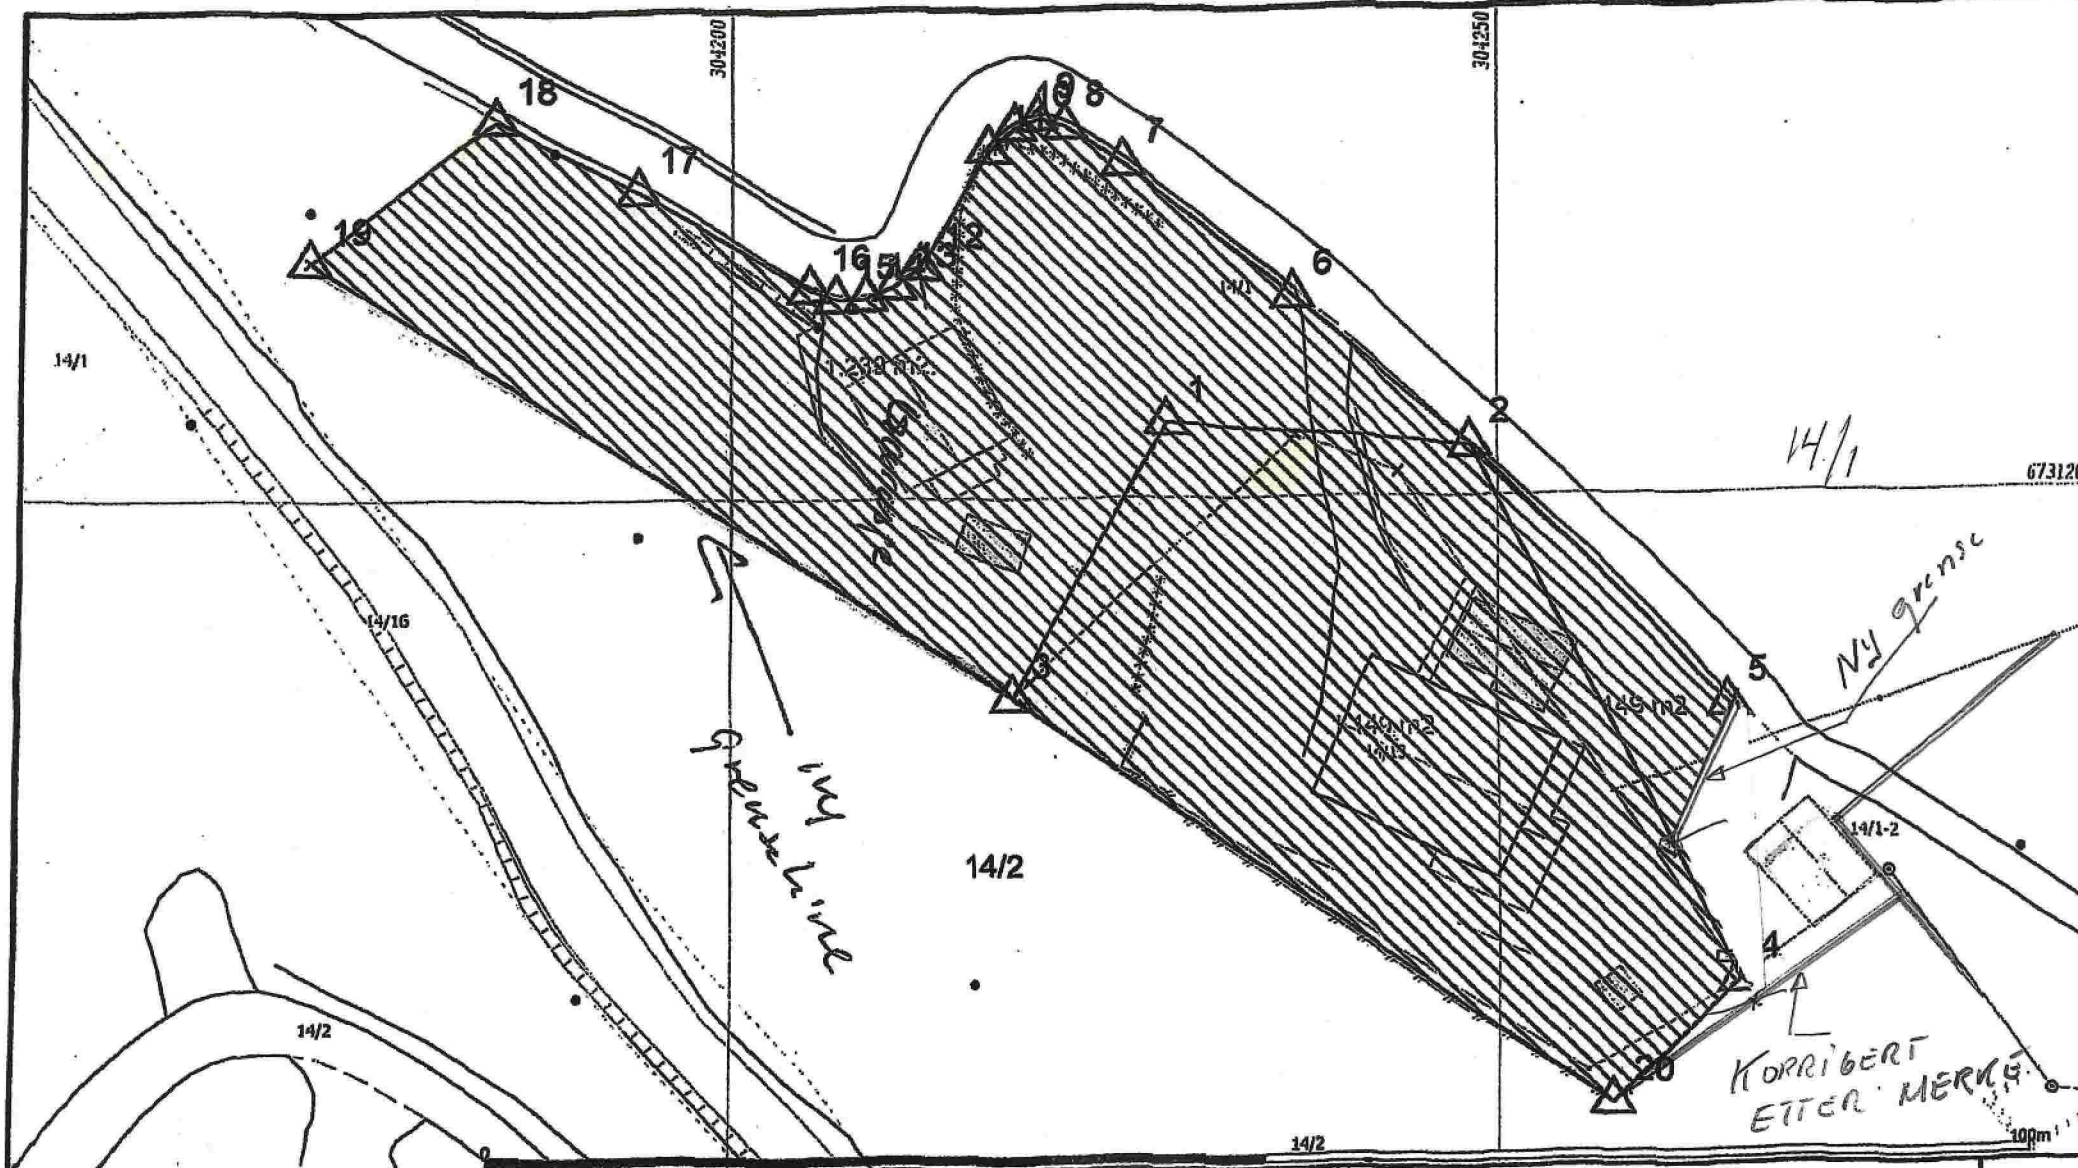

	Målte Grenser		Våningsstus
	Registrerte Grenser		Storre bustader
	Udefinert grense		Hytteferiethus
	Terrengmålte grense		Garasje/Vihus
	Konstruert grensepunkt		Industribygg
	Bolig		Andre bygg
	Bustad m/efelighet		

Enlignenhet og høyder må oppfattes som orienterende.
 Koordinatsystem: EUREF89 - SONE 32 (EPSG:25832)
 Høydesystem: NN 2000 høyder (EPSG:6941)



Alver kommune
 Kart og Oppmåling
 Grunnkart. HYTTETOMT.

Dato: 2022.06.02
 Sign: SDO

G.nr. 14, b.nr.13.

