



D1

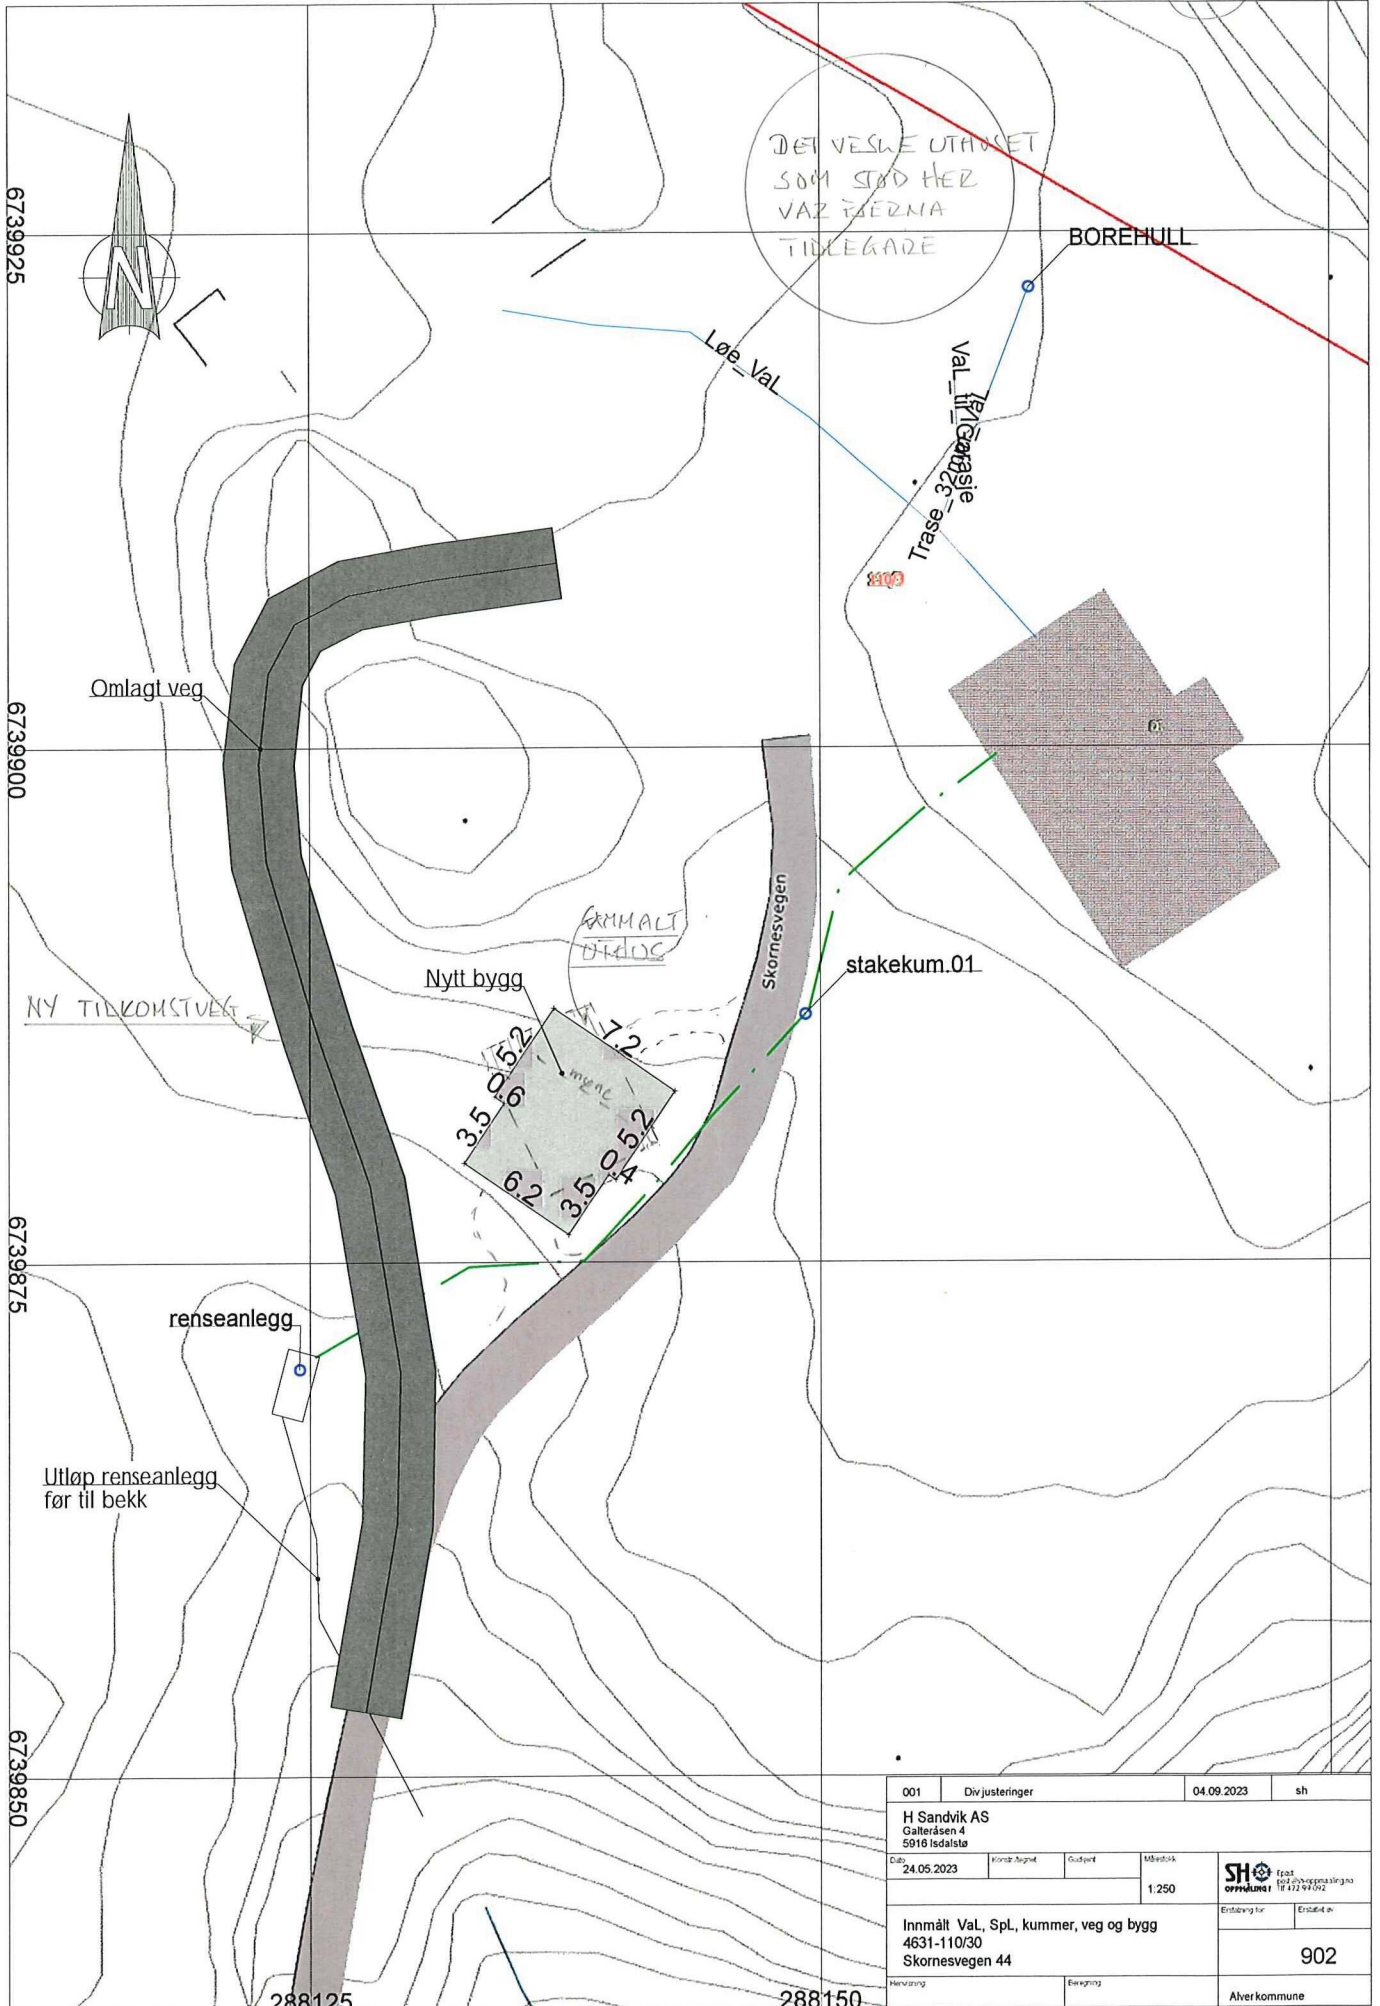

DET VESLE UTHUSET
SOM STOD HER
VÅR TÆRMA
TILLEGGE

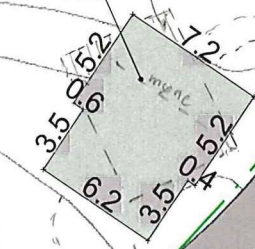

001	Div justeringer	04.09.2023	sh
H Sandvik AS Galleråsen 4 5916 Isdalstø			
Dato:	24.05.2023	Worsk. tegnet	Gudpest
Målestokk	1:250	SH OFFISINER	
Innmålt Val, Spl, kummer, veg og bygg 4631-110/30 Skornesvegen 44			902
Planering	Bygging	Ålve kommune	