

## Søknad om seksjonering

<b>Tinglysingsrekvirenten (kommunen)</b>		
Kommunen skal fylle ut dette feltet og sende skjemaet til Kartverket.		
Kommunens navn <i>Alver</i>	Kommunens adresse <i>postboks 4, 5906 Frekhaug</i>	Kontaktperson <i>A.M. Gullbrå</i>

<b>1. Opplysninger om innsenderen</b>			
Feltet skal fylles ut av den som sender inn søknaden til kommunen. Dette kan være den som eier eiendommen (hjemmelshaveren), men også en advokat eller annen med fullmakt fra hjemmelshaveren(e).			
Navn <i>ADVOKAT IRMELV BRANDT LUNDØY</i>	Fødselsnr./Org.nr. <i>968528343</i>	E-postadresse <i>il@prcto.no</i>	
Adresse <i>strandgaten 14</i>	Postnummer <i>5013</i>	Poststed <i>Bergen</i>	Telefonnummer <i>41203600</i>

<b>2. Opplysninger om eiendommen</b>				
Kommunenr. <i>4631</i>	Kommunens navn <i>Alver</i>	Gårdsnr. <i>137</i>	Bruksnr. <i>63</i>	Festenr.

<b>3. Hvem eier/fester eiendommen? (Hjemmelshaver(e))</b>		
Fødselsnr./Org.nr. (11/9 siffer)	Navn	Eierandel (oppgis som brøk)
<i>918944761</i>	<i>MGA EIENDOM AS</i>	<i>1/1</i>

<b>4. Søknad (ønsket oppdeling av eiendommen)</b>																			
Eiendommen søkes oppdelt i eierseksjoner slik det fremgår av fordelingslisten nedenfor.																			
Dersom eiendommen ønskes oppdelt i flere enn seksti seksjoner, må du fortsette utfyllingen på søknadens siste side.																			
Seksjonsnummer	Seksjonens formål				Sameiebrøk (teller)				Tilleggsareal										
	B = Boligseksjon (omfatter også fritidsboliger) N = næringsseksjon SB = samleseksjon bolig SN = samleseksjon næring				Her skriver du telleren til seksjonen. Nederst skriver du nevneren, som vil være summen av tellerne til samtlige seksjoner i sameiet.				Fyll ut denne kolonnen hvis seksjonen skal ha tilleggsareal. B = tilleggsareal i bygning G = tilleggsareal i grunn (krever oppmålingsforretning) BG = tilleggsareal i bygning og grunn (krever oppmålingsforretning)										
S.nr	Formål	Brøk (teller)	Tilleggsareal	S.nr	Formål	Brøk (teller)	Tilleggsareal	S.nr	Formål	Brøk (teller)	Tilleggsareal	S.nr	Formål	Brøk (teller)	Tilleggsareal	S.nr	Formål	Brøk (teller)	Tilleggsareal
1	B	96	B	13				25				37				49			
2	B	96	B	14				26				38				50			
3	B	96	B	15				27				39				51			
4	B	96	B	16				28				40				52			
5	B	175	B	17				29				41				53			
6	B	175	B	18				30				42				54			
7	B	80	B	19				31				43				55			
8	B	80	B	20				32				44				56			
9	B	80	B	21				33				45				57			
10	B	80	B	22				34				46				58			
11	B	80	B	23				35				47				59			
12	B	80	B	24				36				48				60			
Sum tellere:		<i>1214</i>		Nevner =		<i>1214</i>													

Dato <i>10/8-23</i>	Innsenderens underskrift <i>Edin Jansen</i>
------------------------	--

## 5. Nødvendige dokumenter som skal tinglyses samtidig med seksjoneringen

Her skal søker kun gi opplysninger om dokumenter som er nødvendige for at seksjoneringen skal kunne tinglyses, for eksempel dokumenter som inneholder opplysninger om fordeling av opprinnelige sameieandeler.

## 6. Egenerklæring om at vilkårene i eierseksjonsloven er oppfylt

Hjemmelshaver(ne) erklærer at:

- a)  hver seksjonseier har enerett til å bruke en bruksenhet
- b)  hver bruksenhets hoveddel er en klart avgrenset og sammenhengende del av en bygning på eiendommen og har egen inngang fra fellesareal, fra naboeiendom eller fra egen tilleggsdel
- c)  det er avsatt tilstrekkelig parkeringsareal til å sikre det antallet parkeringsplasser som følger av byggetillatelsen eller plangrunnlaget
- d)  seksjoneringen omfatter alle bruksenhetene i eiendommen
- e)  seksjoneringen omfatter bare én grunneiendom, festegrunn eller anleggseiendom, eller at kommunen med samtykke fra Kartverket har gjort unntak fra vilkåret
- f)  det er fastsatt om den enkelte seksjon skal brukes til boligformål eller annet formål, og bruksformålet er i samsvar med arealplanformålet, eller annen bruk det er gitt tillatelse til
- g)  rammetillatelse eller igangsettingstillatelse er gitt dersom seksjoneringen gjelder planlagt bygning eller søknadspliktige tiltak i eksisterende bygg
- h)  arealer som andre seksjonseiere trenger tilgang til, og arealer som etter plan- og bygningsloven er avsatt til felles uteoppholdsareal, seksjoneres til fellesareal
- i)  det er fastsatt vedtekter.

Hjemmelshaver(ne) er kjent med at det er straffbart å avgi eller benytte uriktig erklæring, jf. straffeloven § 365

## 7. Egenerklæring om at lovens tilleggsvilkår for seksjonering til bolig er oppfylt

Hjemmelshaver(ne) erklærer at:

- Hver boligseksjon er en lovlig etablert boenhet etter plan- og bygningsloven og har kjøkken, bad og wc innenfor hoveddelen av bruksenheten og at bad og wc er i eget eller egne rom  
eller
- boligseksjonen skal brukes til fritidsbolig,  
eller
- alle boligene inngår i en samleseksjon bolig

Dato

10/5-23

Innsenderens underskrift

*Geir Kvern*

**8. Vedlegg som skal følge søknaden**

- a) Situasjonsplan over eiendommen som tydelig angir eiendommens grenser, omrisset av bebyggelsen og grensene for eventuelle utendørs tilleggsdeler som skal inngå i bruksenhetene
- b) Plantegninger over etasjene i bygningen, inkludert kjeller og loft. På tegningene skal bruksenhetens arealer og avgrensinger, forslag til seksjonsnummer og bruken av de enkelte rom angis tydelig
- c) Sameiets vedtekter
- d) Rekvisisjon av oppmålingsforretning dersom noen av bruksenhetene har utendørs tilleggsareal
- e) Dokumentasjon på at boligseksjoner oppfyller kravene til å være selvstendige boenheter etter plan- og bygningsloven. Som regel vil slik dokumentasjon fremgå av tillatelse etter plan- og bygningsloven, men også opplysninger fra matrikkelen, tinglyste klausuler eller annet dokument kan tjene som dokumentasjon
- f) Samtykke fra rettighetshaver hvis det er tinglyst urådighetserklæring som går ut på at eiendommen ikke kan disponeres over uten samtykke fra rettighetshaver. Samtykket må være med original signatur
- g) Dersom det er flere hjemmelshavere til eiendommen som skal seksjoneres, skal skjemaet «Fordeling av sameieandeler ved seksjonering» vedlegges.

**9. Innsendte plantegninger**

Som hjemmelshaver(e) bekrefter jeg/vi at de vedlagte plantegningene stemmer overens med den faktiske planløsningen


**10. Underskrifter**

Sted og dato Isdal, 10/8-23	Hjemmelshavers underskrift Bjarne Monstad	Gjenta navn med blokkbokstaver BJARNE MONSTAD
Sted og dato	Hjemmelshavers underskrift	Gjenta navn med blokkbokstaver
Sted og dato	Hjemmelshavers underskrift	Gjenta navn med blokkbokstaver
Sted og dato	Hjemmelshavers underskrift	Gjenta navn med blokkbokstaver
Sted og dato	Hjemmelshavers underskrift	Gjenta navn med blokkbokstaver
Sted og dato	Hjemmelshavers underskrift	Gjenta navn med blokkbokstaver

**11. Kommunens saksbehandling**

- a)  Kommunen har utarbeidet og vedlagt matrikkelkart for utendørs tilleggsdeler
- b)  Brev med orientering om vedtaket er sendt til innsenderen (må krysses av)

**12. Kommunen bekrefter at tillatelse til seksjonering er gitt for (må fylles ut):**

Kommunenr. 4631	Kommunens navn Alver	Gårdsnr. 137	Bruksnr. 63	Festenr.
Dato 16.08.23	Underskrift A. M. Gullbrå	Stempel 		

Dato 10/8-23	Innsenderens underskrift Gjerdan Kvern
-----------------	---

11.8.2023

D-1



SKJERING, SIKRES MED GIERDE

UTOMHUSAREAL 250m<sup>2</sup>

TOMTEGRENSE

UTOMHUSAREAL 244,0 m<sup>2</sup>

AVKJØRSEL TIL REGULERT PARKERING, FR.SIKT 3x20m



TOMTEGRENSE

AVKJØRSEL TIL REGULERT PARKERING, FR.SIKT 4x24m

REGULERT AVKJØRSEL TIL FELT

TOMTEGRENSE

UTOMHUSAREAL 330m<sup>2</sup>





SITUASJONSPLAN BKS 1 OG 2, BBB  
GNR.137, BNR.63, VESLEHEIMEN, ALVER KOMMUNE

BKS 2, BYGG 1, 4 MANNSBOLIG, TRINNFRI TILKOMST, OK GULV, 1. PLAN: KOTE +43,0  
BBB, BYGG 2, 6 MANNSBOLIG, TRINNFRI TILKOMST, OK GULV 1. PLAN: KOTE +40,9  
BKS 1, BYGG 3, 2 MANNSBOLIG, TRINNFRI TILKOMST, OK GULV, 1. PLAN: KOTE +44,6

FOR TERRENG OG MURPROFILER, SE TEGNINGER 85117097A23 OG 24,  
OG A40-5 OG 6.

DATE/SIGN	NOTE	ACCORDING TO INTERNATIONAL LAWS, THIS DRAWING IS THE PROPERTY OF ARKOCONSULT AS. THE DRAWING CAN NOT BE USED, MADE PUBLIC OR HANDED OVER TO A THIRD PARTY WITHOUT OUR WRITTEN CONSENT. ANY VIOLATION WILL LEAD TO LEGAL PROCEEDINGS.	
	<ul style="list-style-type: none"> <li>PART OF DRAWING MAY NOT BE SHOWN IN SCALE</li> <li>DO NOT TAKE MEASURES ON DRAWING</li> <li>ONLY RELY ON GIVE DIMENSIONS</li> </ul>		
REV. DESCRIPTION	MGA EIENDOM AS, VESLEHEIMEN	REVISION/DATE:	
	BKS 1+2, BBB, 2+4+6 MANNSB.	PROJECT NO.: 2017097	
REV. DESCRIPTION	GBNR. 137/63, ALVER	DRAWING NO.:	
	SITUASJONSPLAN	85117097A20	
REV. DESCRIPTION	 ARKOCONSULT AS, Postboks 103, 5291 Væstst., Tel.: 56360003 - Fax: 56181130 - Mob: 93241511 Mail: post@arkoconsult.no - Org.nr.: 897085782 VAV	SCALE: 1:500	FORMAT: A2
		DRAWN: LAH	DATE: 21.04.21
REV. DESCRIPTION	CHECKED: OH	DATE: 21.04.21	

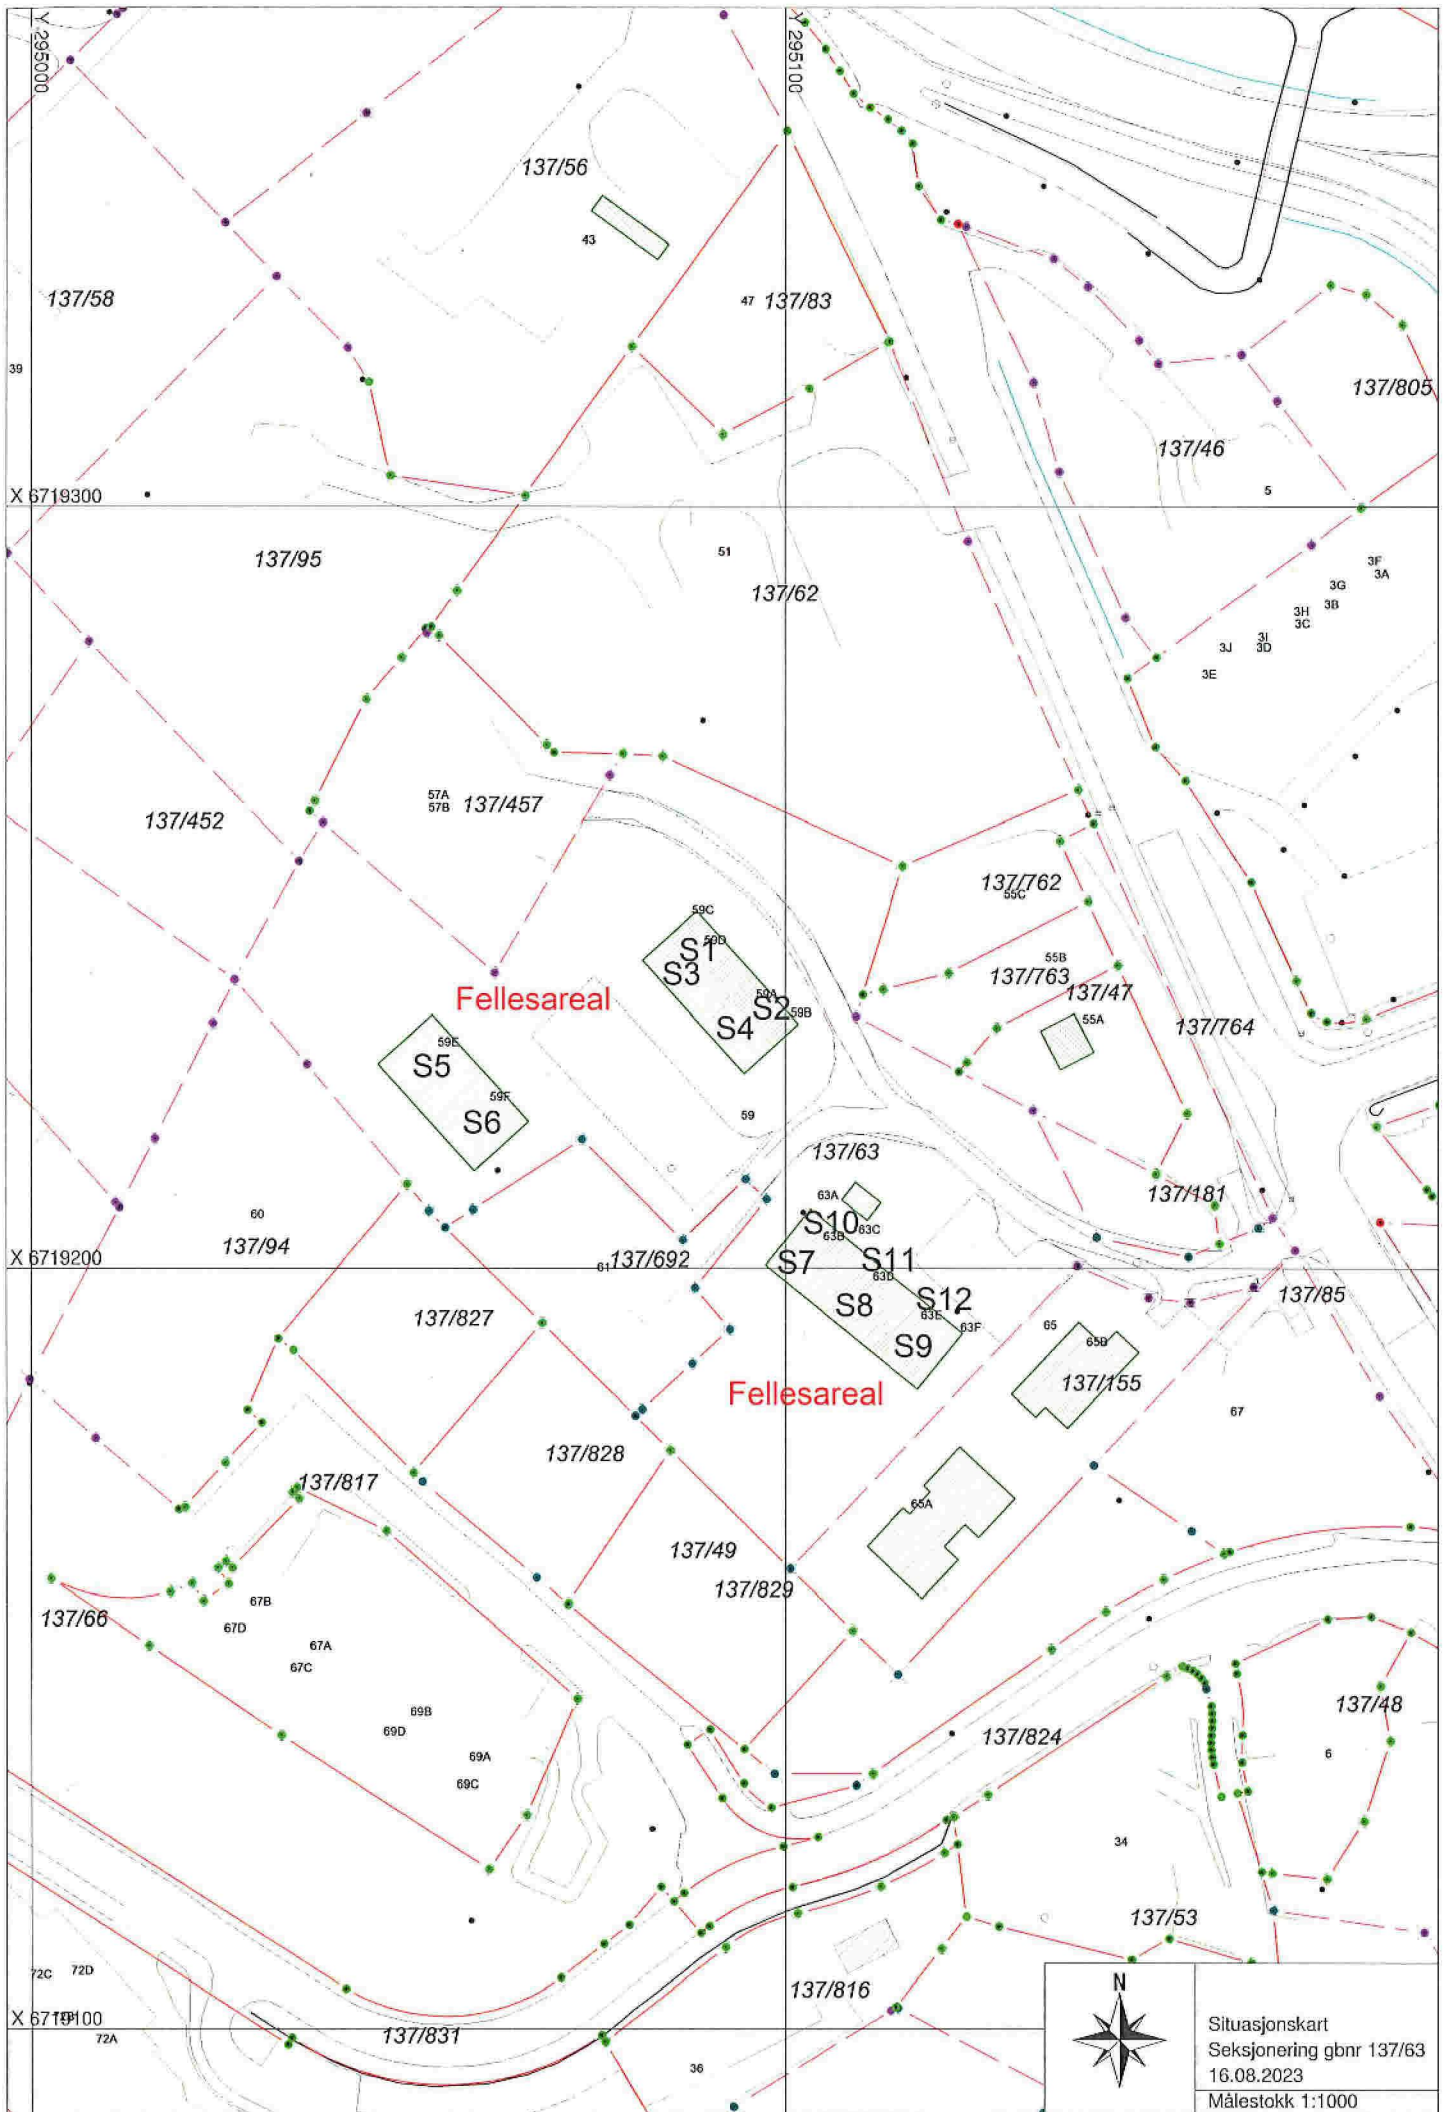

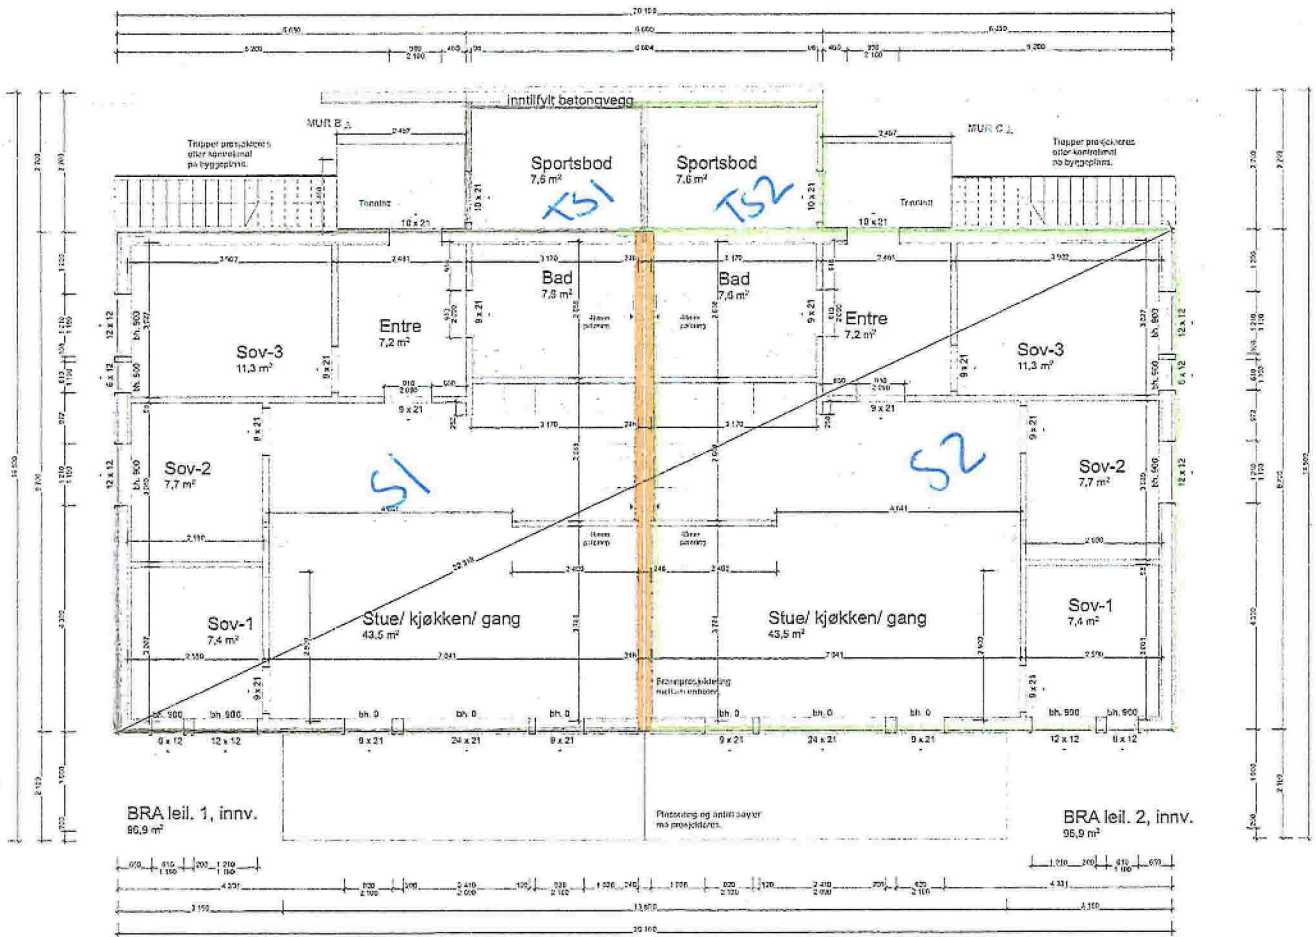



4-manns.  
1. etg.












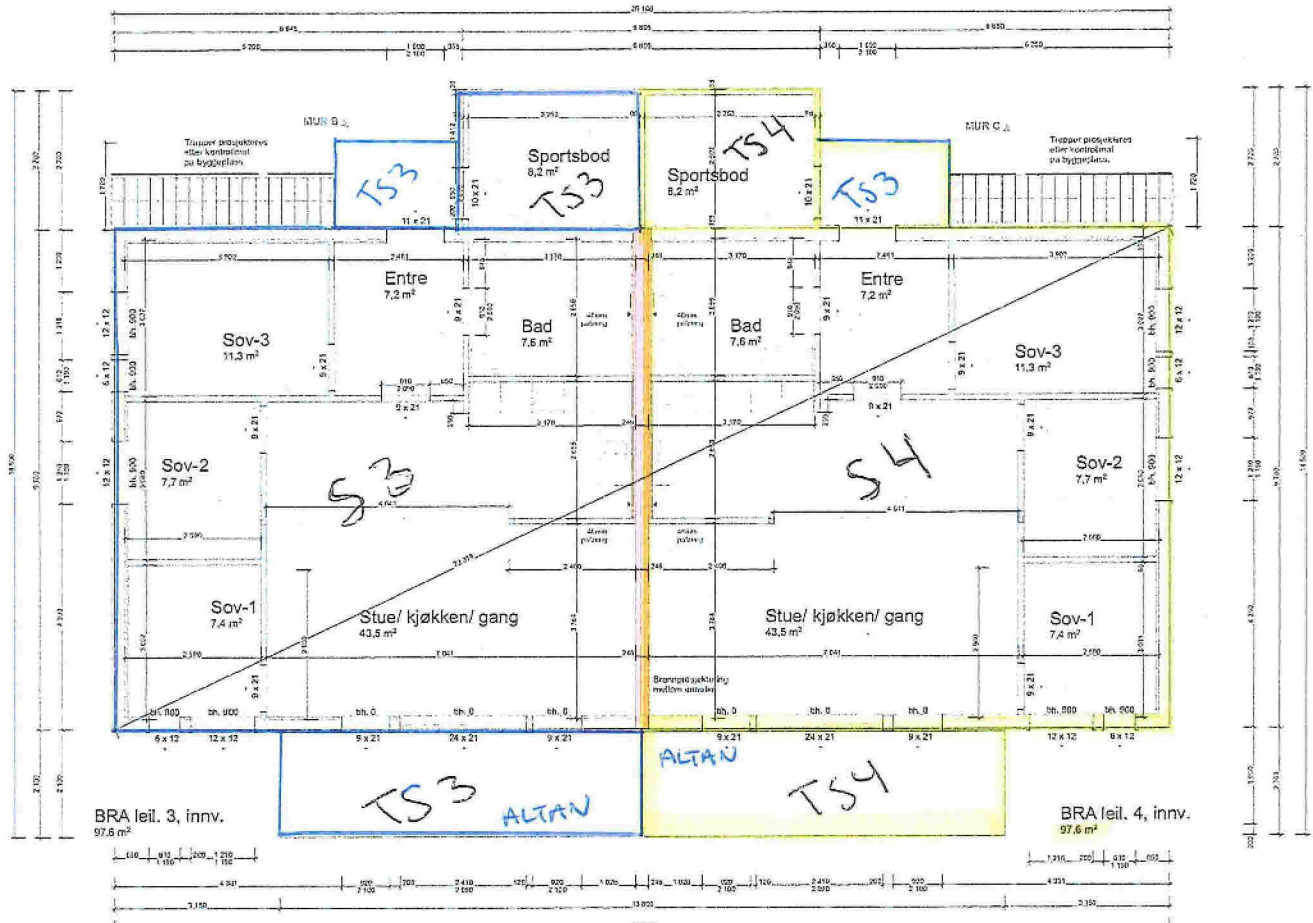

4-mannsb.  
2. etg.

<b>arkoconsult</b>	
Plan 2. Etasje	

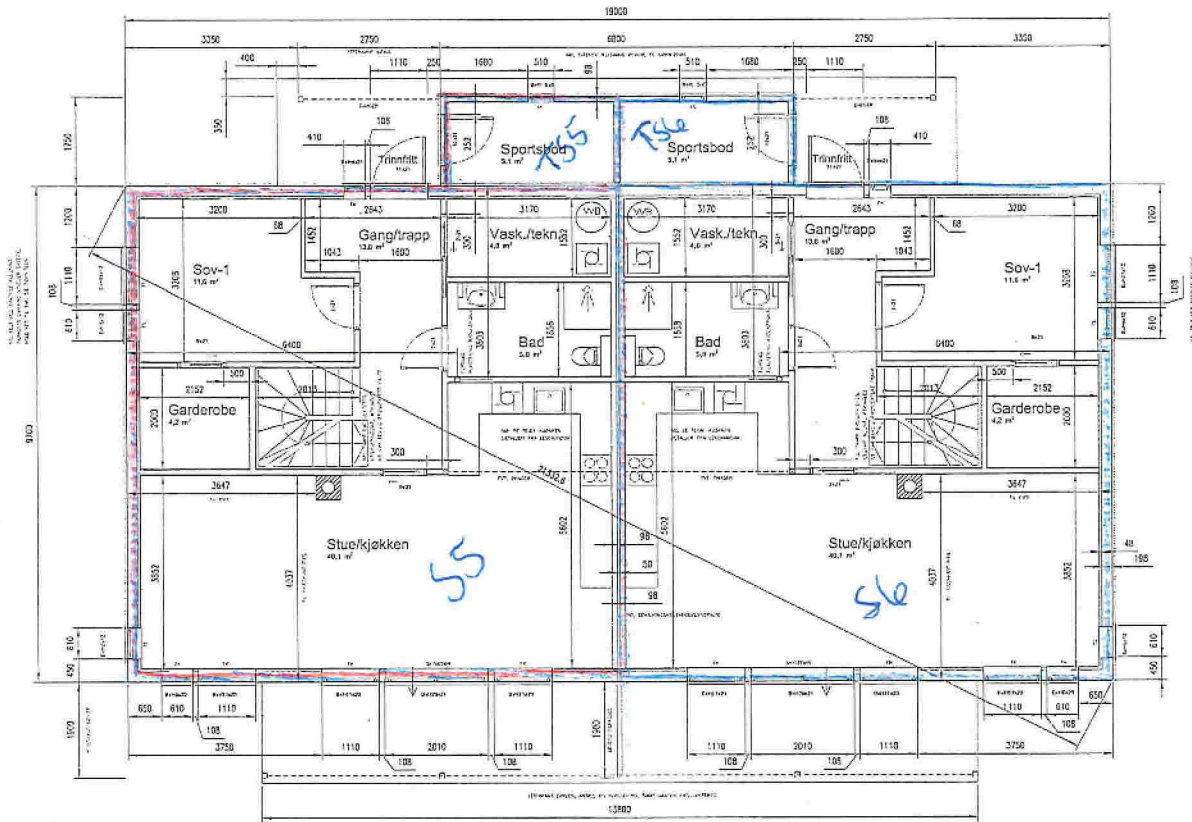

ARBEIDSTEGNING 1. PLAN

NB!  


- VED FUNDAMENTENE I TELEFARIG GRUNN VISES DET TIL NB-BLAD 521.201.


	002	MGA EIENDOM AS, BKS 1 <b>VESLEHEIMEN, NY 2 MANNSBOLIG</b>	PROSJEKT NO: 2017097
	003	GBNR. 137/63, ALVER <b>ARBEIDSTEGNING 1. PLAN</b>	DRAGNING NO: 85117097A05
REVISION	004		SCALE: 1:20    FORMAT: A1
	005	ARKOCONSULT AS, Postboks 103, 5291 Vestel, Tlf: 56392000 - Fax: 56191120 - Web: arkconsult.no Mail: arkconsult@arkconsult.no - Opplysningsvesenetsloven - Opplysningsvesenetsloven	DRAGNING: LAH    DATE: 10.01.23 CHECKED: GH    DATE: 10.01.23



NB:

FOR DETALJER VISES DET TIL NO'S DETALJBLADER OG LEVERANDRERS EGNE DETALJER INT. PROSJEKTERTE LØSNINGER I TEK 17.

DETALJER OG HENVISNINGER:

NOVENDIG FUNDAMENTERINGSBREDDE AVGJØRES PÅ STEDET I SAMRÅD MED ANSVARLIG FOR GRUNNARBEID. UTVENDIG SØPPELEDMANNT AVSLUTTES NORMALT 200mm UNDER FERDIG GULV, INNSI KAN SE STEDLIGE FØRBEILD TILSEIER KJØPE ANNET.

ARBEIING I SALE OG PLAGER BESTEMMES FRA BEREDNINGER EFTER NS4733.

VED FUNDAMENTERING I TELEFARUC GRUNN VISES DET TIL NEI-BLAD 521.304.

DET VISES TIL NEI-BLAD 521.112 FOR DIMENSJONERING AV ISOLASJON I GULV PÅ GRUNN. HENVISER FORNØYD TIL VÅRMTAPSPERSEDNING FOR BYGGET.

FOR TEKNIKK LØSING AV TRINNFRITT INNGANGSPARTI VISES DET TIL NEI-BLAD 523.731.

ANSVARLIG FOR DRINKHNER OG FUNDAMENTERING KÅ VURDERE NOVENDIG ARBEIING I VEGG (EVN. FORSTØRINGSVEGGER) MED HENSYN TIL JORDTRYKK PÅ STEDET.

DET ER IKKE TATT HENSYN TIL VÅG AV LUSTER, VED INSTALLASJON AV FES, KÅ DET FUNDAMENTERES FOR DET. EVN. FORBEREING I GJELDELIG KÅ VURDERES INT. TYPE ILLUSTR.

DET VISES TIL NEI-BLAD 541.805 MED HENSYN TIL GULV I BAD OG VÅTRON. ANSVARLIG REBLEGGER SKAL PLASSERE SLUK I VÅTRON.

ANSVARLIG BETONGENTREPRENØR SKAL DIMENSJONERE OG PROSJEKTERE BETONGEKONSTRUKSJONENE MED BERENDE KONSTRUKSJONER, YTTERVEGGER I BETONG OG SØLERES UTVENDIG.

FOR BETONG VEGG MOT TERRANG VISES DET TIL NEI-BLAD 523.127.

FOR YTTERVEGGER OVER TERRANG VISES DET TIL NEI-BLAD 523.022.

TAKSTILLEVERANDERER SKAL I SIN PROSJEKTERING KONTROLLERE ALLE DRAGERE/SØPLER SAKKONSTRUKSJONEN INNEK PÅ.

VÅG AV TAKKONSTRUKSJON, OPPLEGG PÅ TOPP SVALL, TÅKTERING OG ØSERELL OPPIING AV TAK, BÅDE INNENDIG OG UTVENDIG, KÅ PÅVIRKE PROSJEKTERET STØRREELSE PÅ VINDUER OG DØNER PÅ LOFT, I GÅLVER ØV. UTVENDIG KÅ KONTROLLERE ALLE ØVERNEVNEDE PARAMETRE FOR BESTILLING AV VINDUER OG DØNER.

DET VISES FØRØYD TIL SMT.

FOR BRÅNNKORING AV TILVÅET VISES TIL NEI BLAD, 524.305, 520.351, 321.030, 321.022, 520.301, 520.310, 520.342, 520.308 M.T.L.

TEK 17, KAP 11, PÅP 11 LEGGES TIL GRUNN FOR PROSJEKTERING AV BRÅNNKORINGEN. ANSVARLIG PROSJEKTERING/UTØRING FOR KONSTRUKSJONSSIKKERHET OG TÅKESØRBEID KÅ SØRGE FOR AT TILVÅET OPPFYLLE TEKNISKE KRAV INT. BRANN.

TEK 17, KAP 13-6 LEGGES TIL GRUNN FOR PROSJEKTERING AV UTVINDSLETING MELLOM BØRMEIER. PROSJEKTERING/UTØRING FOR KONSTRUKSJONSSIKKERHET OG TÅKESØRBEID KÅ SØRGE FOR AT TILVÅET OPPFYLLE KRAV TEKNISKE KRAV INT. UTVINDSLETING.

FOR UTVINDSLETING MELLOM BØRMEIER VISES TIL NEI BLAD 523.511, 524.305 M.T.L. UTVINDSLETING/STRØM VED HÅRDE KREFTER SÅRSKILT VURDERING ØVERSON TILVÅET LIGGER I STRØMONE.

FOR ARBEIDSTEGNINGA:


DER IKKE ANNET ER OPPGITT ER DØNER PÅSSERT 120mm FRA VEGG, DØNER IÅR UTVINDSLETINGSAAL HENHOLDVIS 010, 1010, 1110 OG 2010mm.

DER IKKE ANNET ER OPPGITT ER INNVEDSLETING 30mm TYKKE.

DER IKKE ANNET ER OPPGITT ER ØK VINDUER 2100mm.

DET VISES TIL BYGGEDOKUMENTE TEGNINGER AV BYGGET.

NB: BYGGET ØVERSKRIDER 300mm, UTVENDIG ER ANSVARLIG FOR AT AVFALLSPÅL AVARBEIDES. SLUTTAPPORT FOR LEVERT AVFALL SKAL LEVERES I FORBINDELSE MED FERDIGTÅST.

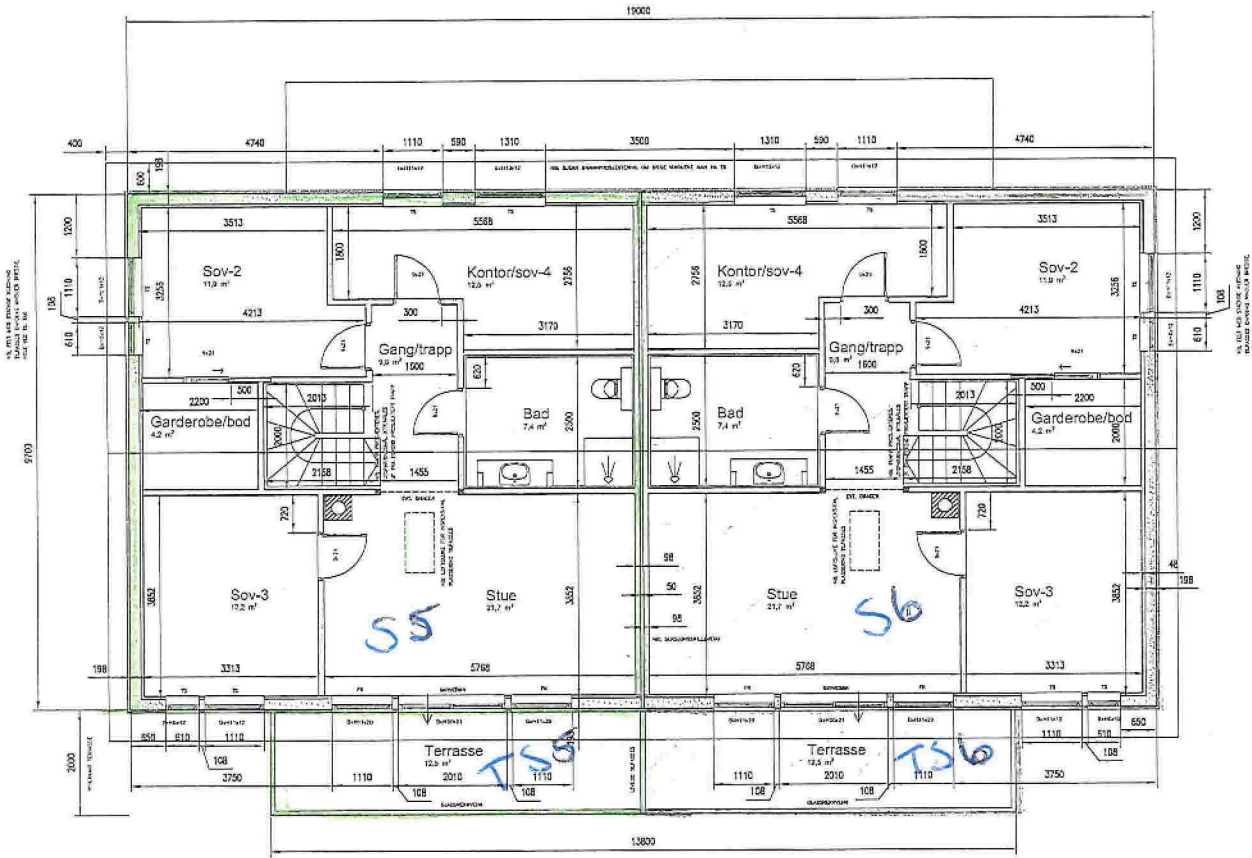


ARBEIDSTEGNING 2. PLAN

4

Table with project information including client (MGA EIENDOM AS, BKS 1), project name (VESLEHEIMEN, NY 2 MANNBOLIG), drawing title (ARBEIDSTEGNING 2. PLAN), scale (1:50), and date (18.01.23).


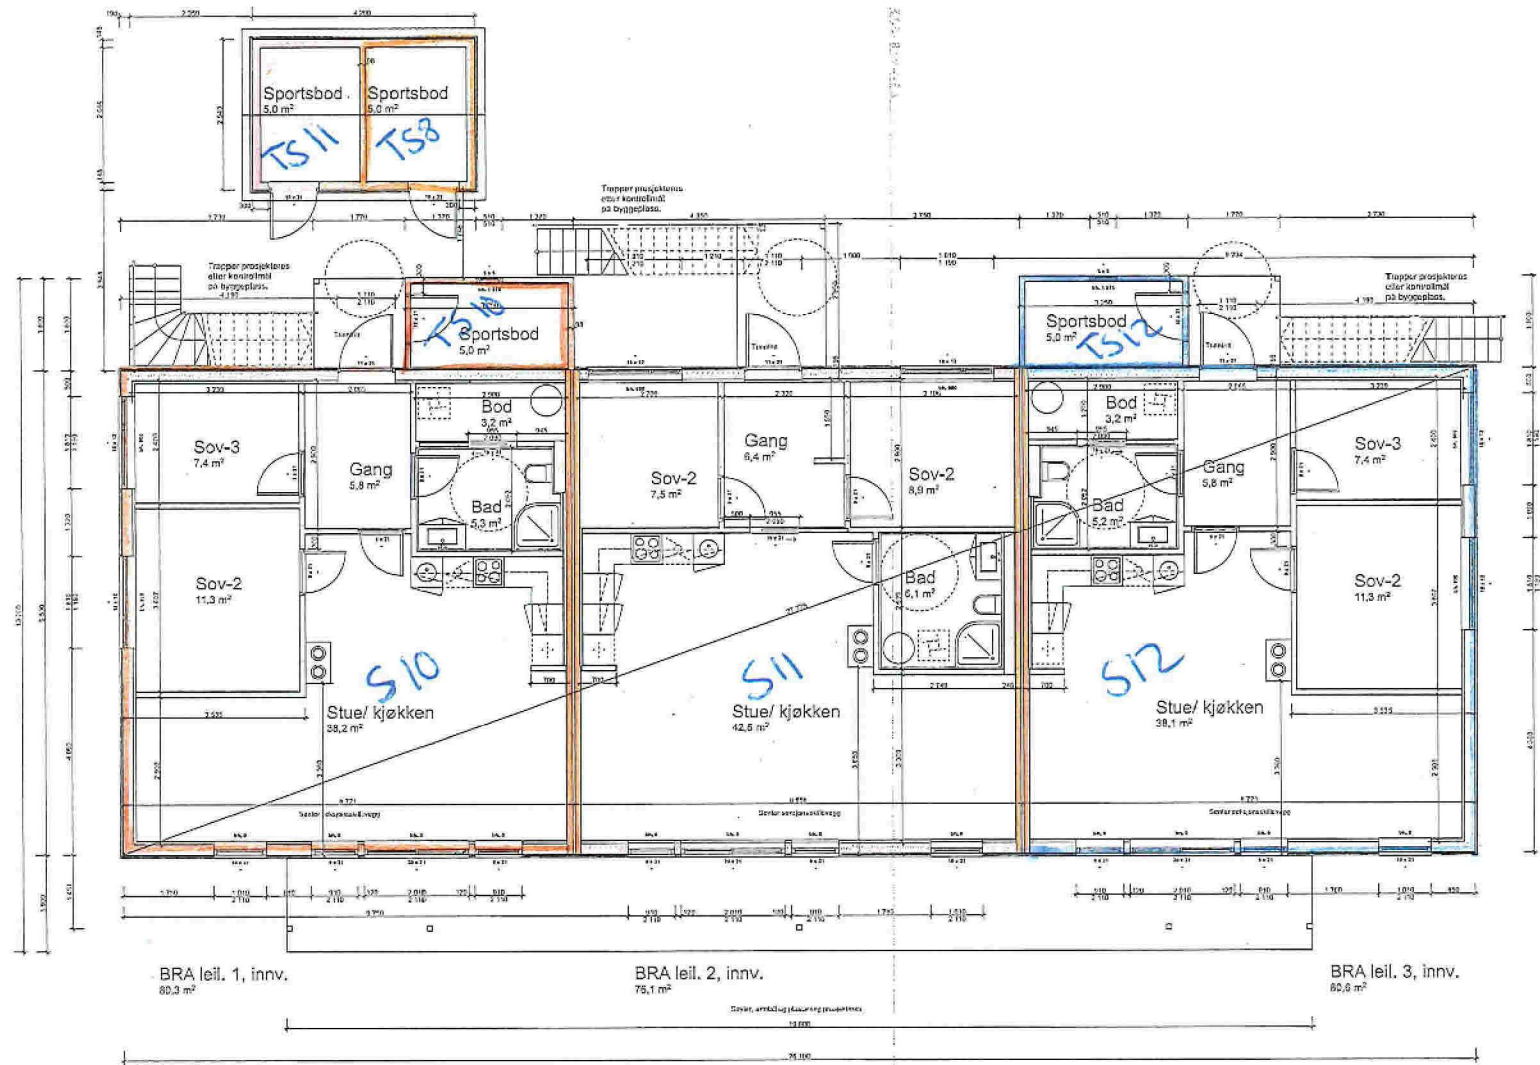


6-manns b.  
1. etg.

Rev. nr.	Rev. dato	Rev. innhold

Fra: Arbeidstekning  
**arkoconsult**  
 ARKOCONSULT AS, Postboks 103, 2011 Valkensborg  
 Tlf: +47 9809 8000 - Fax: +47 9809 8001  
 E-post: ark@arkoconsult.no - Web: www.arkoconsult.no

MGA Eiendom AS  
 Leilighetsbygg S enheter  
 Gnr/Bnr 137/03  
 Alver Kommune  
 Prosjekt: B5117087A22-101  
 Plan: 1, Etasje  
 Rev. nr.: A1

FORBEHOLDNINGER FOR ETASJEPLANER  
 1. Etasjeplaner er utarbeidet på grunnlag av de opplysningsmateriale som er levert inn til arkitektkontoret. Arkitektkontoret påtar seg ikke ansvar for feil eller mangler i opplysningsmaterialet.  
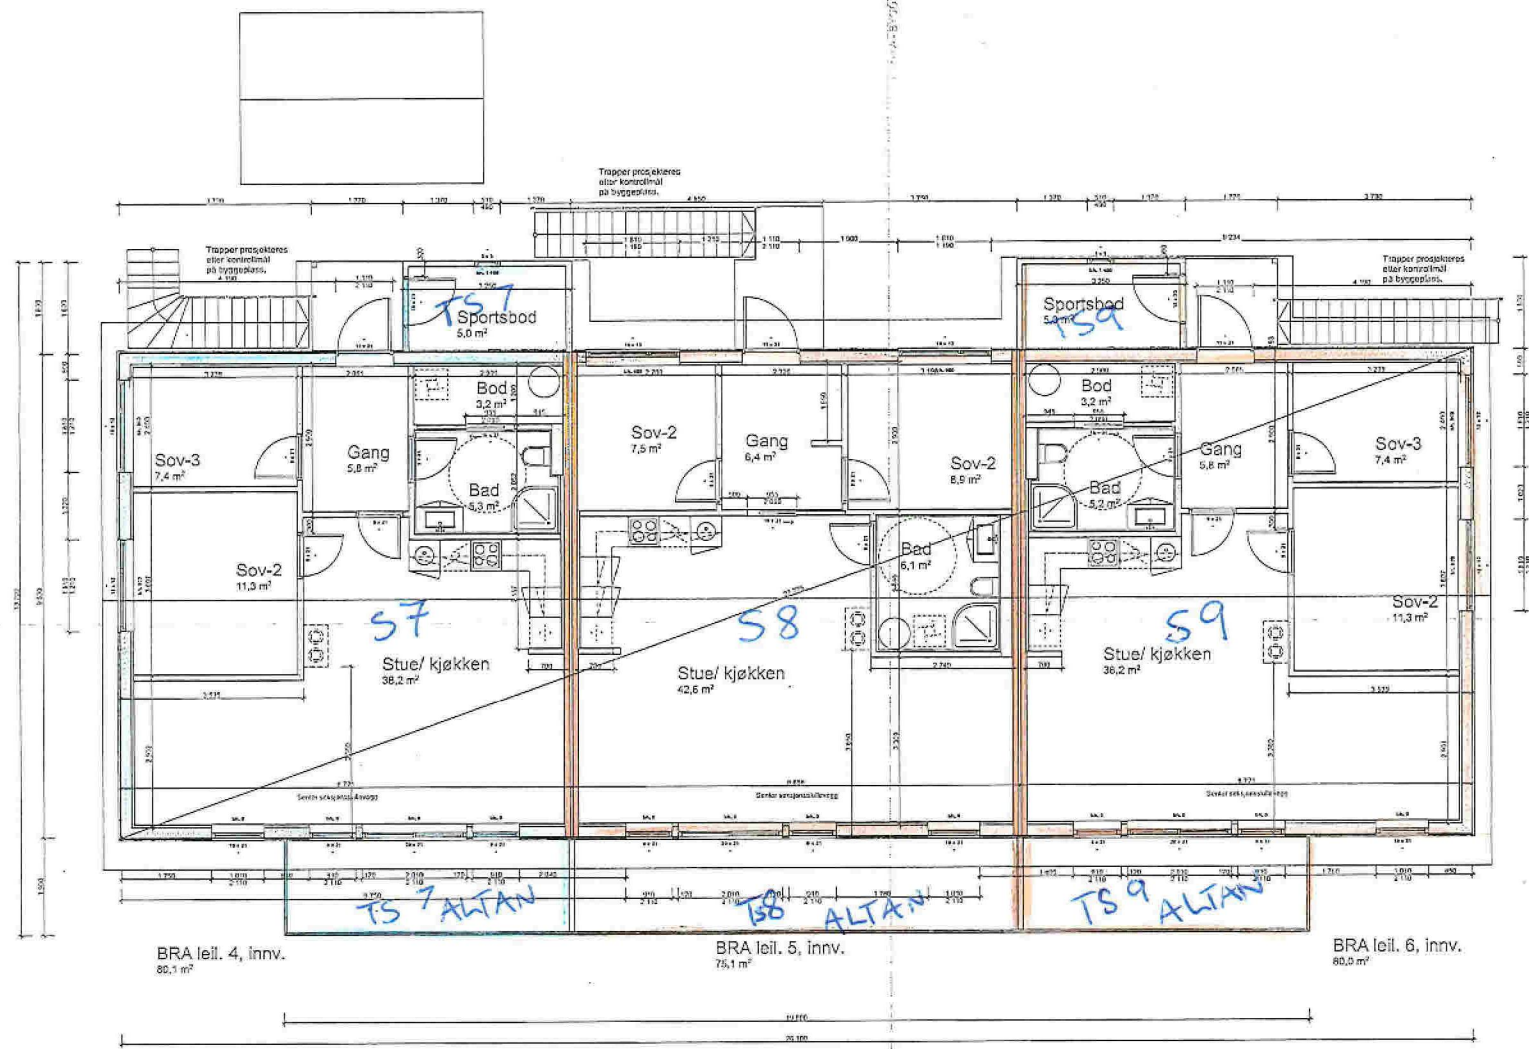

6-mannsbo.  
 2. etg.

MGA Eiendom AS	
Løstliggelsesbygg 6 enheter	
Gnr/ Bnr 137/12 Alver Kommune	
Prosjekt B517097A22-102 Plan 2, Etasje	
Først	
A1	