

Søknad om seksjonering

Tinglysingsrekvisenten (kommunen)		
Kommunen skal fylle ut dette feltet og sende skjemaet til Kartverket.		
Kommunens navn <i>Alver</i>	Kommunens adresse <i>postboks 4, 5906 Frekhaug</i>	Kontaktperson <i>A.M. Gullbrå</i>

1. Opplysninger om innsenderen			
Feltet skal fylles ut av den som sender inn søknaden til kommunen. Dette kan være den som eier eiendommen (hjemmelshaveren), men også en advokat eller annen med fullmakt fra hjemmelshaveren(e).			
Navn <i>ADVOKAT IRMELV BRANDT LUNDØY</i>	Fødselsnr./Org.nr. <i>968528343</i>	E-postadresse <i>il@prcto.no</i>	
Adresse <i>strandgaten 14</i>	Postnummer <i>5013</i>	Poststed <i>Bergen</i>	Telefonnummer <i>41203600</i>

2. Opplysninger om eiendommen				
Kommunenr. <i>4631</i>	Kommunens navn <i>Alver</i>	Gårdsnr. <i>137</i>	Bruksnr. <i>63</i>	Festenr.

3. Hvem eier/fester eiendommen? (Hjemmelshaver(e))		
Fødselsnr./Org.nr. (11/9 siffer)	Navn	Eierandel (oppgis som brøk)
<i>918944761</i>	<i>MGA EIENDOM AS</i>	<i>1/1</i>

4. Søknad (ønsket oppdeling av eiendommen)																			
Eiendommen søkes oppdelt i eierseksjoner slik det fremgår av fordelingslisten nedenfor.																			
Dersom eiendommen ønskes oppdelt i flere enn seksti seksjoner, må du fortsette utfyllingen på søknadens siste side.																			
Seksjonsnummer	Seksjonens formål				Sameiebrøk (teller)				Tilleggsareal										
	B = Boligseksjon (omfatter også fritidsboliger) N = næringsseksjon SB = samleseksjon bolig SN = samleseksjon næring				Her skriver du telleren til seksjonen. Nederst skriver du nevneren, som vil være summen av tellerne til samtlige seksjoner i sameiet.				Fyll ut denne kolonnen hvis seksjonen skal ha tilleggsareal. B = tilleggsareal i bygning G = tilleggsareal i grunn (krever oppmålingsforretning) BG = tilleggsareal i bygning og grunn (krever oppmålingsforretning)										
S.nr	Formål	Brøk (teller)	Tilleggsareal	S.nr	Formål	Brøk (teller)	Tilleggsareal	S.nr	Formål	Brøk (teller)	Tilleggsareal	S.nr	Formål	Brøk (teller)	Tilleggsareal	S.nr	Formål	Brøk (teller)	Tilleggsareal
1	B	96	B	13				25				37				49			
2	B	96	B	14				26				38				50			
3	B	96	B	15				27				39				51			
4	B	96	B	16				28				40				52			
5	B	175	B	17				29				41				53			
6	B	175	B	18				30				42				54			
7	B	80	B	19				31				43				55			
8	B	80	B	20				32				44				56			
9	B	80	B	21				33				45				57			
10	B	80	B	22				34				46				58			
11	B	80	B	23				35				47				59			
12	B	80	B	24				36				48				60			
Sum tellere:		<i>1214</i>		Nevner =		<i>1214</i>													

Dato <i>10/8-23</i>	Innsenderens underskrift <i>Edin Jansen</i>
------------------------	--

5. Nødvendige dokumenter som skal tinglyses samtidig med seksjoneringen

Her skal søker kun gi opplysninger om dokumenter som er nødvendige for at seksjoneringen skal kunne tinglyses, for eksempel dokumenter som inneholder opplysninger om fordeling av opprinnelige sameieandeler.

6. Egenerklæring om at vilkårene i eierseksjonsloven er oppfylt

Hjemmelshaver(ne) erklærer at:

- a) hver seksjonseier har enerett til å bruke en bruksenhet
- b) hver bruksenhets hoveddel er en klart avgrenset og sammenhengende del av en bygning på eiendommen og har egen inngang fra fellesareal, fra naboeiendom eller fra egen tilleggsdel
- c) det er avsatt tilstrekkelig parkeringsareal til å sikre det antallet parkeringsplasser som følger av byggetillatelsen eller plangrunnlaget
- d) seksjoneringen omfatter alle bruksenhetene i eiendommen
- e) seksjoneringen omfatter bare én grunneiendom, festegrunn eller anleggseiendom, eller at kommunen med samtykke fra Kartverket har gjort unntak fra vilkåret
- f) det er fastsatt om den enkelte seksjon skal brukes til boligformål eller annet formål, og bruksformålet er i samsvar med arealplanformålet, eller annen bruk det er gitt tillatelse til
- g) rammetillatelse eller igangsettingstillatelse er gitt dersom seksjoneringen gjelder planlagt bygning eller søknadspliktige tiltak i eksisterende bygg
- h) arealer som andre seksjonseiere trenger tilgang til, og arealer som etter plan- og bygningsloven er avsatt til felles uteoppholdsareal, seksjoneres til fellesareal
- i) det er fastsatt vedtekter.

Hjemmelshaver(ne) er kjent med at det er straffbart å avgi eller benytte uriktig erklæring, jf. straffeloven § 365

7. Egenerklæring om at lovens tilleggsvilkår for seksjonering til bolig er oppfylt

Hjemmelshaver(ne) erklærer at:

- Hver boligseksjon er en lovlig etablert boenhet etter plan- og bygningsloven og har kjøkken, bad og wc innenfor hoveddelen av bruksenheten og at bad og wc er i eget eller egne rom
eller
- boligseksjonen skal brukes til fritidsbolig,
eller
- alle boligene inngår i en samleseksjon bolig

Dato

10/5-23

Innsenderens underskrift

Geir Kvern

8. Vedlegg som skal følge søknaden

- a) Situasjonsplan over eiendommen som tydelig angir eiendommens grenser, omrisset av bebyggelsen og grensene for eventuelle utendørs tilleggsdeler som skal inngå i bruksenhetene
- b) Plantegninger over etasjene i bygningen, inkludert kjeller og loft. På tegningene skal bruksenhetens arealer og avgrensinger, forslag til seksjonsnummer og bruken av de enkelte rom angis tydelig
- c) Sameiets vedtekter
- d) Rekvisisjon av oppmålingsforretning dersom noen av bruksenhetene har utendørs tilleggsareal
- e) Dokumentasjon på at boligseksjoner oppfyller kravene til å være selvstendige boenheter etter plan- og bygningsloven. Som regel vil slik dokumentasjon fremgå av tillatelse etter plan- og bygningsloven, men også opplysninger fra matrikkelen, tinglyste klausuler eller annet dokument kan tjene som dokumentasjon
- f) Samtykke fra rettighetshaver hvis det er tinglyst urådighetserklæring som går ut på at eiendommen ikke kan disponeres over uten samtykke fra rettighetshaver. Samtykket må være med original signatur
- g) Dersom det er flere hjemmelshavere til eiendommen som skal seksjoneres, skal skjemaet «Fordeling av sameieandeler ved seksjonering» vedlegges.

9. Innsendte plantegninger

- Som hjemmelshaver(e) bekrefter jeg/vi at de vedlagte plantegningene stemmer overens med den faktiske planløsningen


10. Underskrifter

Sted og dato Isdal, 10/8-23	Hjemmelshavers underskrift Bjarne Monstad	Gjenta navn med blokkbokstaver BJARNE MONSTAD
Sted og dato	Hjemmelshavers underskrift	Gjenta navn med blokkbokstaver
Sted og dato	Hjemmelshavers underskrift	Gjenta navn med blokkbokstaver
11. Kommunens saksbehandling

- a) Kommunen har utarbeidet og vedlagt matrikkelkart for utendørs tilleggsdeler
- b) Brev med orientering om vedtaket er sendt til innsenderen (må krysses av)

12. Kommunen bekrefter at tillatelse til seksjonering er gitt for (må fylles ut):

Kommunenr. 4631	Kommunens navn Alver	Gårdsnr. 137	Bruksnr. 63	Festenr.
Dato 16.08.23	Underskrift A. M. Gullbrå	Stempel 		

Dato 10/8-23	Innsenderens underskrift Gjerdan Kvern
-----------------	---

11.8.2023

D-1



SKJERING, SIKRES MED GIERDE

UTOMHUSAREAL 250m²

TOMTEGRENSE

UTOMHUSAREAL 244,0 m²

AVKJØRSEL TIL REGULERT PARKERING, FR.SIKT 3x20m



TOMTEGRENSE

AVKJØRSEL TIL REGULERT PARKERING, FR.SIKT 4x24m

REGULERT AVKJØRSEL TIL FELT

TOMTEGRENSE

UTOMHUSAREAL 330m²



SITUASJONSPLAN BKS 1 OG 2, BBB
GNR.137, BNR.63, VESLEHEIMEN, ALVER KOMMUNE


BKS 2, BYGG 1, 4 MANNSBOLIG, TRINNFRI TILKOMST, OK GULV, 1. PLAN: KOTE +43,0

BBB, BYGG 2, 6 MANNSBOLIG, TRINNFRI TILKOMST, OK GULV 1. PLAN: KOTE +40,9


BKS 1, BYGG 3, 2 MANNSBOLIG, TRINNFRI TILKOMST, OK GULV, 1. PLAN: KOTE +44,6

FOR TERRENG OG MURPROFILER, SE TEGNINGER 85117097A23 OG 24,
OG A40-5 OG 6.

DATE/SIGN	NOTE	ACCORDING TO INTERNATIONAL LAWS, THIS DRAWING IS THE PROPERTY OF ARKOCONSULT AS. THE DRAWING CAN NOT BE USED, MADE PUBLIC OR HANDED OVER TO A THIRD PARTY WITHOUT OUR WRITTEN CONSENT. ANY VIOLATION WILL LEAD TO LEGAL PROCEEDINGS.	
	<ul style="list-style-type: none"> PART OF DRAWING MAY NOT BE SHOWN IN SCALE DO NOT TAKE MEASURES ON DRAWING ONLY RELY ON GIVE DIMENSIONS 		
REV. DESCRIPTION	MGA EIENDOM AS, VESLEHEIMEN	REVISION/DATE:	
	BKS 1+2, BBB, 2+4+6 MANNSB.	PROJECT NO.: 2017097	
REV. DESCRIPTION	GBNR. 137/63, ALVER	DRAWING NO.:	
	SITUASJONSPLAN	85117097A20	
REV. DESCRIPTION	 ARKOCONSULT AS, Postboks 103, 5291 Væstst., Tel.: 56360003 - Fax: 56181130 - Mob: 93241511 Mail: post@arkoconsult.no - Org.nr.: 897085782 VAV	SCALE: 1:500	FORMAT: A2
		DRAWN: LAH	DATE: 21.04.21
REV. DESCRIPTION	CHECKED: OH	DATE: 21.04.21	

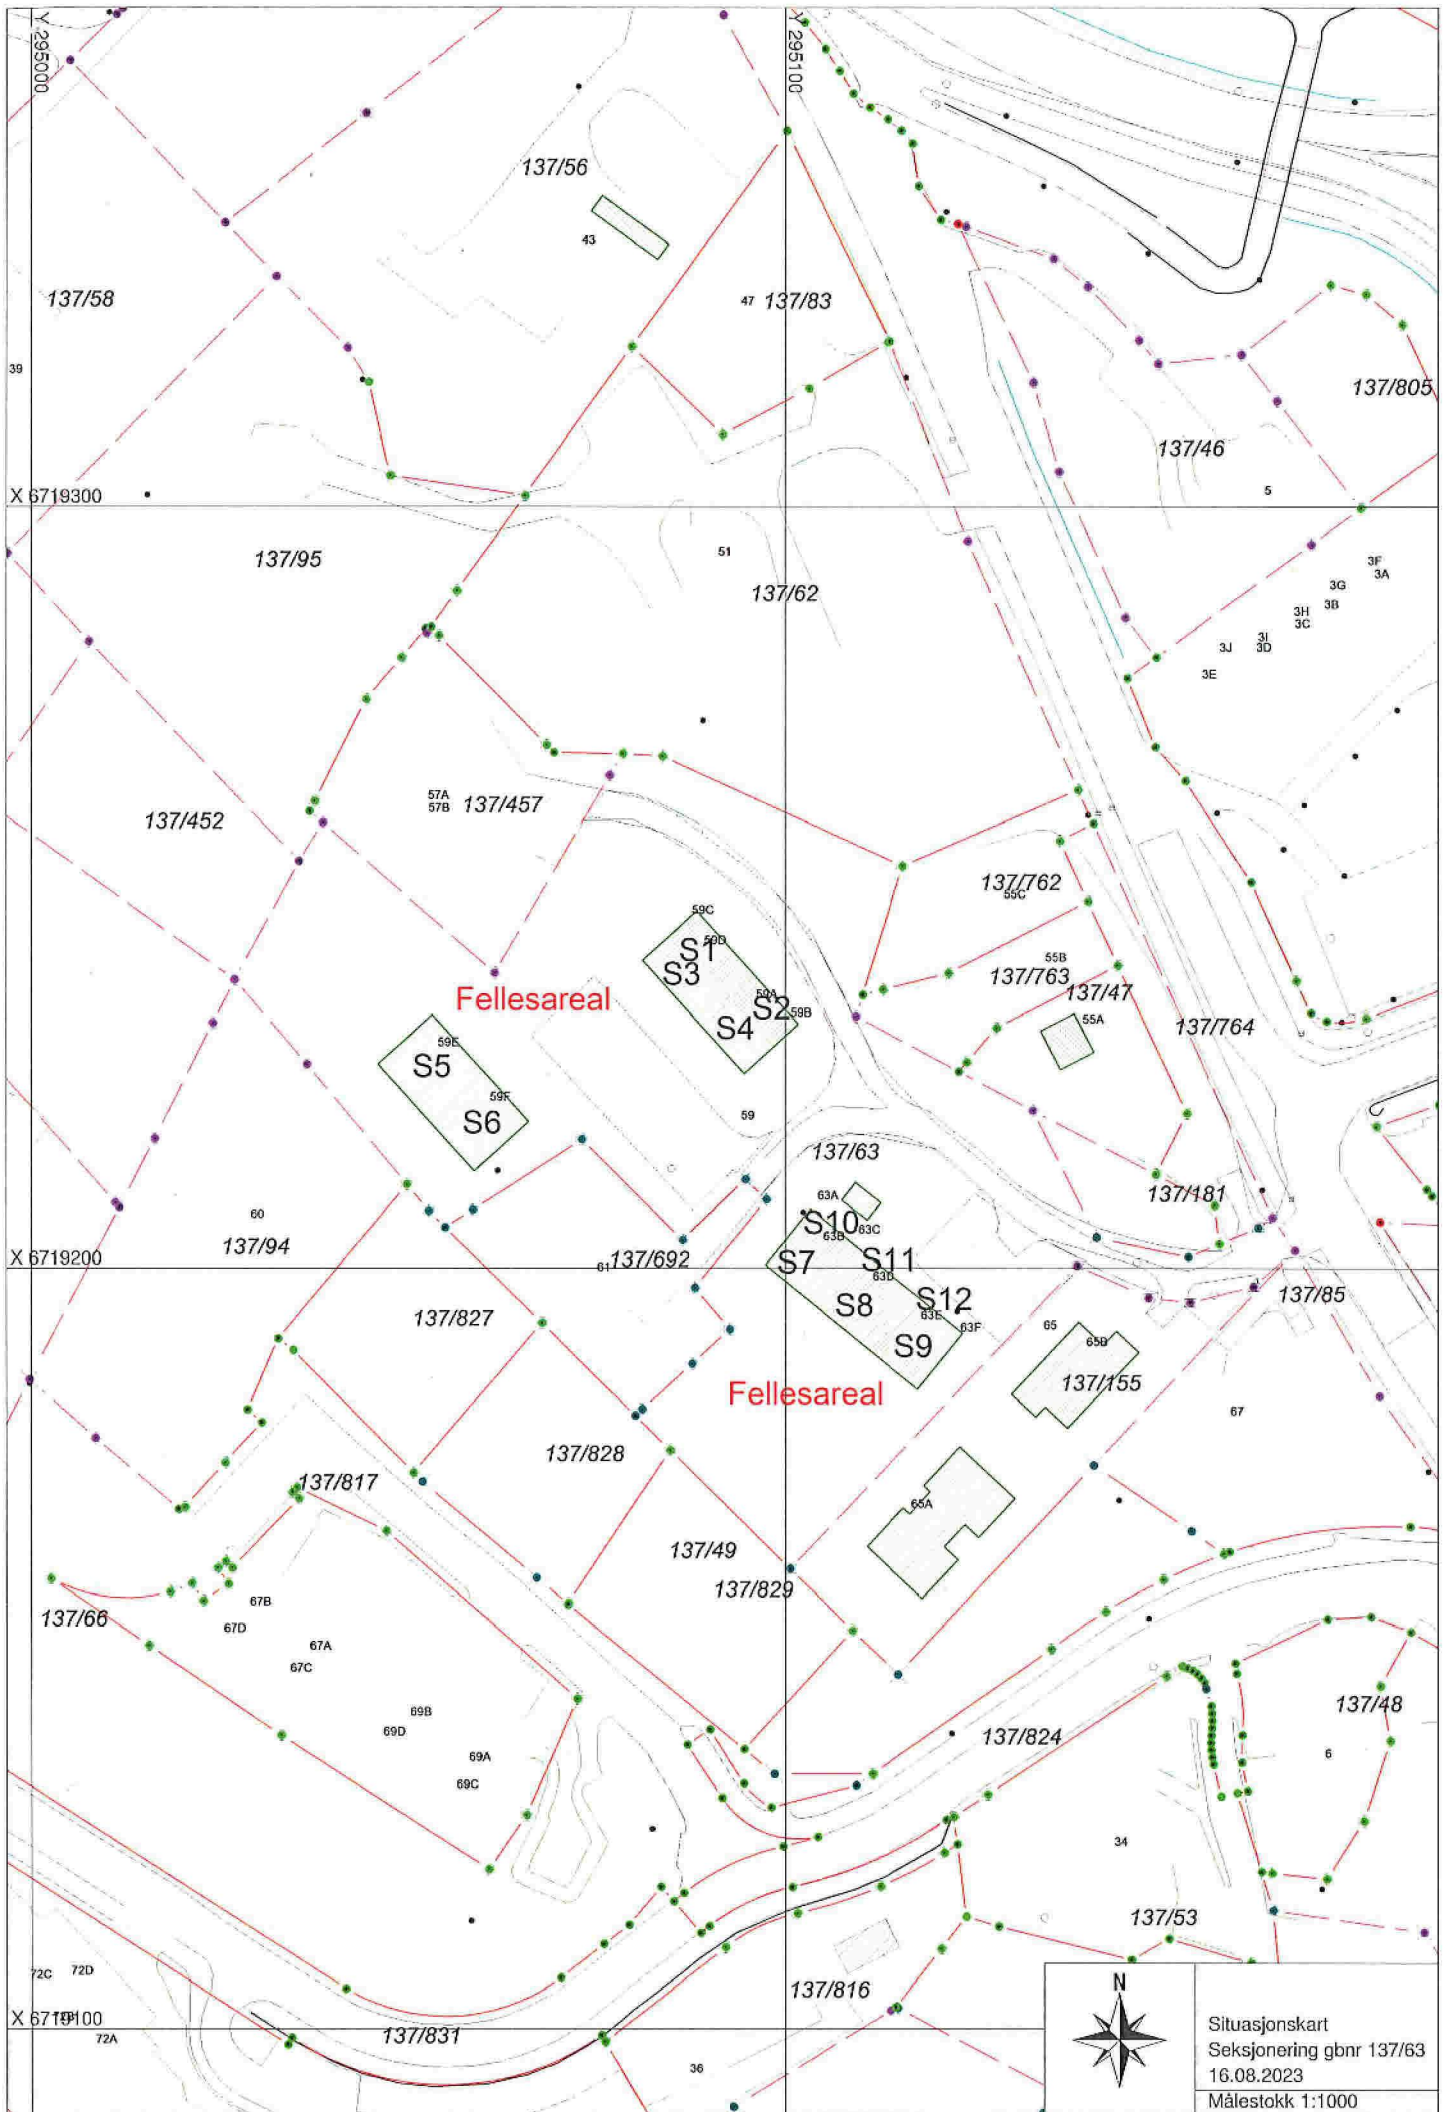


Situasjonskart
 Seksjonering gbnr 137/63
 16.08.2023
 Målestokk 1:1000

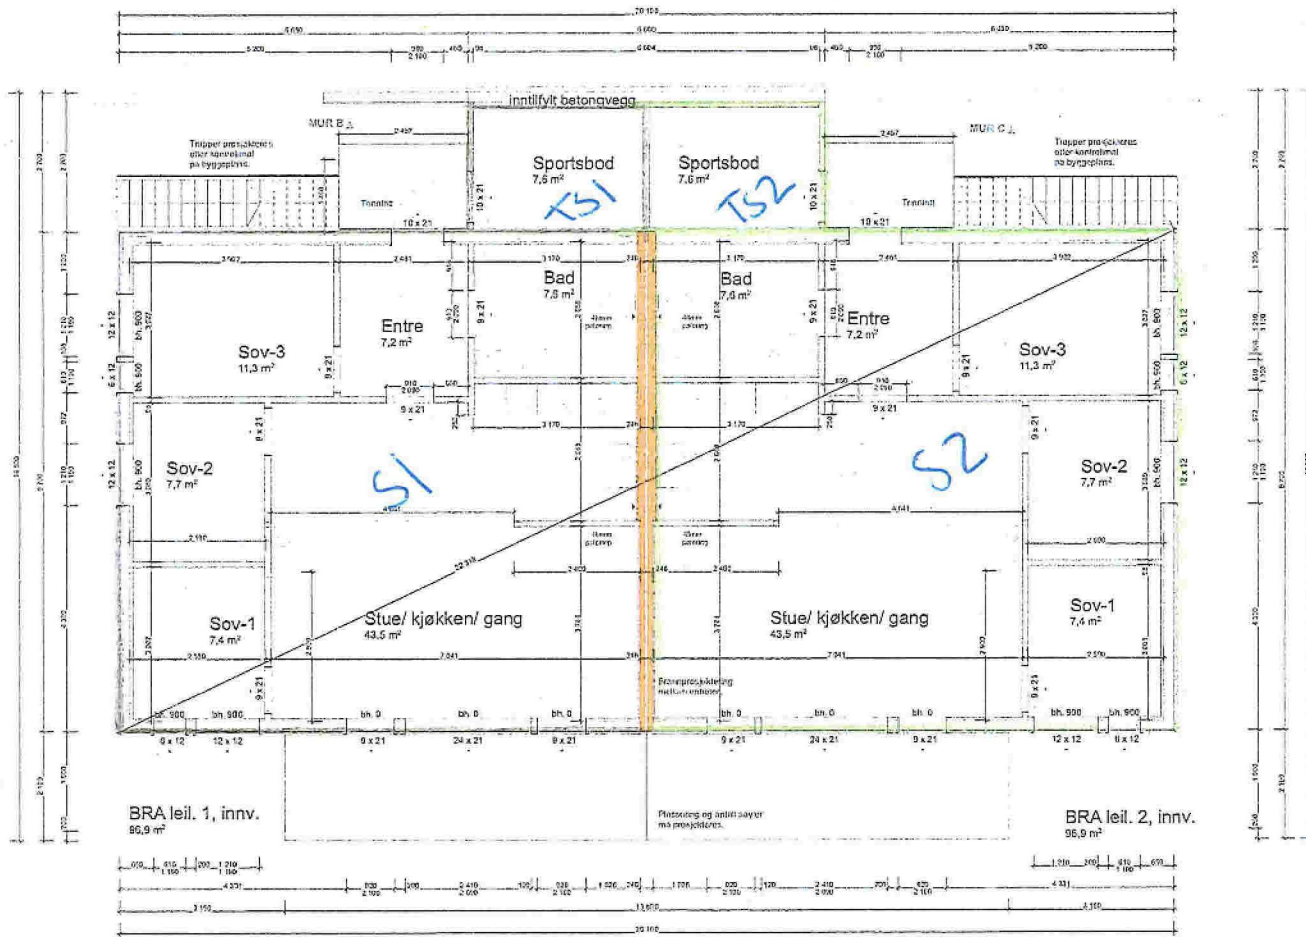

4-manns-
1. etg.



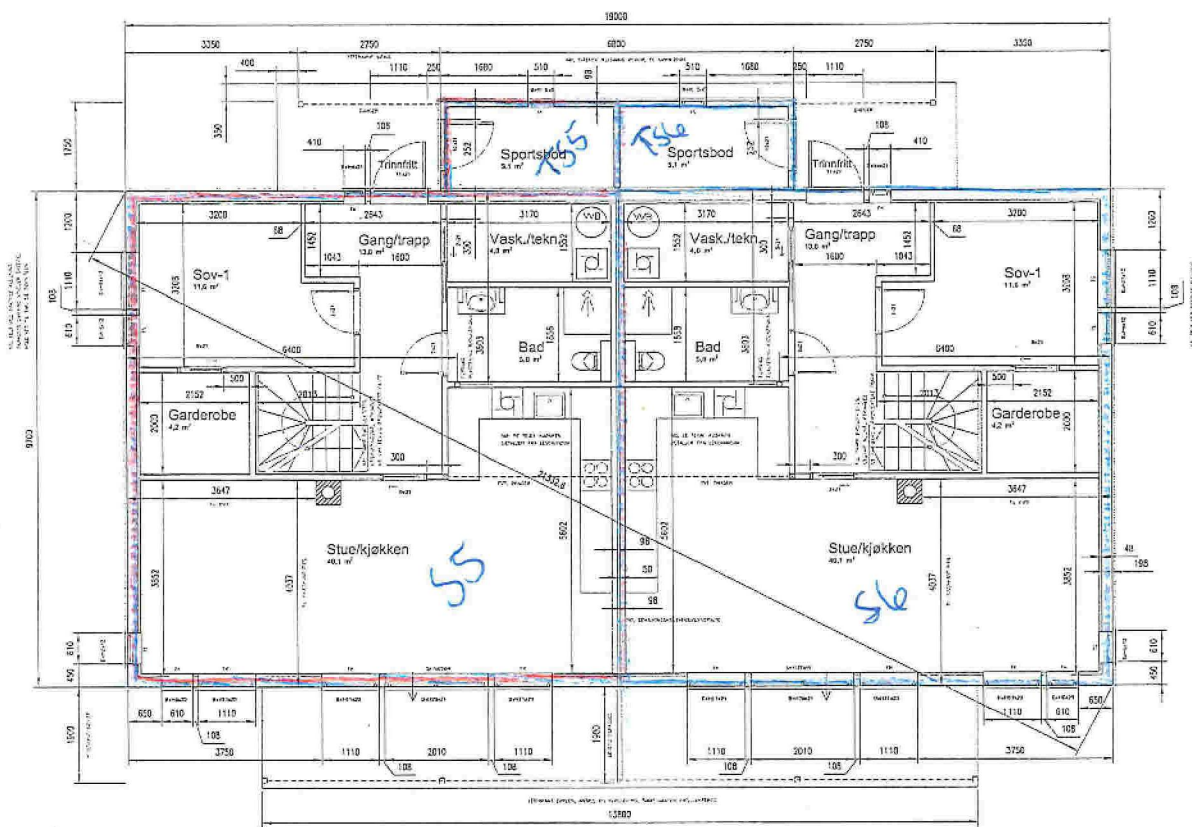

ARBEIDSTEGNING 1. PLAN

NB!







	MGA EIENDOM AS, BKS 1 VESLEHEIMEN, NY 2 MANNSBOLIG	REVISJON/DATE PROJECT NO: 2017097
	GBNR. 137/63, ALVER ARBEIDSTEGNING 1. PLAN	DRAGNING NR: 85117097A05
REVISJON		SCALE: 1:50 FORMÅL: A1 DRUKER: LAM DATE: 16.01.23
	BARKOCONSULT AS, Postboks 103, 5291 Vestel. Tel: 56392000 - Fax: 56191120 - Web: 92240411 Mail: post@barkoconsult.no - Opplysn: 918899663.no	CHECKED: OK DATE: 18.01.23

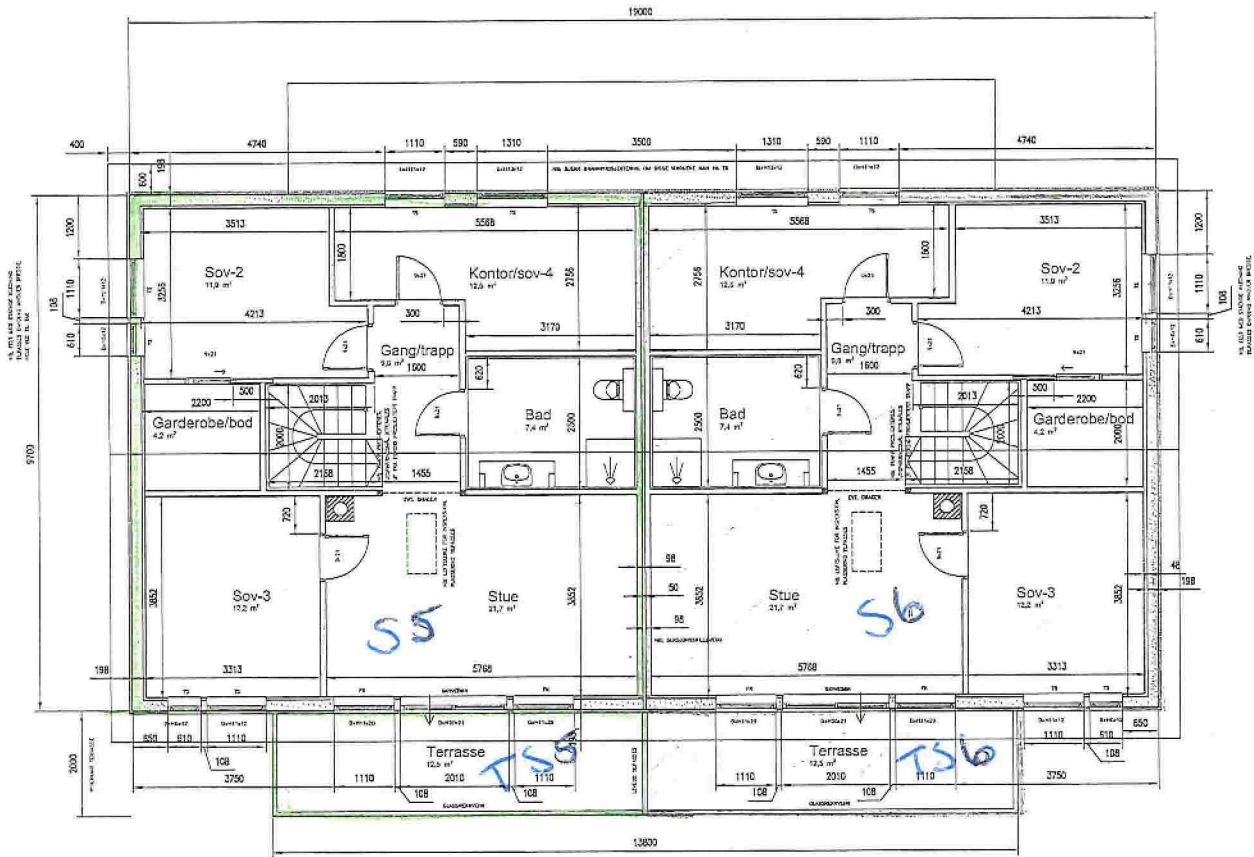

ARBEIDSTEGNING 2. PLAN

NB:

FOR DETALJER VISES DET TIL NO'S DETALJBLADER OG LEVERANDØRERS EGNE DETALJER INT. PROSJEKTERTE LØSNINGER I TEK 17.

DETALJER OG HENVISNINGER:

NOVENDIG FUNDAMENTERINGSBREDDE AVGØRES PÅ STEDET I SAMRÅD MED ANSVARLIG FOR GRUNNARBEID. UTVENDIG SØPLETILFANGSUTSLUTTES NORMALT 200mm UNDER FERDIG GULV, INNSI IKKE STEDLIGE FORHOLD TILSEES IKKE ANNET.

ARBEIING I SALE OG PLAGER BESTEMMES FRA BEREDNINGER EFTER NS4733.

VED FUNDAMENTERING I TELEFARUC GRUNN VISES DET TIL NEI-BLAD 521.354.

DET VISES TIL NEI-BLAD 521.112 FOR DIMENSJONERING AV ISOLASJON I GULV PÅ GRUNN, HENVISER FORNØYD TIL VÅRMTAPSPERSEDNING FOR BYGGET.

FOR TEKNIKK LØSING AV TRINNFRITT INNGANGSPARTI VISES DET TIL NEI-BLAD 523.731.

ANSVARLIG FOR DRINKVANN OG FUNDAMENTERING MÅ VURDERE NOVENDIG ARBEIING I VEGG (EVN. FORSTEVNINGSGVEGGER) MED HENSYN TIL JORDTRYKK PÅ STEDET.

DET ER IKKE GITT HENSYN TIL VÅG AV LUSTER, VED INSTALLASJON AV FES, MÅ DET FUNDAMENTERES FOR DET. EVN. FORBEREING I GJELDELAG PÅ VÅGDEKKE IHT. TYPE ILLUSTR.

DET VISES TIL NEI-BLAD 541.805 MED HENSYN TIL GULV I BAD OG VÅTRONN. ANSVARLIG REBREGGER SKAL PLASSERE SULA I VÅTRONN.

ANSVARLIG BETONGENTREPRENØR SKAL DIMENSJONERE OG PROSJEKTERE BETONGKONSTRUKSJONENE MED BERENDE KONSTRUKSJONER, YTTERVEGGER I BETONG OG SØLERES UTVENDIG.

FOR BETONG VEGG MOT TERRANG VISES DET TIL NEI-BLAD 523.127.

FOR YTTERVEGGER OVER TERRANG VISES DET TIL NEI-BLAD 523.022.

TAKSTILLEVERANDØRER SKAL I SIN PROSJEKTERING KONTROLLERE ALLE DRAGERE/SØPLER SAKKONSTRUKSJONEN INNEK PÅ.

VÅG AV TAKKONSTRUKSJON, OPPLEGG PÅ TOPP SVALL, TÅKTERING OG GJERNELL OPFBYGGING AV TAK, BÅDE INNVENDIG OG UTVENDIG, MÅ PÅVISE PROSJEKTERTE STØRRELSER PÅ VINDUER OG DØRER PÅ LOFT, I GJELDE UTVENDIG, MÅ KONTROLLERE ALLE OVENNEVENTE PARAMETRE FOR BESTILLING AV VINDUER OG DØRER.

DET VISES FORNØYD TIL SMT.

FOR BRANNSIKRING AV TILVÅET VISES TIL NEI-BLAD, 524.305, 520.391, 321.030, 321.022, 520.331, 520.310, 520.342, 520.308 M.L.

TEK 17, KAP 11 LEGGES TIL GRUNN FOR PROSJEKTERING AV BRANNSIKKERHET. ANSVARLIG PROSJEKTERING/UTFØRENDE FOR KONSTRUKSJONSSIKKERHET OG TÅKSEARBEID MÅ SØRGE FOR AT TILVÅET OPPFYLLES TEKNISKE KRAV IHT. BRANN.

TEK 17, KAP 13-6 LEGGES TIL GRUNN FOR PROSJEKTERING AV UTVINDINGSWELLM BØRRETER. PROSJEKTERING/UTFØRENDE FOR KONSTRUKSJONSSIKKERHET OG TÅKSEARBEID MÅ SØRGE FOR AT TILVÅET OPPFYLLES IHT. TEKNISKE KRAV IHT. UTVINDINGS.

FOR UTVINDINGSWELLM BØRRETER VISES TIL NEI-BLAD 523.511, 524.305 M.L. UTVINDINGSSTRØM VED FASKE KRØYER SIKRESST VURDERING ONSOM TILVÅET LIGGER I STYRSONE.

FOR ARBEIDSTEGNINGA:

DER IKKE ANNET ER OPPGITT ER DØRER Plassert 120mm FRA VEGG, DØRER IHR UTSPIRINGSKVAL HENHOLDSVIS 910, 1010, 1110 OG 2010mm.

DER IKKE ANNET ER OPPGITT ER INNVINGSGRER 30mm TYKKE.

DER IKKE ANNET ER OPPGITT ER ØK VINDUER 2100mm.

DET VISES TIL BYGGEDOKUMENT TEGNINGER AV BYGGET.

NB: BYGGET OVERSKRER 300mm, UTVENDIG ER ANSVARLIG FOR AT AVFALLSPÅNN UTFØRERES SLUTTAPPORT FOR LEVERT AVFALL SKAL LEVERES I FORBINDELSE MED FERDIGTILST.

4

	MGA EIENDOM AS, BKS 1 VESLEHEIMEN, NY 2 MANNSBOLIG	REVISJON/DATE: A/30.01.23 PROJECT NO.: 2017097	
	GBNR. 137/63, ALVER ARBEIDSTEGNING 2. PLAN	DRNING NO.: 85117097A06	
	arkoconsult ARKOCONSULT AS, Postboks 103, 5291 Volda Tlf: 55330000 - Fax: 55191120 - Web: 52241511 E: ark@arkoconsult.no - Arnr: 03976555 UVA	SCALE: 1:50 FORMAT: A1 DRAWN: LKH DATE: 18.01.23 CHECKED: PH DATE: 18.01.23	

