


110 mm : 168 m  
 160 mm : 126 m  
 250 mm : 90 m  
 315 mm : 12 m  
 Total = 396 m

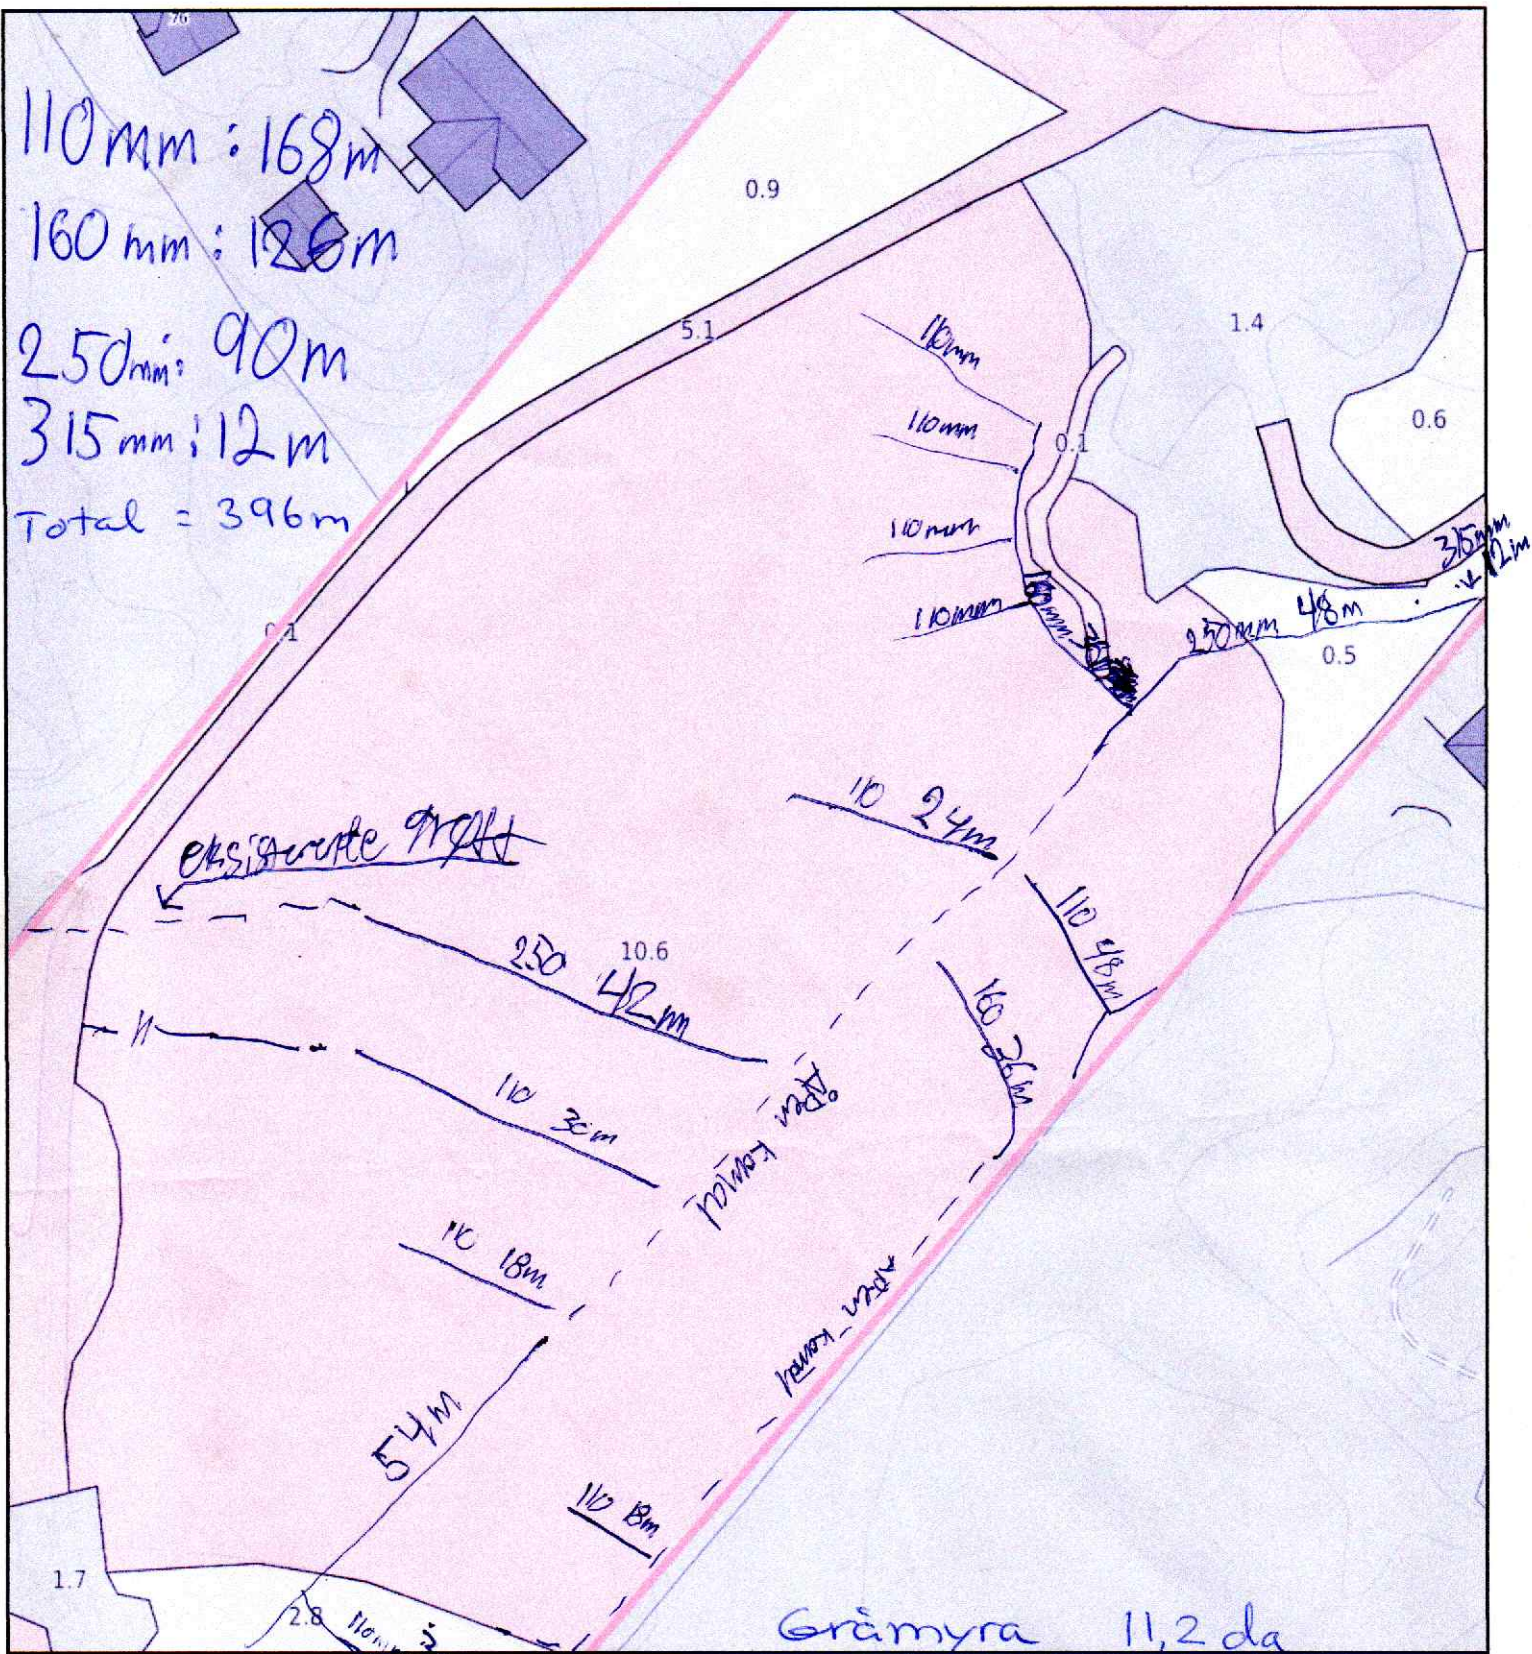

0 5 10 15m  
 Målestokk 1: 750 ved A4 utskrift  
 Utskriftsdato: 28.07.2023 10:51  
 Eiendomsdata verifisert: 28.07.2023 10:49

**GÅRDSKART 4631-437/3/0**  
 Tilknyttede grunneiendommer:  
 437/3/0

Markslag (AR5) 7 klasser  
 TEGNFORKLARING

TEGN	AREALTALL (DEKAR)	AREALTALL (DEKAR)
Fulldyrka jord	36.8	
Overflatedyrka jord	9.8	
Innmarksbeite	52.9	99.5
Produktiv skog *	76.2	76.2
Annet markslag	52.5	
Bebygd, samf., vann, bre	5.3	57.8
Ikke kartlagt	0.0	0.0
Sum	233.5	233.5


Kartet viser valgt type gårdskart for eiendommen man har søkt på. I tillegg vises bakgrunnskart for gjenkjenning. Arealstatistikken viser arealer i dekar for alle teiger på eiendommen. Det kan forekomme avrundingsforskjeller i arealtallene.

Ajourføringsbehov meldes til kommunen.

- Arealressursgrenser
- Eiendomsgrenser
- Driftssenterpunkt

\* Produktiv skog er skog på fastmark og myr med skogbonitet lav eller bedre.



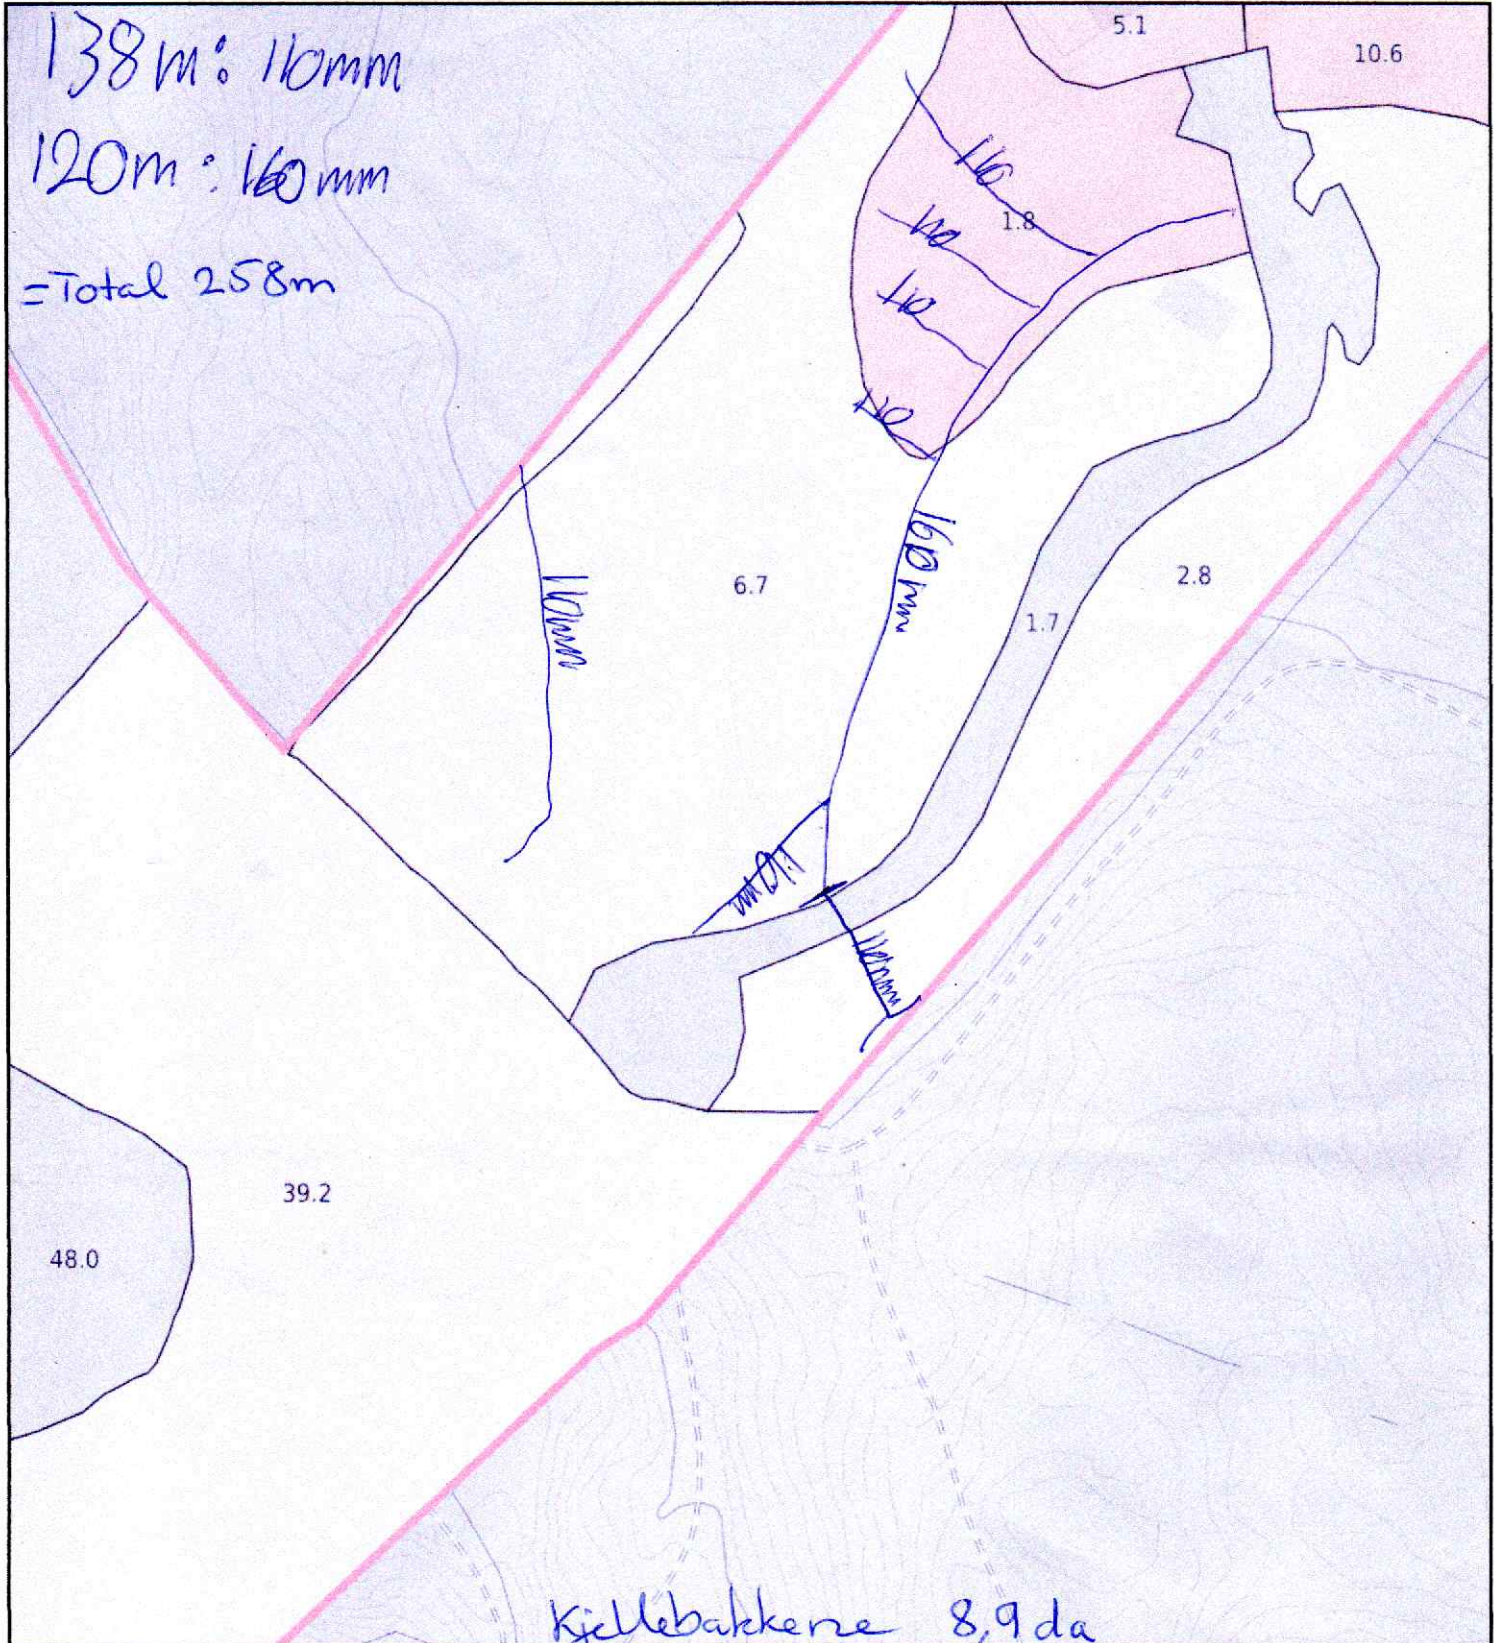

0 10 20 30m  
 Målestokk 1: 1000 ved A4 utskrift  
 Utskriftsdato: 28.07.2023 10:54  
 Eiendomsdata verifisert: 28.07.2023 10:49

GÅRDSKART 4631-437/3/0  
 Tilknyttede grunneiendommer:  
 437/3/0



Markslag (AR5) 7 klasser		AREALTALL (DEKAR)	
TEGNFORKLARING			
	Fulldyrka jord	36.8	
	Overflatedyrka jord	9.8	
	Innmarksbeite	52.9	99.5
	Produktiv skog *	76.2	76.2
	Annet markslag	52.5	
	Bebyggd, samf., vann, bre	5.3	57.8
	Ikke kartlagt	0.0	0.0
	Sum	233.5	233.5

\* Produktiv skog er skog på fastmark og myr med skogbonitet lav eller bedre.

Kartet viser valgt type gårdskart for eiendommen man har søkt på. I tillegg vises bakgrunnskart for gjenkjenning. Arealstatistikken viser arealer i dekar for alle teiger på eiendommen. Det kan forekomme avrundingsforskjeller i arealtallene.

- Ajourføringsbehov meldes til kommunen.
- Arealressursgrenser
  - Eiendomsgrenser
  - Driftssenterpunkt