

**For matrikkeleining:**

Kommune: 4631 - ALVER
Gardsnummer: 482
Bruksnummer: 66

Utskriftsdato/klokkeslett: 15.09.2023 kl. 14:06

Produsert av: Morten Mangerøy Helland

Attestert av: Alver kommune

Orientering om matrikkelbrev

Matrikkelbrevet er heimla i «Lov om eigedomsregistrering» (matrikkellova) av 17. juni 2005. Etter definisjonen i matrikkellova § 3 d) er matrikkelbrevet ei attestert utskrift av matrikkelen som viser alle registrerte opplysningar om ei matrikkeleining ved oppgjeven dato.

Om heilskap og nøyaktigheit i matrikkelbrevet

Matrikkelen vart etablert ved konvertering av data frå tidlegare register. Det kan variere kor gode slike data er med omsyn til heilskap og nøyaktigheit. I enkelte tilfelle kan grensepunkt og grenselinjer mangle heilt eller delvis, eller vere feil registrerte. Det kan også vere feil og manglar ved registrert bygnings- og adresseinformasjon. Heilskap og kartfestingsnøyaktigheit er oftast betre innanfor enn utanfor tettbygde strøk. Ver merksam på at oppgjeve areal for mange matrikkeleiningar og bygg er usikre.

For utfyllande informasjon: www.kartverket.no/matrikkelbrev

Matrikkeleining

Matrikkeleiningstype: Grunneigedom
Bruksnamn: SKOGLY
Etableringsdato: 09.11.1976
Skyld: 0,01
Er tinglyst: Ja
Har festegrunnar: Nei
Er seksjonert: Nei

Arealrapport

Tekst	Areal	Kommentar
Utrekna areal for 482 / 66	1 593 m ²	

Eigarforhold

Tinglyste eigarforhold

Rolle	Status	Føds.d./org.nr	Namn	Brukseinin	Adresse	Andel
Heimelshavar		020852	ØREN KURT OLAV		RADØYVEGEN 406 5938 SÆBØVÅGEN	1 / 1

Oversikt over teigar

(EUREF89 UTM Sone 32)

Løpenr	Type	Hovudteig	Nord	Aust	Høgde	Areal	Merknader
1	Teig	Ja	6724569	291693		1 593 m ²	

Forretningar der matrikkeleininga er involvert

Forretning	Forretningsdokumentdato	Status	Tinglysing	Endra dato	Matrikkelføring
Forretningstype	Kommunal saksreferanse				Signatur Dato
Årsak til feilretting	Nettadresse (URL)				
	Annan referanse				
Omnummerering v/kommuneendring	01.01.2020	Tinglyst		01.01.2020	smatmynd 01.01.2020
Omnummerering		Omnummerert til:	4631 - 482/66		
		Omnummerert frå:	1260 - 82/66		
Skylddeling	09.11.1976				
Skylddeling		Rolle	Matrikkeleining	Arealendring	
		Avgjevar	1260 - 82/2	-1 500	
		Mottakar	1260 - 82/66	1 500	

Forretningar der matrikkeleininga er berørt

Forretning Forretningstype Årsak til feilretting	Forretningsdokumentdato Kommunal saksreferanse Nettadresse (URL) Annan referanse	Status	Tinglysing	Endra dato	Matrikkelføring Signatur Dato
Kvalitetsheving for eksisterande matrikkeleining Oppmålingsforretning	07.09.2023 23/4634				hellmort 15.09.2023
		Rolle	Matrikkeleining		Arealendring
		Berørt	4631 - 482/2		0
		Berørt	4631 - 482/16		0
		Berørt	4631 - 482/37		0
		Berørt	4631 - 482/54		0
		Berørt	4631 - 482/66		0

Landmålarnummer	Namn
000201	MORTEN MANGERØY HELLAND

Adresser

Adresstype	Adressenam Adressetilleggsnamn	Adressekode Kjeldekode	Adressenr Koord.syst. Nord	Aust	Krinsar	Atkomstpunkt Nei
Vegadresse	Radøyvegen	6000	406		Grunnkrins: 0811 Kalnes Røystekrins: 18 SÆBØ Kyrkjesokn: 07070701 Radøy Postnr.område: 5938 SÆBØVÅGEN Tettstad:	

Aktive bygg som er registrerte på matrikkeleininga

Bygningsnr: 176 133 236
Løpenr:
 Repr.punkt: Koordinatsystem: EUREF89 UTM Sone 32
 Nord: 6724564 Aust: 291696
 Bygningsendringskode:
 Bygningstype: Einebustad
 Næringsgruppe: Bustad
 Bygningsstatus: Teke(n) i bruk
 Energikjelder:
 Oppvarming:

Utbygd areal: 0
 Bruksareal bustad: 152
 Bruksareal anna: 0
 Bruksareal totalt: 152
 Bruttoareal bustad: 0
 Bruttoareal anna: 0
 Bruttoareal totalt: 0
 Alternativt areal: 0
 Alternativt areal 2: 0

Tal bustader: 1
 Tal etasjar: 2
 Vassforsyning:
 Avløp:
 Har heis: Nei


Datoar
 Rammeløyve:
 Igangsetjingsløyve:
 Teke(n) i bruk: 01.01.1980
 Mellombels bruksløyve:
 Ferdigattest:

Etasjar

Etasje	Tal på bueiningar	BRA bustad	BRA anna	BRA totalt	BTA bustad	BTA anna	BTA totalt	Alt. areal	Alt. areal 2
H02	0	78	0	78	0	0	0	0	0
H01	1	74	0	74	0	0	0	0	0

Brukseiningar

Adresse	Brukseiningsnummer	Brukseiningstype	Bruksareal	Tal rom	Kjøkkentilgang	Bad	WC	Matrikkeleining
6000 Radøyvegen 406	H0101	Bustad	152	0		0	0	482/66

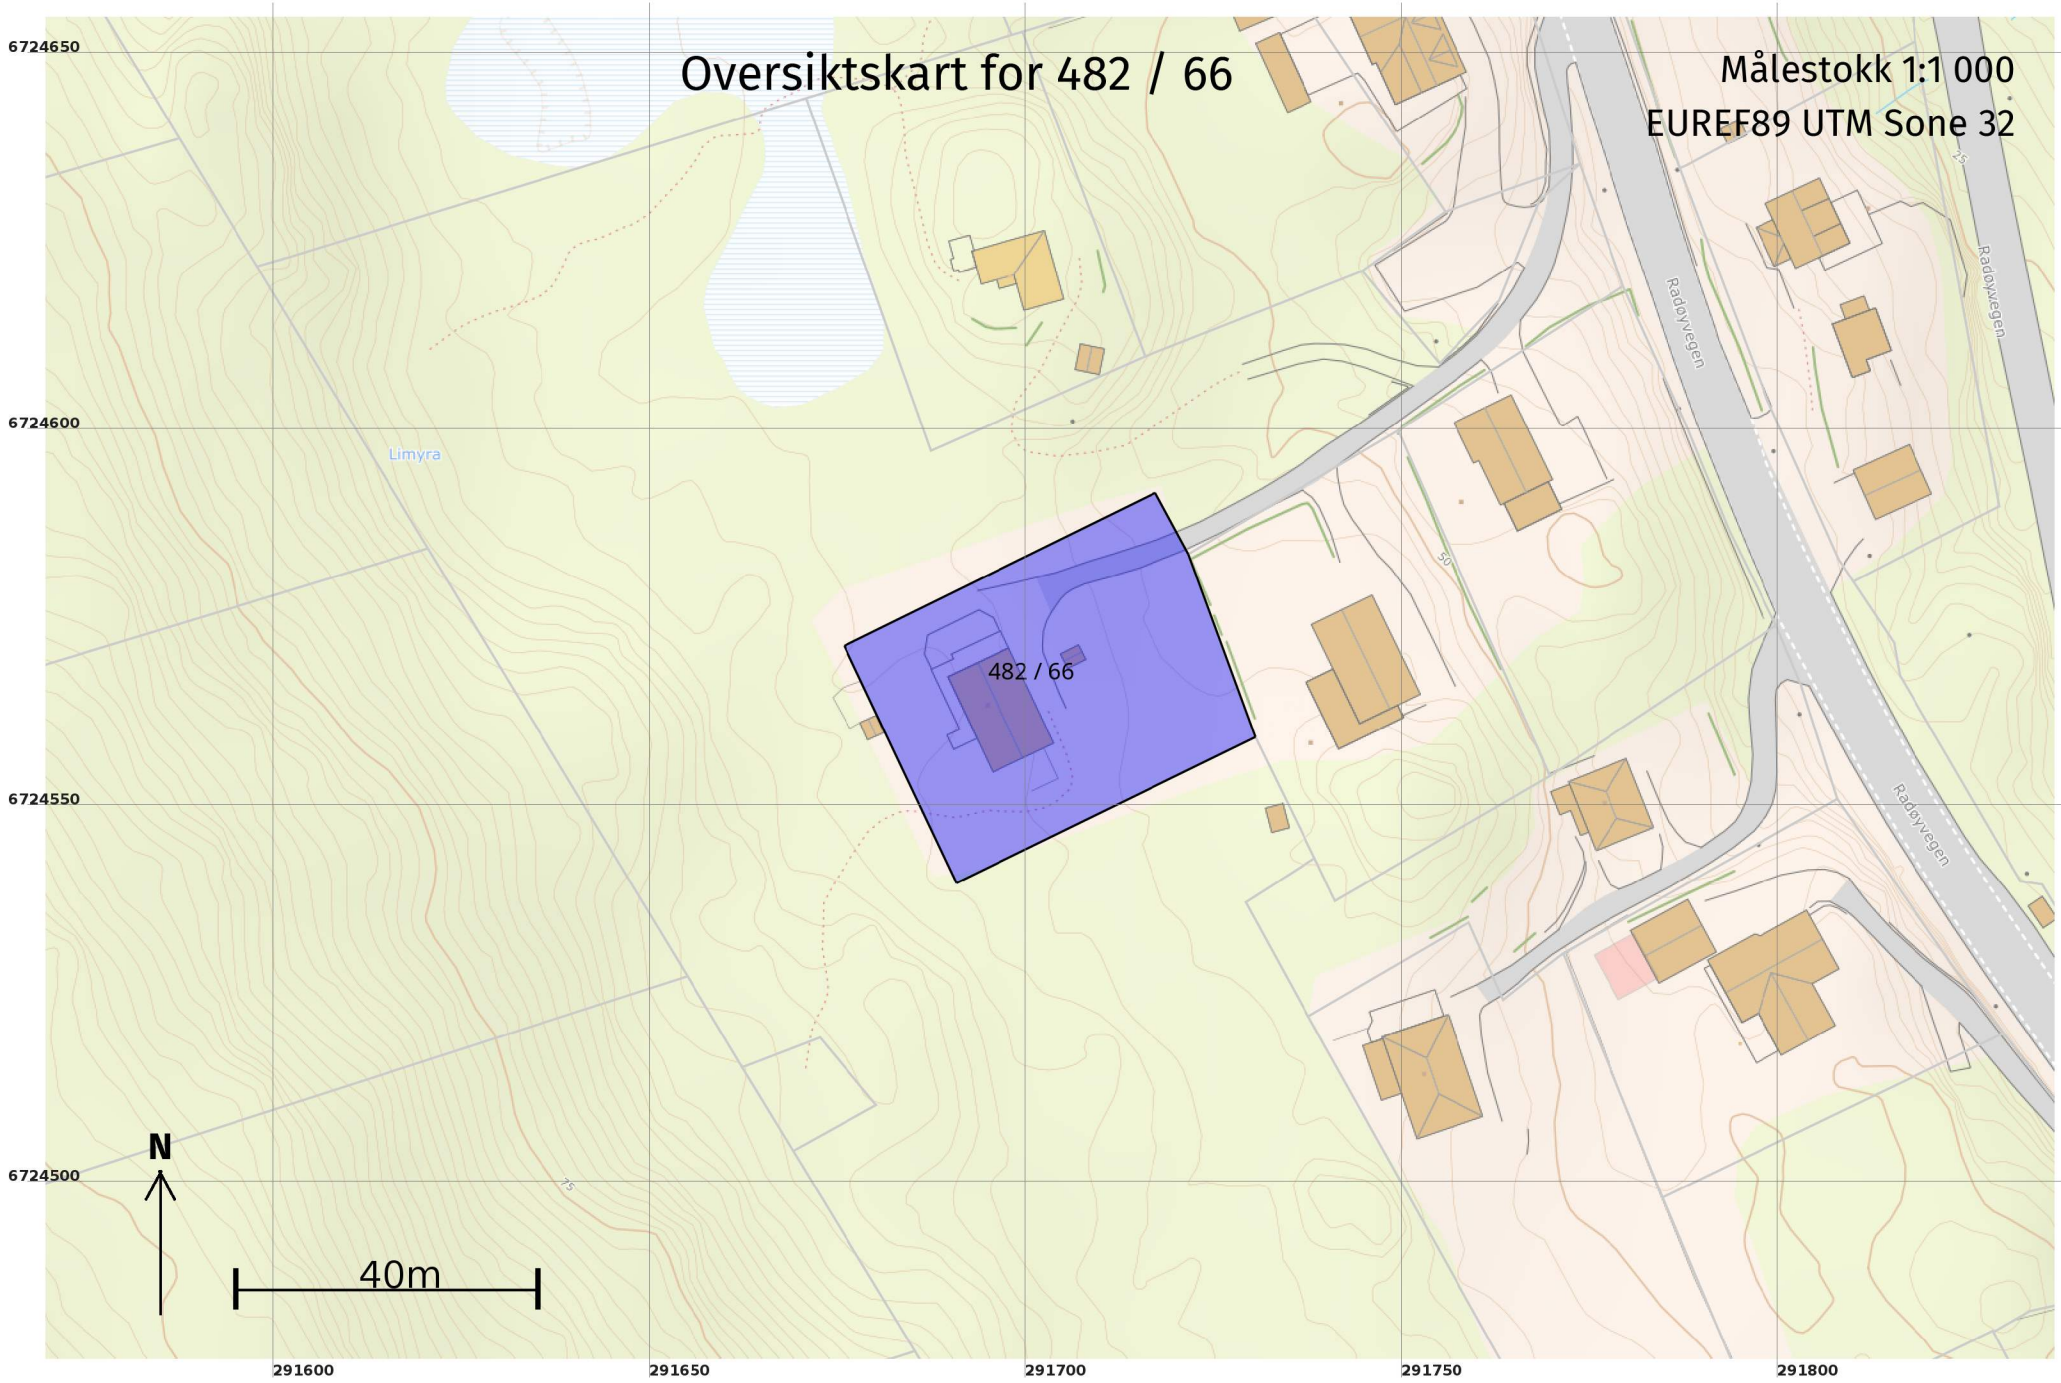


Oversiktskart for 482 / 66

Målestokk 1:1 000
EUREF89 UTM Sone 32

Teig 1 (Hovudteig)
482 / 66

Målestokk 1:500
EUREF89 UTM Sone 32

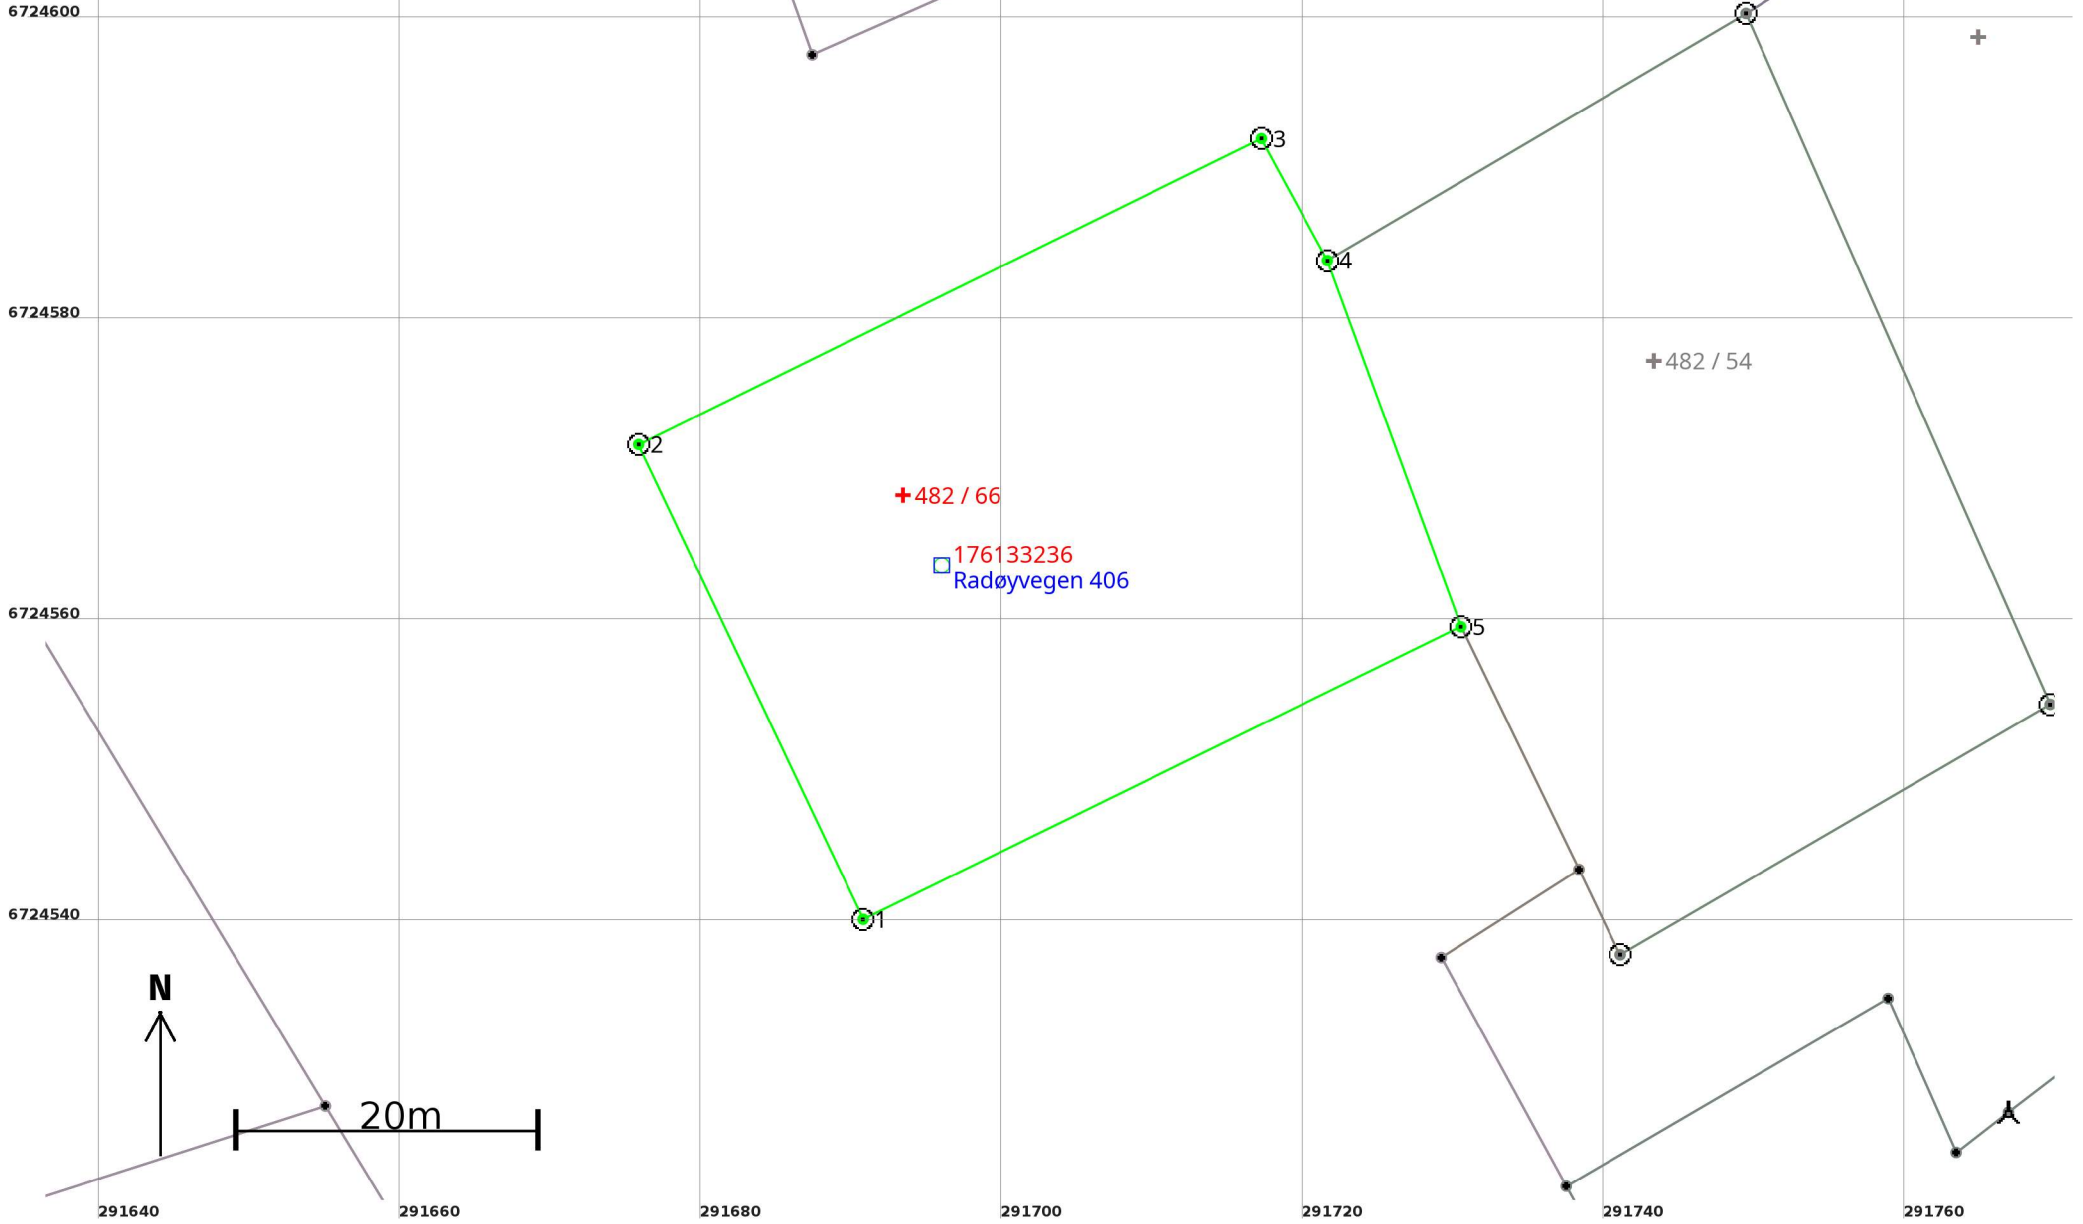

Areal og koordinatar

Areal: 1 593

Arealmerknad:

Representasjonspunkt: **Koordinatsystem:** EUREF89 UTM Sone 32

Nord: 6724569

Aust: 291693

Grensepunkt / Grenselinje

Ytre avgrensing

Løpenr	Nord	Aust	Grensemerke nedsett i / Lengde (m)	Grensepunkttype / Linjeinformasjon	Målemetode	Nøyaktigheit (SD i cm)	Radius
1	6724540,50	291690,81	Jord 34,88	Offentleg godkjent grensemerke	96 GNSS: Fasemåling (Real time kinematic)	10	
2	6724572,03	291675,89	Jord 46,08	Offentleg godkjent grensemerke	96 GNSS: Fasemåling (Real time kinematic)	10	
3	6724592,33	291717,25	Jordfast stein 9,21	Offentleg godkjent grensemerke	96 GNSS: Fasemåling (Real time kinematic)	10	
4	6724584,24	291721,64	Jordfast stein 25,88	Offentleg godkjent grensemerke	96 GNSS: Fasemåling (Real time kinematic)	10	
5	6724559,92	291730,50	Jordfast stein 44,19	Offentleg godkjent grensemerke	96 GNSS: Fasemåling (Real time kinematic)	10	