

Målestokk 1:1 000
EUREF89 UTM Sone 32

Oversiktskart for 482 / 54

6724650

6724600
Lilmyra

6724550

6724500

291650

291700


291750

291800

291850

N

40m

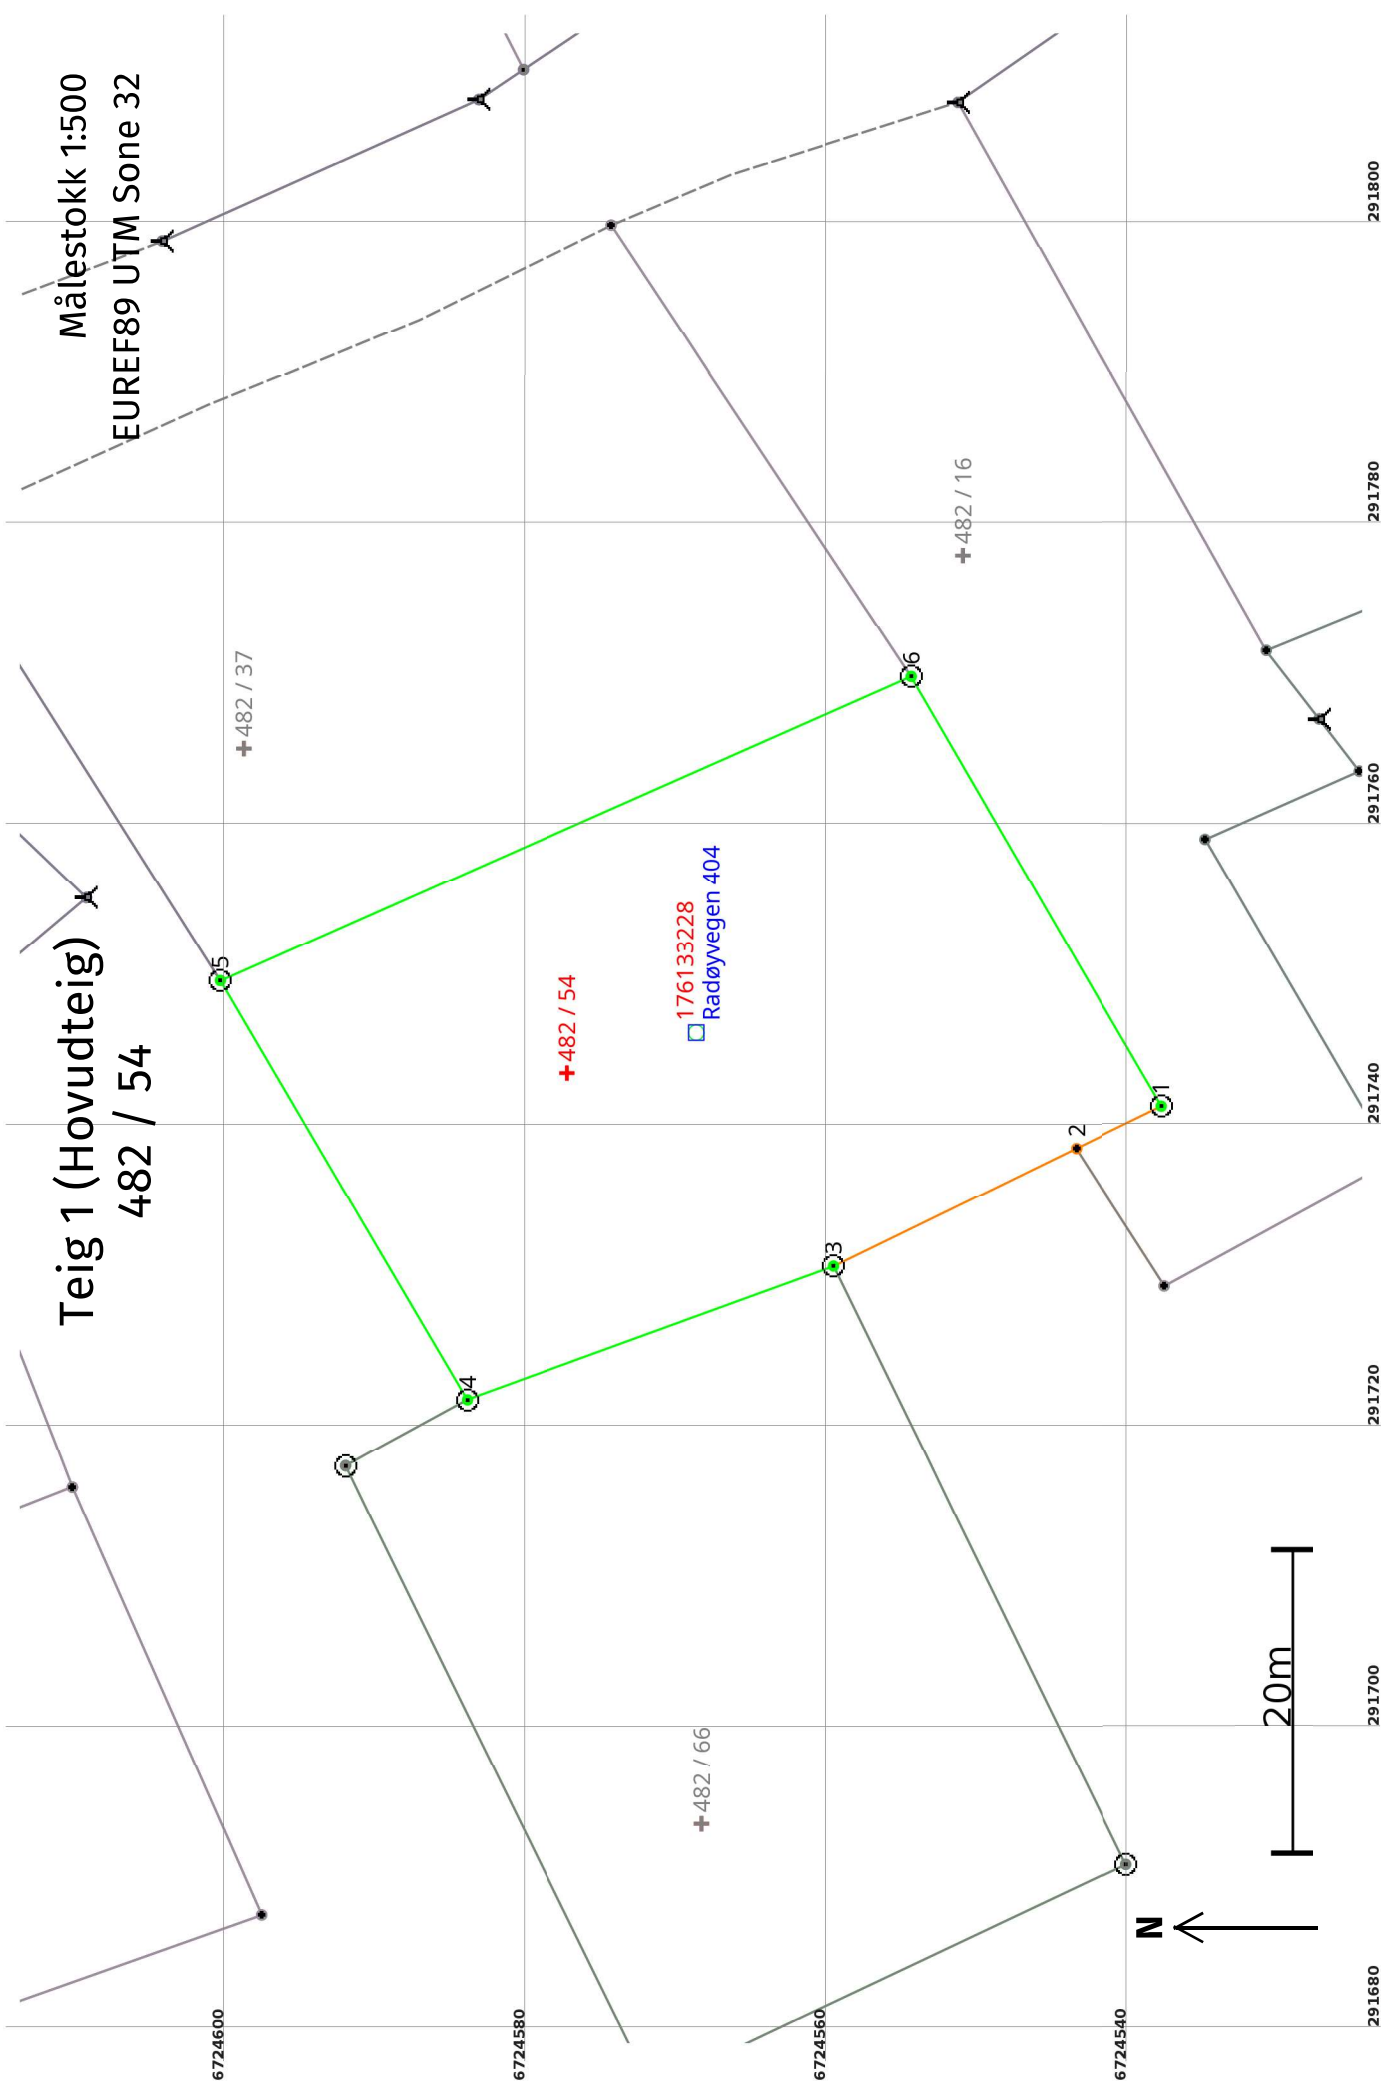

Areal og koordinatar

Areal: 1 654,2

Arealmerknad:

Representasjonssystem: EUREF89 UTM Sone 32

Nord: 6724578

Aust: 291743

Grensepunkt / Grenselinje

Ytre avgrensing

Løpenr	Nord	Aust	Grensemerke nedsett i / Lengde (m)	Linjeinformasjon	Målemetode	Nøyaktighet (SD i cm)	Radius
1	6724538,15	291741,08	Jord	Offentleg godkjent grensemerke	96 GNSS: Fasemåling (Real time kinematic)	10	
2	6724543,81	291738,33	6,29	Umerkt	69 Utrekna	10000	
3	6724559,92	291730,50	17,91	Jordfast stein	Offentleg godkjent grensemerke	96 GNSS: Fasemåling (Real time kinematic)	10
4	6724584,24	291721,64	25,88	Jordfast stein	Offentleg godkjent grensemerke	96 GNSS: Fasemåling (Real time kinematic)	10
5	6724600,64	291749,43	32,27	Jordfast stein	Offentleg godkjent grensemerke	96 GNSS: Fasemåling (Real time kinematic)	10
6	6724554,77	291769,62	50,11	Fjell	Offentleg godkjent grensemerke	96 GNSS: Fasemåling (Real time kinematic)	10
			33,03				