

Oversiktskart for 482 / 66

Målestokk 1:1 000
EUREF89 UTM Sone 32

6724650

6724600

6724550

6724500


291650

291700

291750

291800



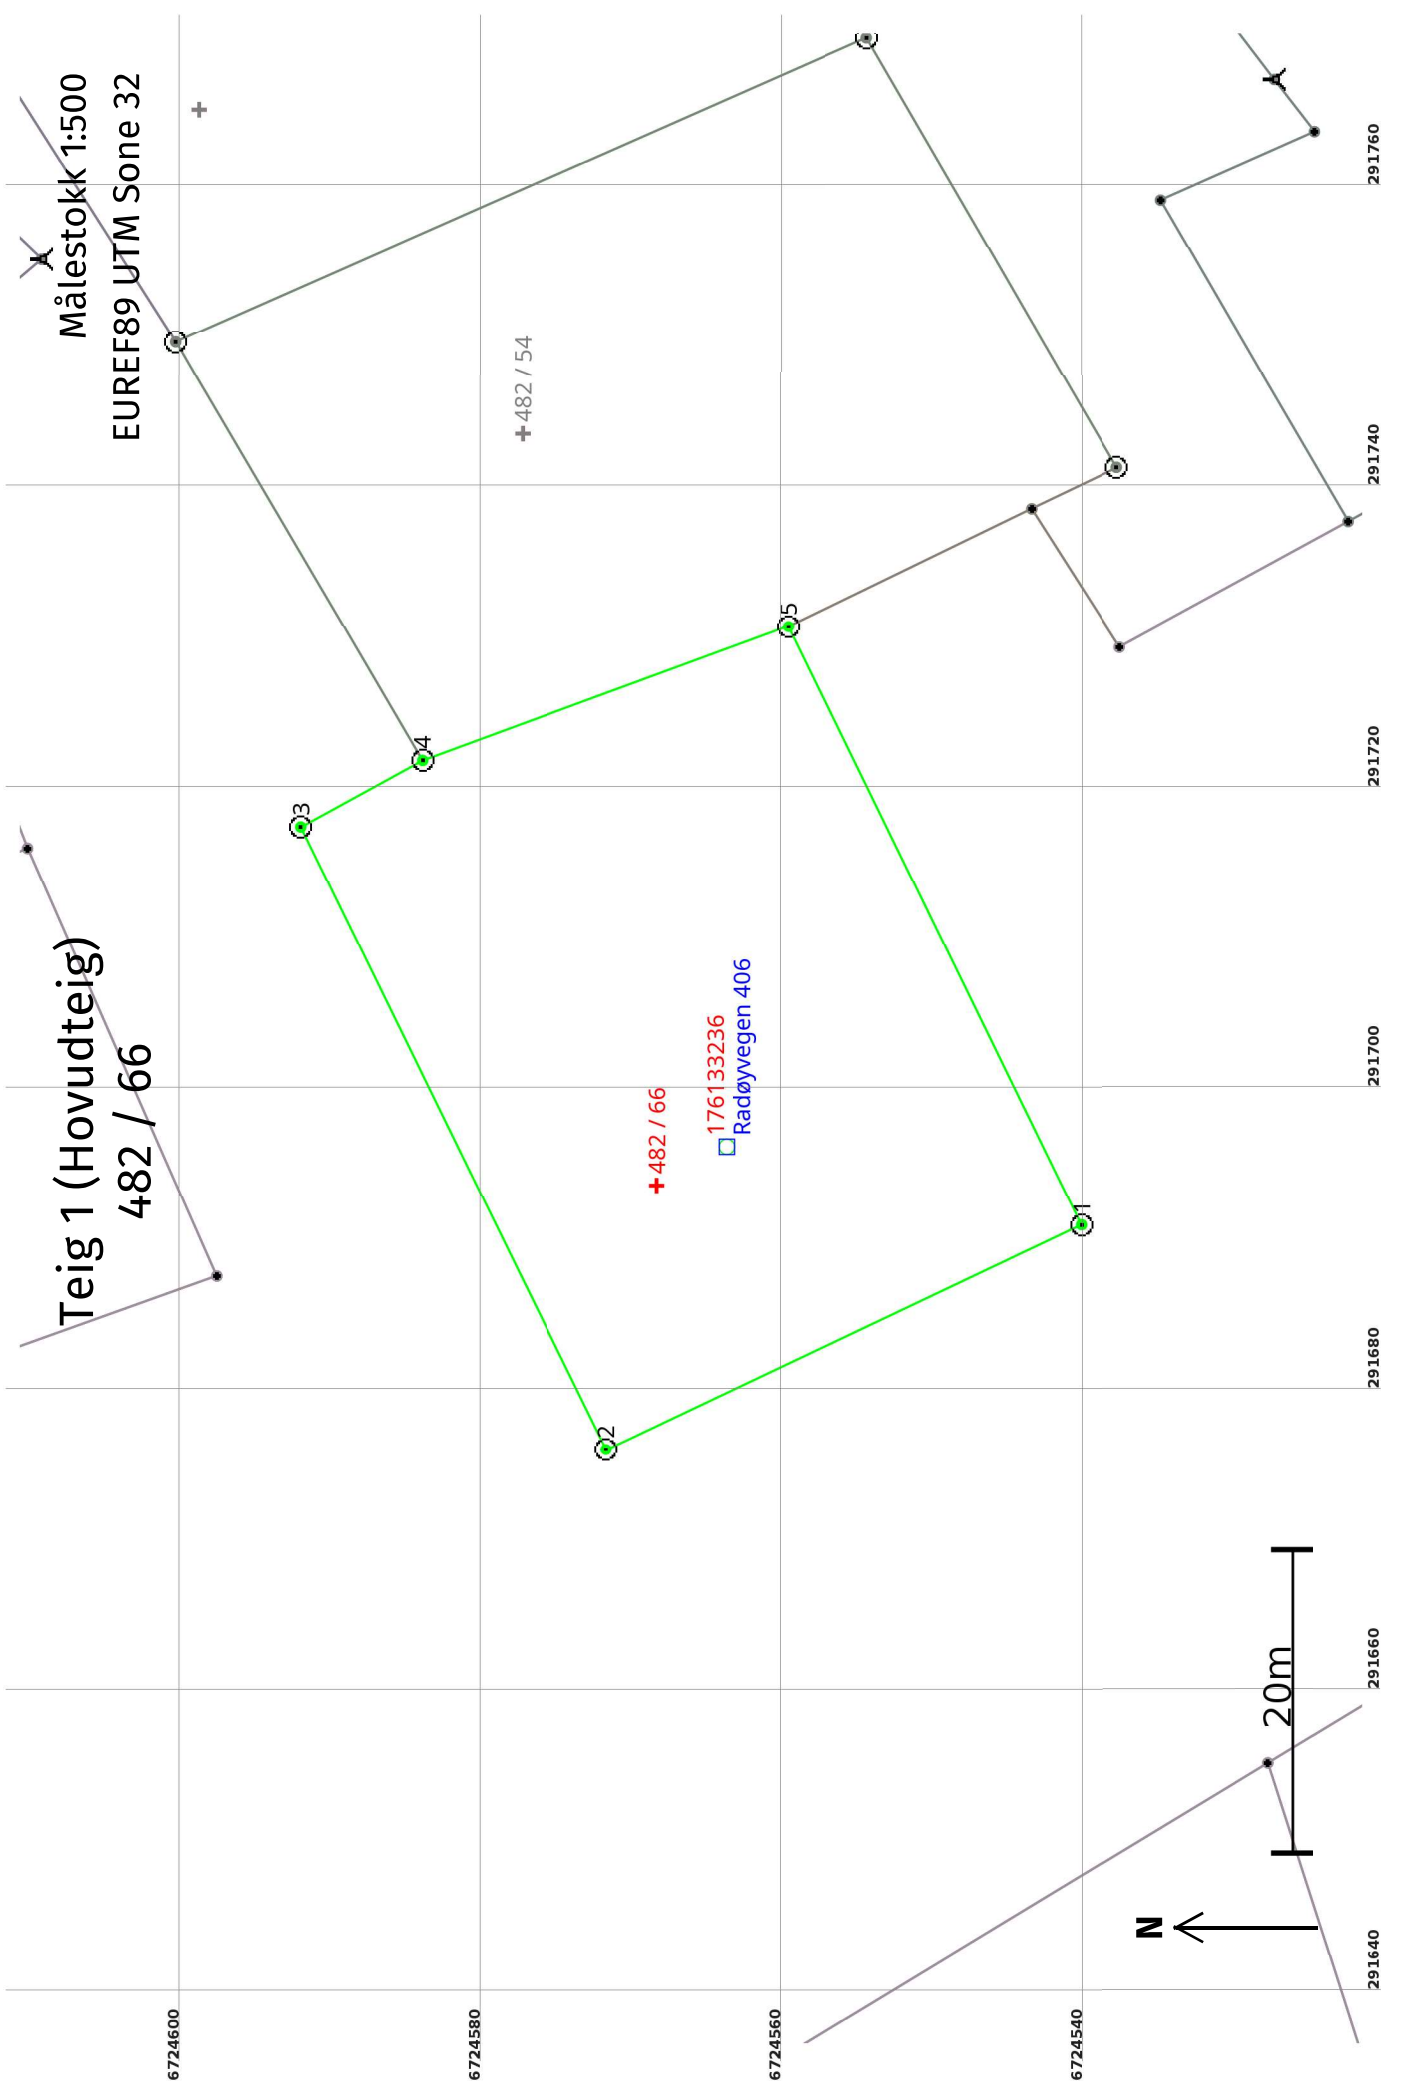

Areal og koordinatar

Areal: 1 593

Arealmerknad:

Representasjonssystem: EUREF89 UTM Sone 32

Nord: 6724569

Aust: 291693

Grensepunkt / Grenselinje

Ytre avgrensing

Løpenr	Nord	Aust	Grensemerke nedsett i / Lengde (m)	Linjeinformasjon	Målemetode	Nøyaktighet (SD i cm)	Radius
1	6724540,50	291690,81	Jord	Offentleg godkjent grensemerke	96 GNSS: Fasemåling (Real time kinematic)	10	
2	6724572,03	291675,89	34,88	Jord	Offentleg godkjent grensemerke	96 GNSS: Fasemåling (Real time kinematic)	10
3	6724592,33	291717,25	46,08	Jordfast stein	Offentleg godkjent grensemerke	96 GNSS: Fasemåling (Real time kinematic)	10
4	6724584,24	291721,64	9,21	Jordfast stein	Offentleg godkjent grensemerke	96 GNSS: Fasemåling (Real time kinematic)	10
5	6724559,92	291730,50	25,88	Jordfast stein	Offentleg godkjent grensemerke	96 GNSS: Fasemåling (Real time kinematic)	10
			44,19	Jordfast stein	Offentleg godkjent grensemerke	96 GNSS: Fasemåling (Real time kinematic)	10